


Skýringar

- Almennar skýringar sjá teikningu L1 000
- Verkfýsingar sjá teikningu L1 001

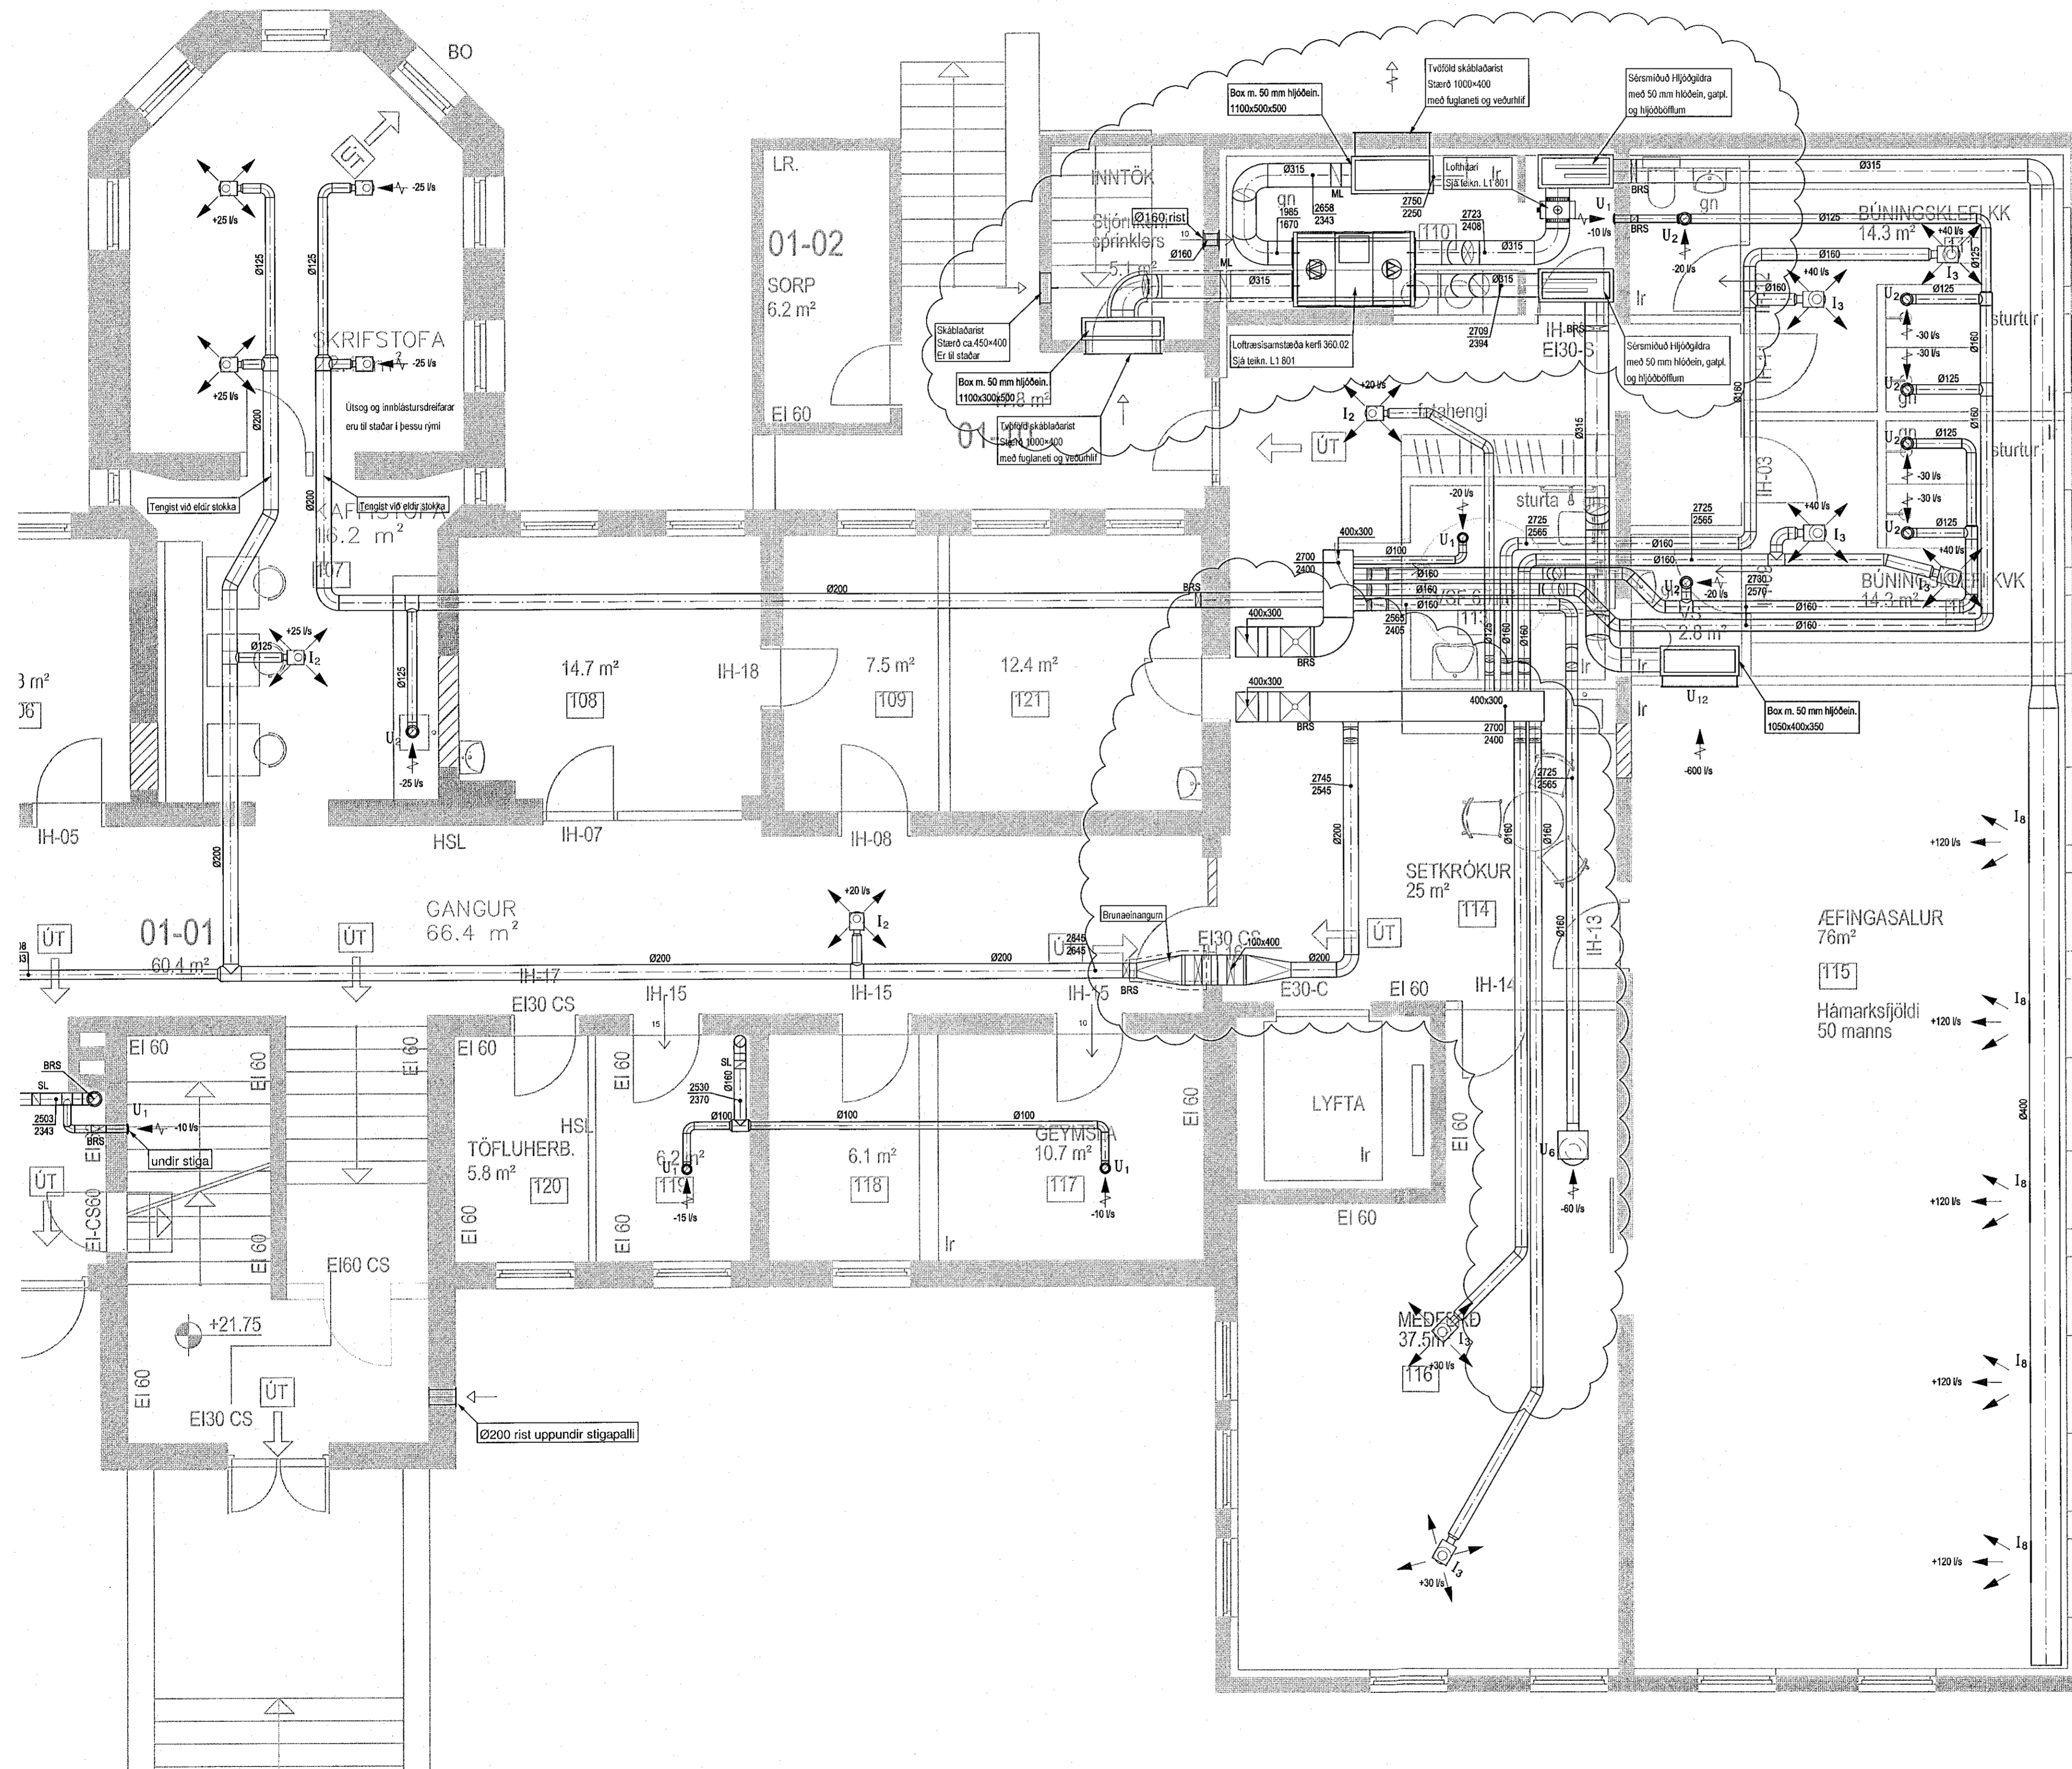

V:\2018\18172_Sl_Áræskipali\17_Tekningar\17_Tekningar\172-Sl_Áræskipali\Sheets\L1\172-L1_01-1012.dwg

B 17.05.22 Ýmsar breytingar á stökkakerfi og bónaði BSR/PJK
A 08.03.22 Stærð og legu stökka breytt BSR/PJK
Úg. Dags. Skýring Hamna/Vilfarib

VSB
VERKFRÆÐISTOFA
Bæjarbrauni 20 / 220 Hafnarfjörður
Kennitala 710798-2899
Sími 585 8600
vsb@vsb.is / www.vsb.is

Dagsetning aðaluppdráttar				
Aritun hönnuðar				
Aritun sérhönnuðar				
Verkefni				
SUBURGATA 41 220 HAFNARFJÖRDUR				
Verktali				
Loftræsing 1. hæð Grunnmynd 2				
Hamnað	Teknað	Yfirfarib	Kvarði	Síða
BS	BS	PJK	1:50	/ A1
Dags.	Verkefni	Tekning	Útgáfa	
08.02.2022	18172	L1 012	B	