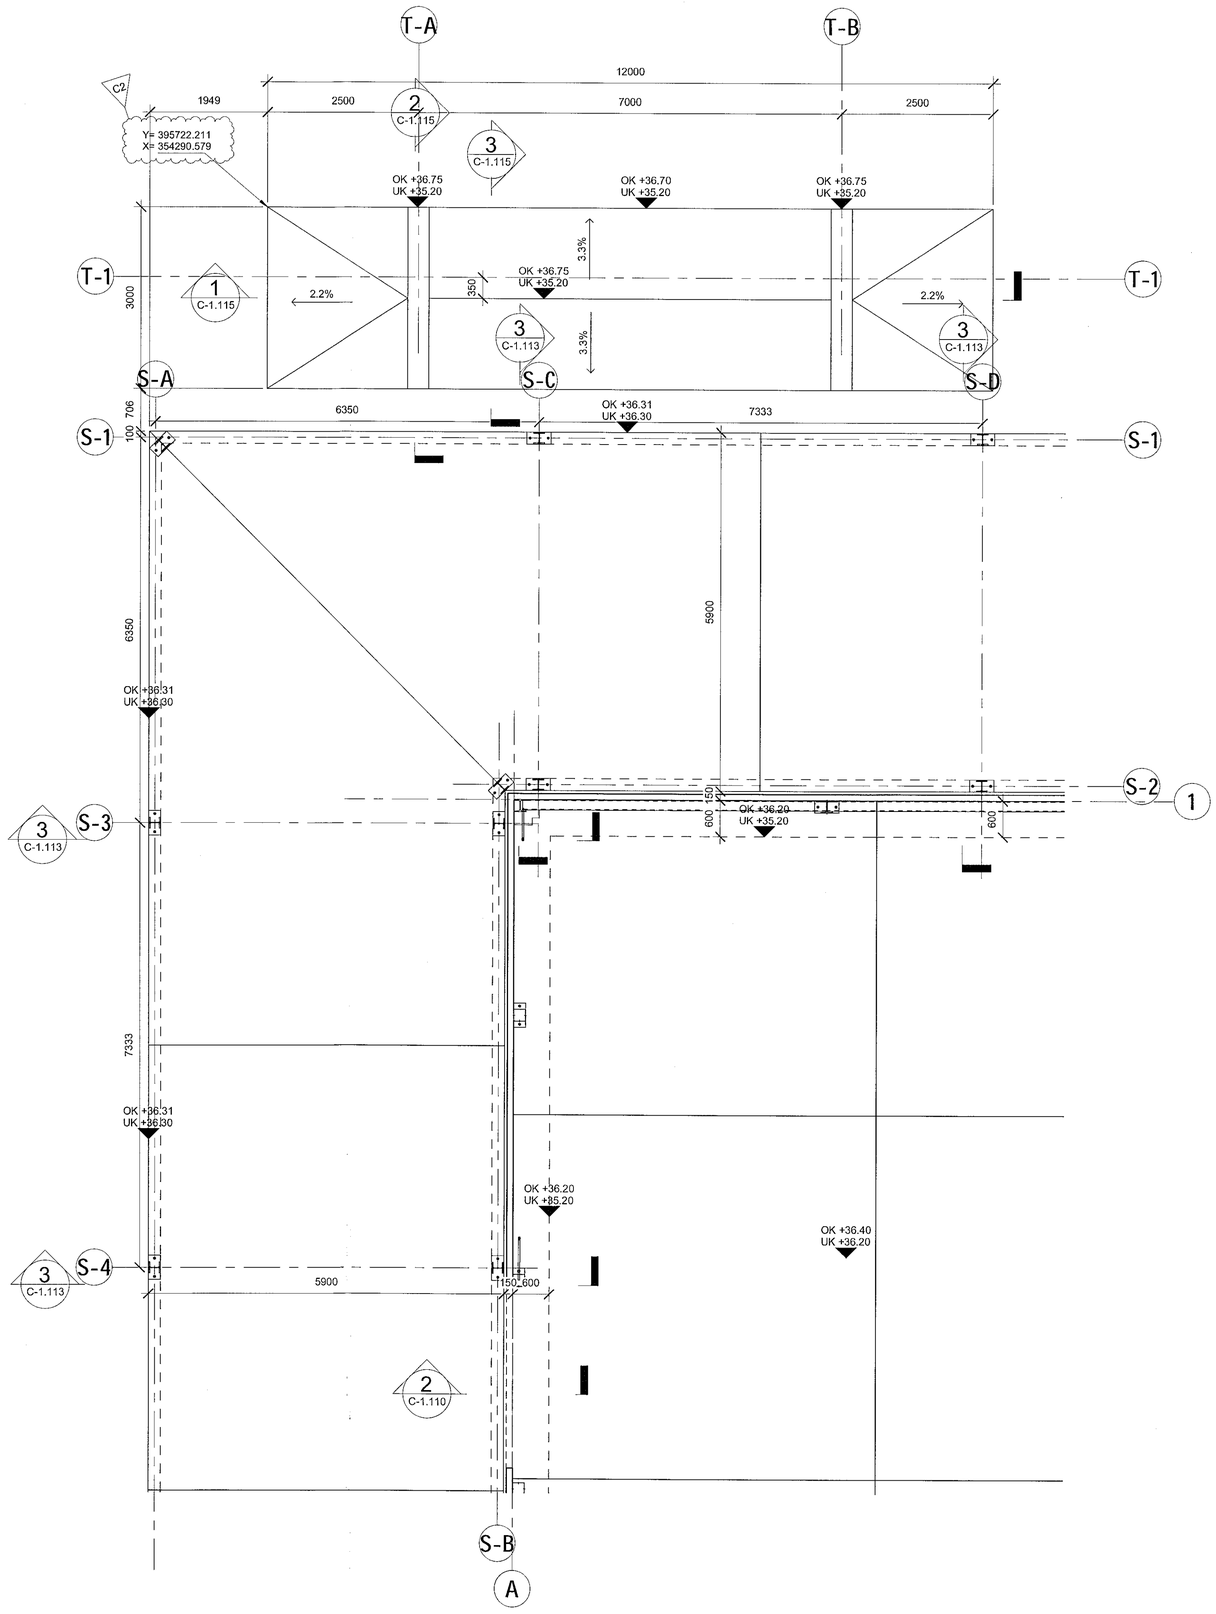

SÖKKULL GRUNNMYND 1 AF 6

1 : 50

Samþykkt þann 16. jún 2021
Byggingafulltrúinn í Hafnarfirði

NAFN OG KT. HÖNNUÐAR/STJÓRA:
ORRI ÁRNASON KT. 080864-5749
UNDIRSKRIFT HÖNNUÐAR/STJÓRA:

ÖLL AFRITUN TEIKNINGAR, AÐ HLUTA EÐA HEILD, ER HÁÐ SKRIFLEGU LEYFI HÖFUNDA.

ÚTGÁFUFERILL

ÚTG	DAGS	SKÝRINGAR	SAMÞ
C1	14.04.21	Verkteikning	KE
C2	18.05.21	Hnitasetning uppfærð	KE

Lykilmynd:

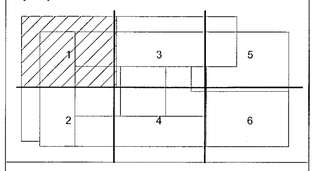

LOTA

Guðríðarstígur 2-4 S. 560 5400, www.lota.is

HEITI VERKS:

LINDE - NSH
BÚÐAHELLA 8
HAFNARFJÖRÐUR

HEITI TEIKNINGAR:

BURÐARÞOL
STEYPA
SÖKKULL GRUNNMYND 1 AF 6

VERKNR:	TEIKN.NR:	BL., NÚMER:
6636-001	LINDE- C-1.101	

MKV:	HANNAÐ:	TEIKNAÐ:	RÝNI:
1:50 A1 1:100 A3	JE	JE	KE

NAFN OG KT. SAMÞYKKJANDA:
KRISTINN EIRÍKSSON KT. 120556-2749

V:\Verk\6636-001 Lindir Gus, Borgarhella\01_Teikningar\C_Civil\6636-LOTA-XX-XX-M3-S-0001.rvt