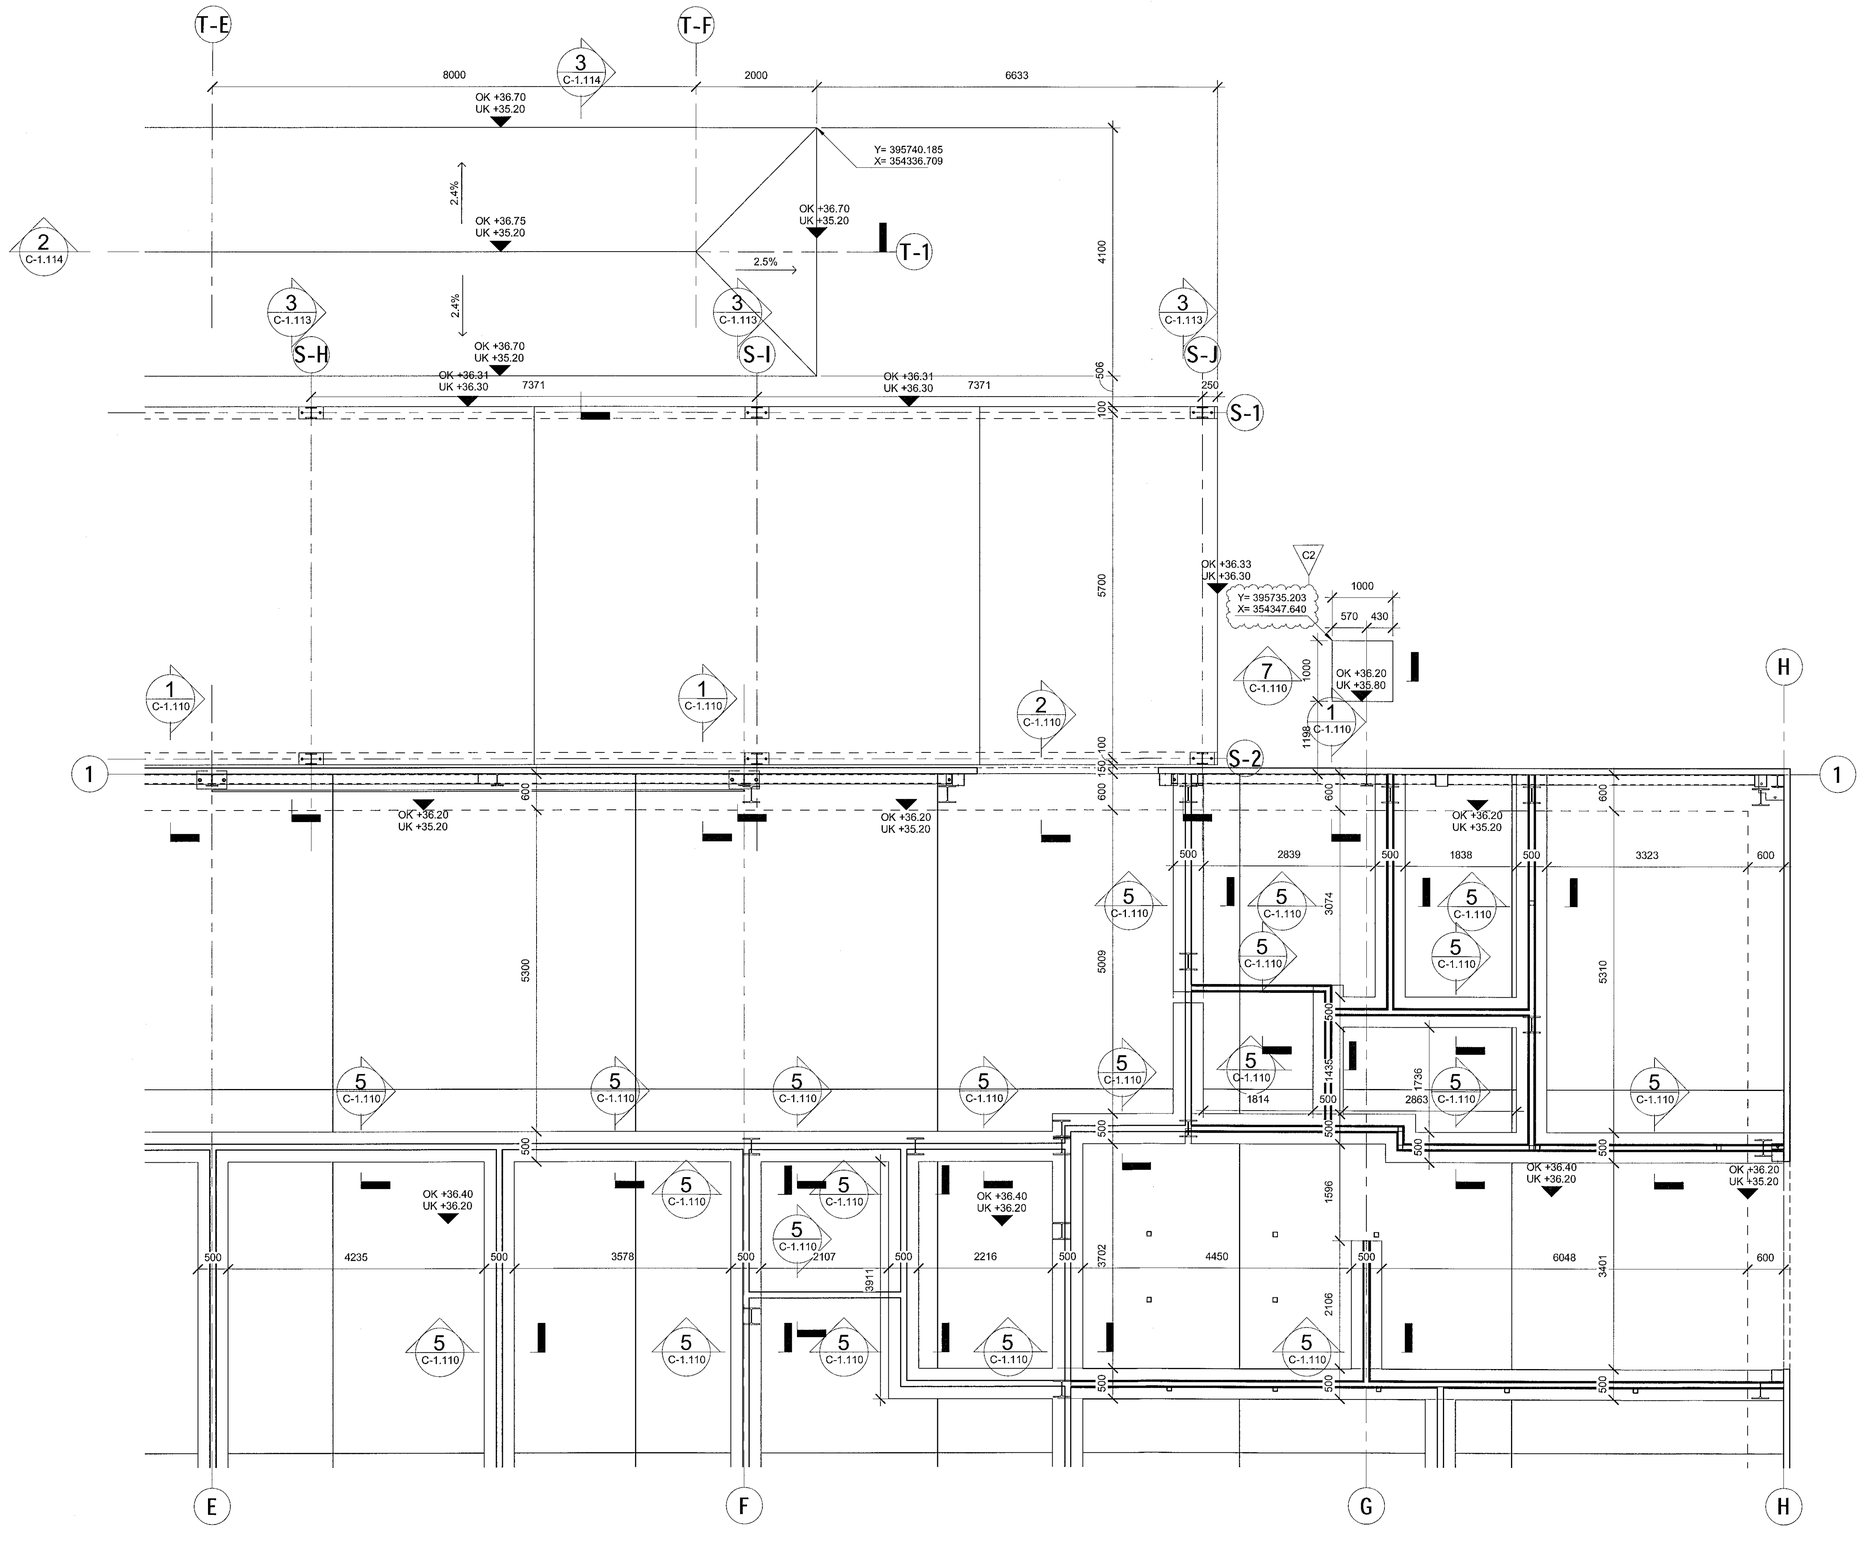

SÖKKULL GRUNNMYND 5 AF 6

1 : 50

Samþykkt þann 16. jún. 2021
Byggingafulltrúinn í Hafnarfirði

NAFN OG KT. HÖNNUNARSTJÓRA:
ORRI ÁRMANSON KT. 080864-5749
UNDIRSKRIFT HÖNNUNARSTJÓRA

ÖLL AFRITUN TEIKNINGAR, AÐ HLUTA EÐA HEILD, ER HÁÐ SKRIFLEGU LEYFI HÖFUNDA.

ÚTGÁFUFERILL

ÚTG	DAGS	SKÝRINGAR	SAMÞ
C1	14.04.21	Verkteikning	KE
C2	18.05.21	Hnitasetning uppfærð	KE

Lykilmynd:

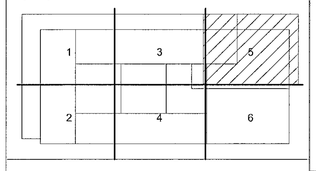

LOTA
Guðríðarstígur 2-4 S. 560 5400, www.lota.is

HEITI VERKS:

LINDE - NSH
BÚÐAHELLA 8
HAFNARFJÖRÐUR

HEITI TEIKNINGAR:

BURÐARÞOL
STEYPA
SÖKKULL GRUNNMYND 5 AF 6

VERKNR:	TEIKN.NR:		BL. NÚMER:
6636-001	LINDE- C-1.105		
MKV: 1:50 A1 1:100 A3	HANNAÐ: JE	TEIKNAÐ: JE	RÝNI: KE

NAFN OG KT. SAMÞYKKJANDA:
KRISTINN EIRÍKSSON KT. 120556-2749

V:\Verk\6636-001 Linde Gas, Borgarhella\04_Teikningar\C_Civil\6636-LOTA-XX-XX-M3-S-0001.rvt