


**Snið um bilgeymslu**

Mkv. 1:50

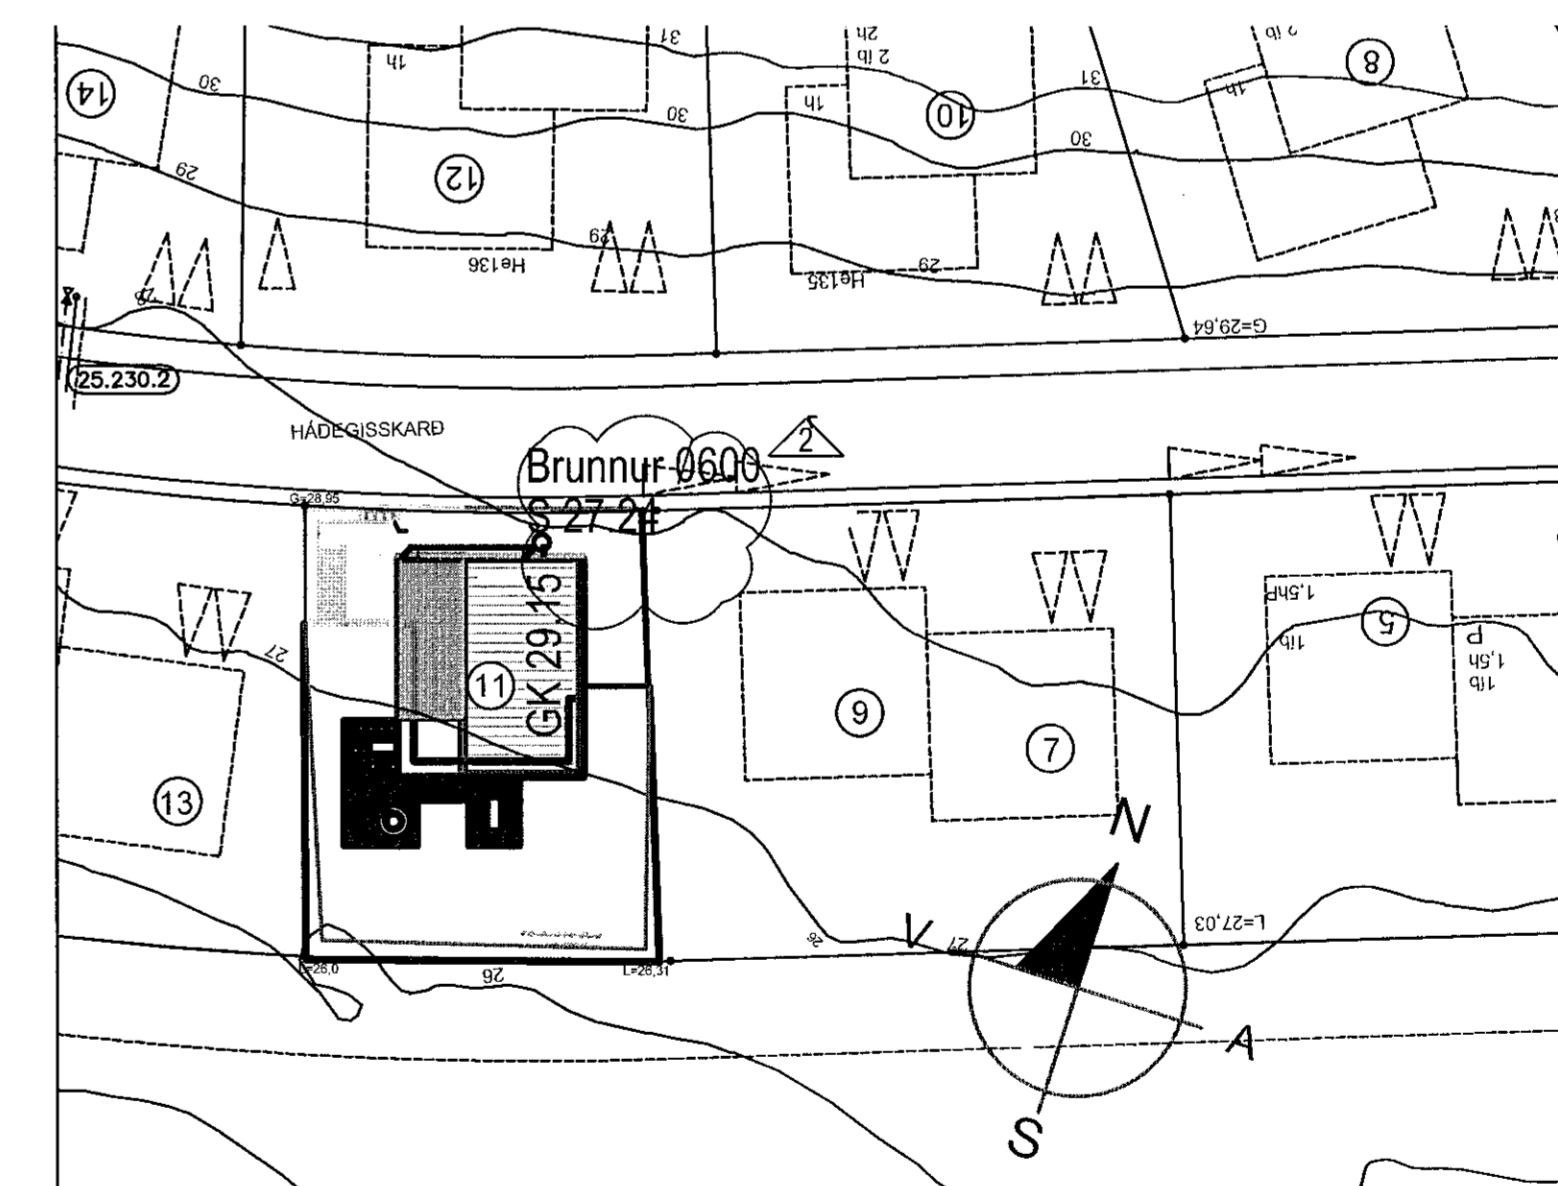

**Afstöðumynd**

Mkv. 1:500

△ Breyttur hæðarkóti þar sem fráveitustútur er hærrí en gert var var ráð fyrir.

Teikning er í samræmi við aðalteikningu útgefin 26.03.2021

Undirritun hönnunarstjóra :

Hörleifur Björnsson  
Kl. 020573-3799

**Skýringar**

Öll mál eru í mm  
Sjá almennar skýringar á skýringarblaði

GLÓRA  
Hádegisskarð 11  
Póstfang: h@glora.is  
Höfundur: Hörleifur Björnsson  
Sími: 020573799  
Póstfang: h@glora.is