


Grunnmynd

Mkv. 1:50

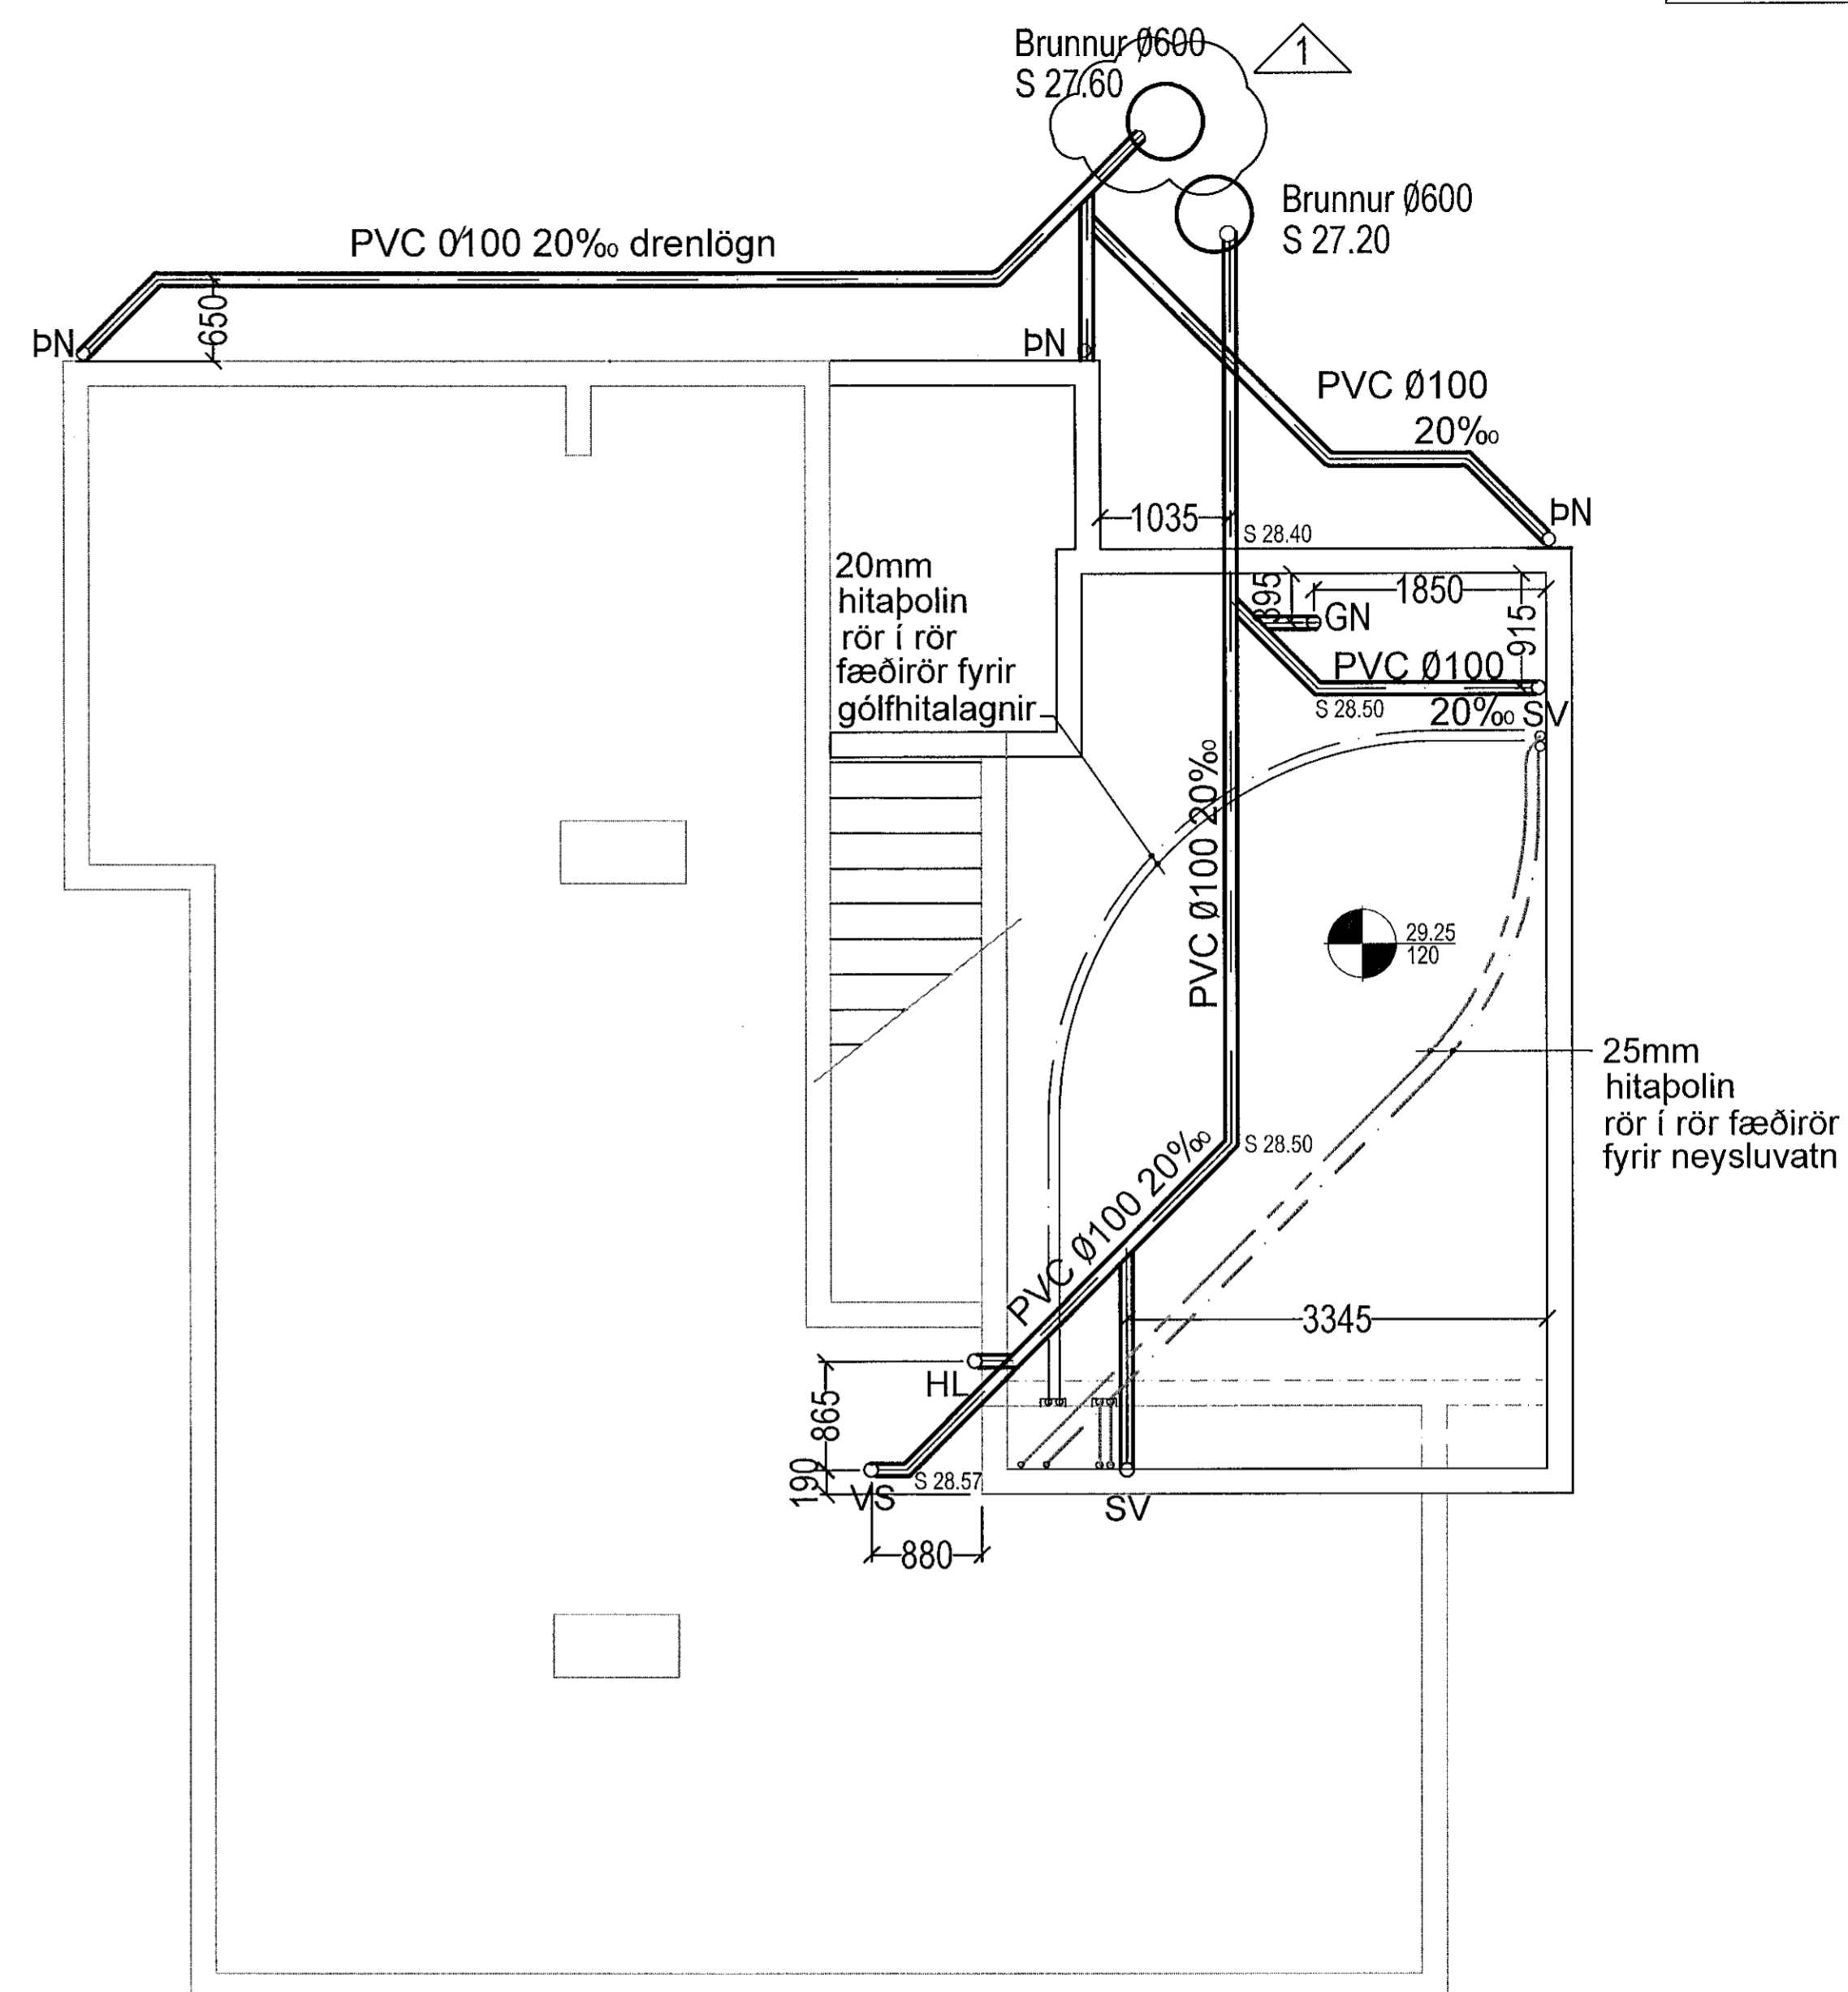

Grunnmynd

Mkv. 1:50

2 Breyttur hæðarkóti þar sem
fráveitustútur er hærrí en gert var var ráð fyrir.

Teikning er í samræmi við
aðalteikningu útgefin 26.03.2021

Undirritun hönnunarstjóra:
Pólfur Björnsson
030673-3789

Skýringar

Öll mál eru í mm
Sjá almennar skýringar
á skýringarblaði


Pólfur Björnsson 030673-3789
 Bygginguáhræðing ehf.
 Tjarnargata 19 230 RNB
 Sími 471 752 789 400
 Póstfang: hug@glora.is

GLÓRA
 HÁDEGSSKARÐ 11
 Hafnarfirði
 Lagt í þöku
 Grunnmynd
 Pólfur Björnsson
 030673-3789