


**Neðri sökklar**  
**Grunnmynd**

Mkv. 1:50

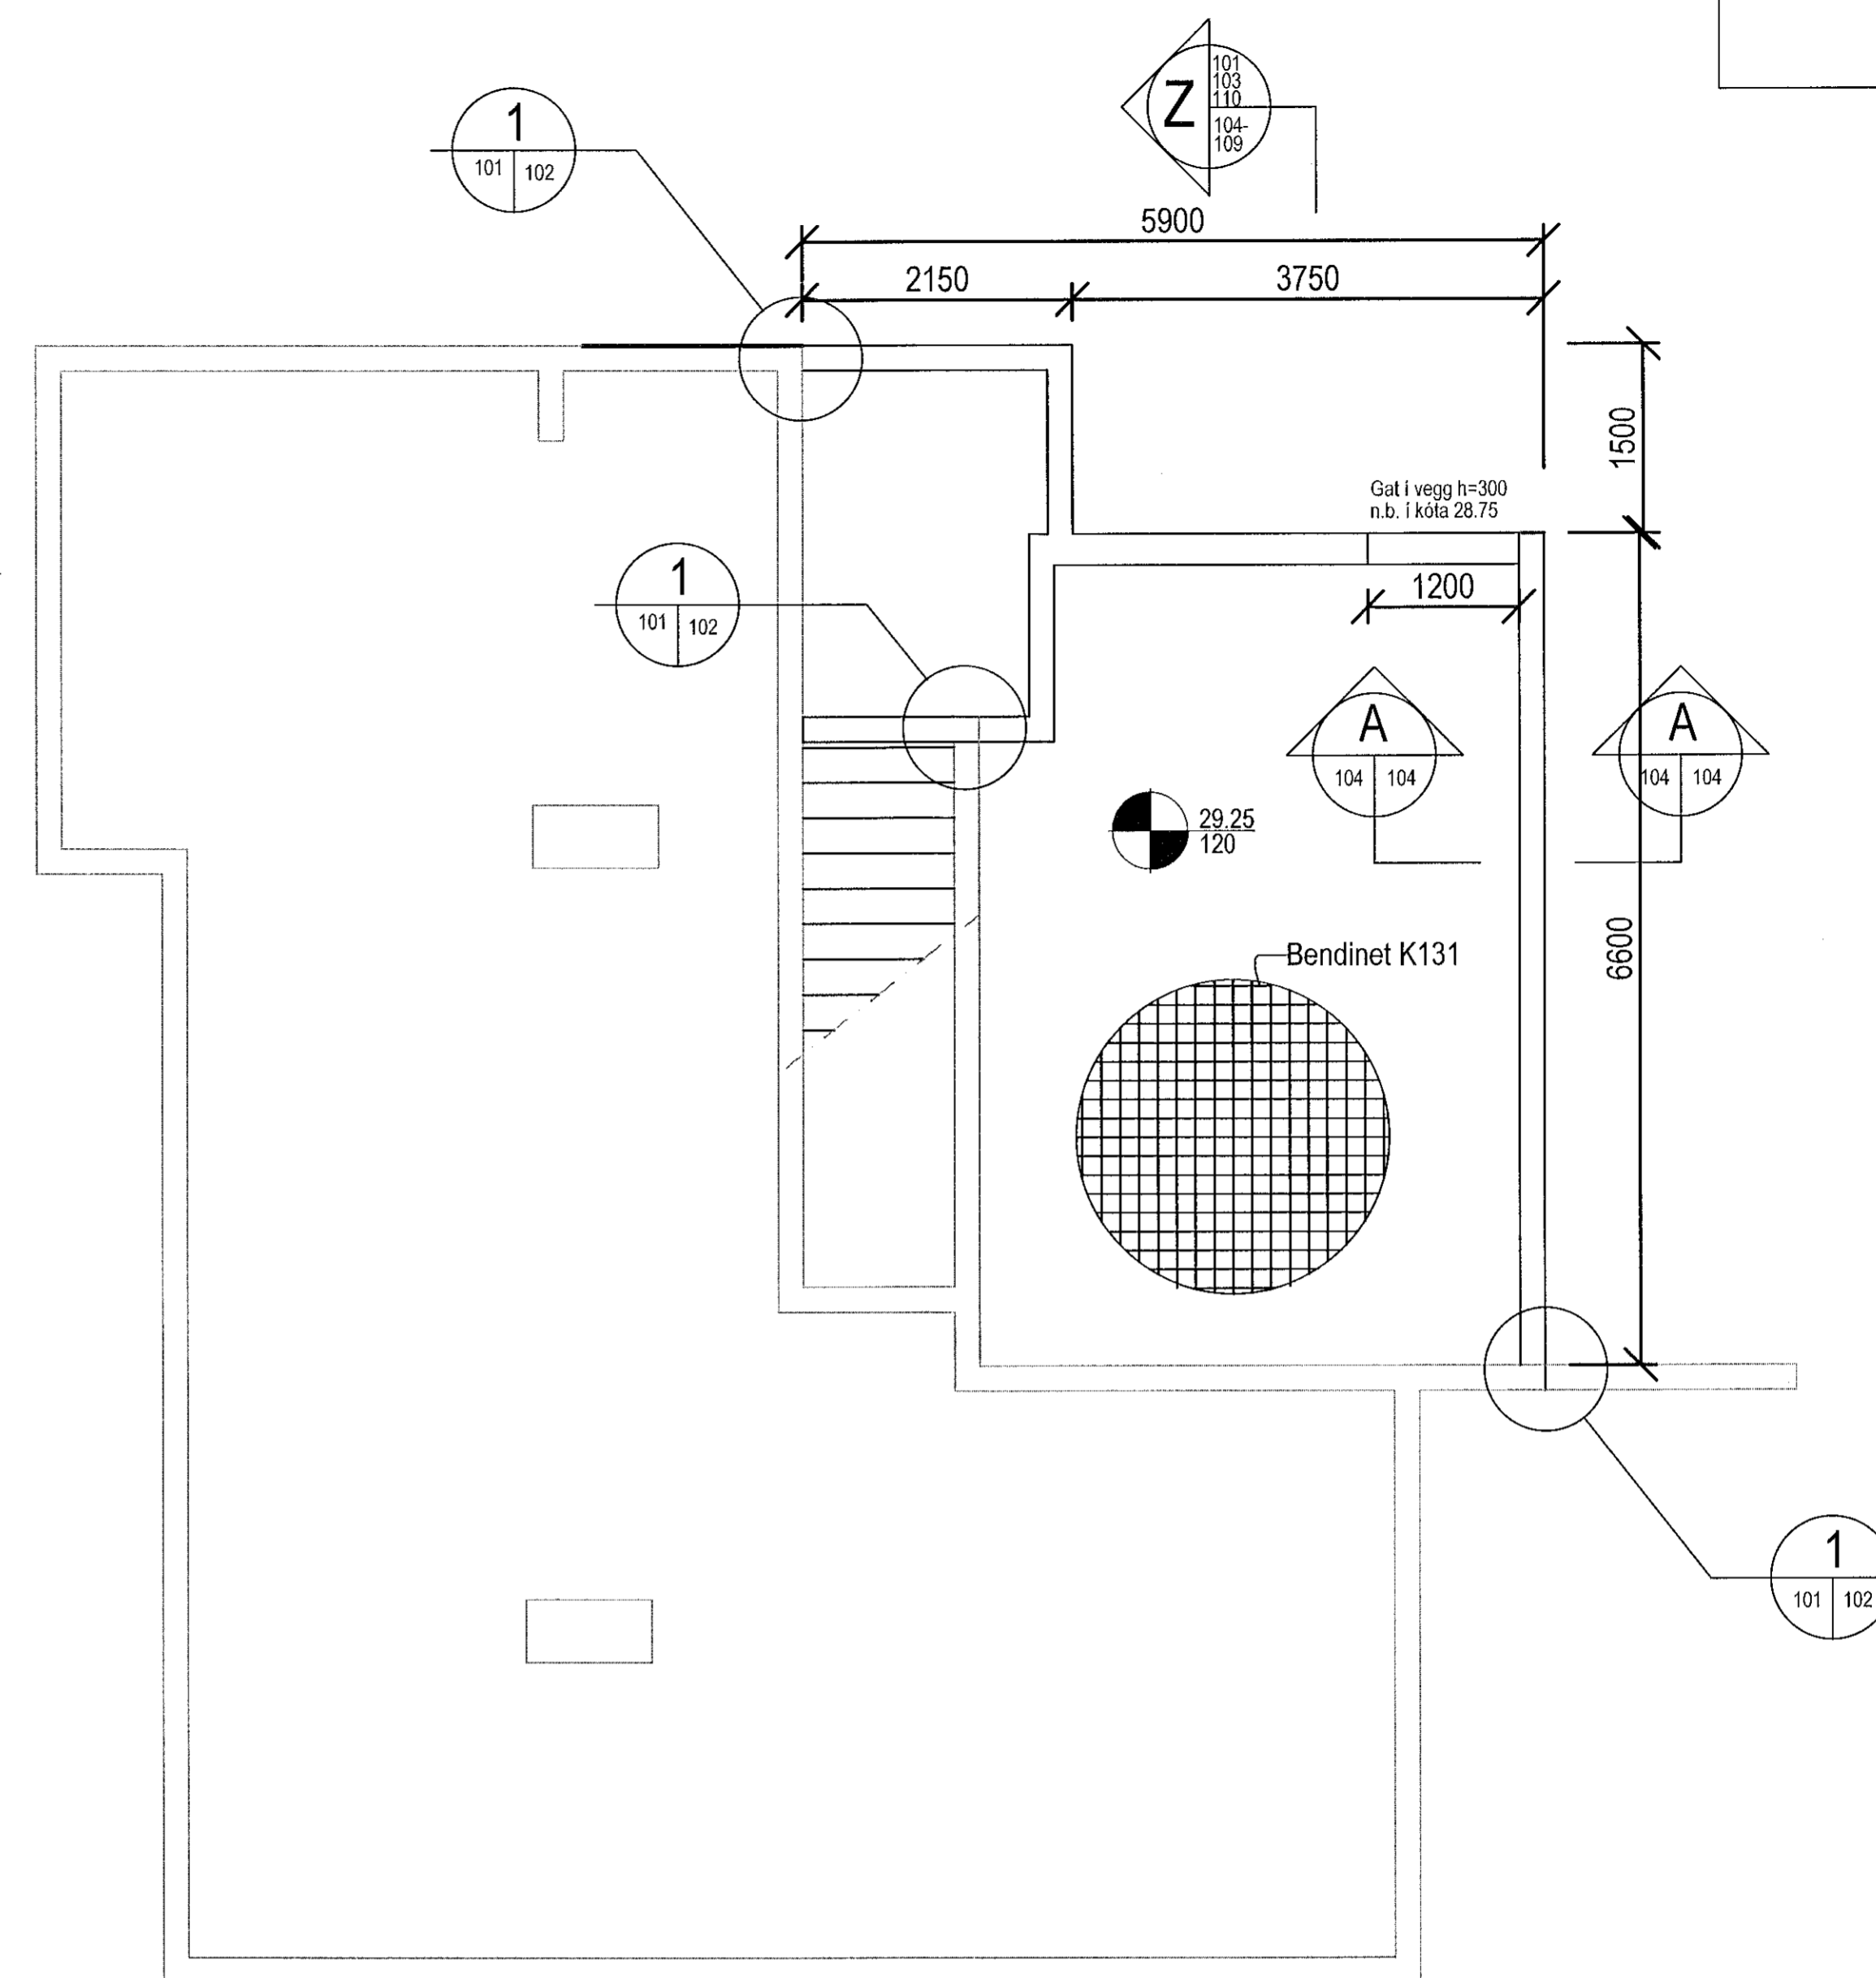


**Efri sökklar**  
**Grunnmynd**

Mkv. 1:50

↑ Breyttur hæðarkóti þar sem fráveitustútur er hæri en gert var var ráð fyrir.

**Skýringar :**  
Sjá almennar skýringar á blaði B-100  
Öll mál eru í mm nema hæðarkótar

Teikning er í samræmi við aðalteikningu útgefin 26.03.2021

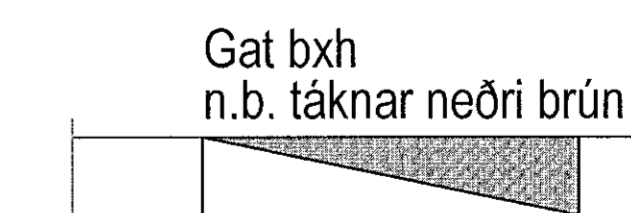

Undirritun hönnunarstjóra :  
Porleifur Björnsson  
Kl. 030673-3799

Steypugæði

Styrkleikaflokkur	C25
Áreitisslokkur	X0
Vatnssementstala	0.55
Fjæðurstuðull	31

Jarðvegur

Mesta áætlað álag á jarðvegur er 0.1Mpa

Leyfilegur þrýstingur frá mannvirki er reiknaður sem 0.25 Mpa á fyllingu í grunni

GLÓRA  
HAFNARFJÖRÐUR

Byggingaáhræðing  
UNDIRSTÖÐUR  
GRUNNMYND

Porleifur Björnsson 030673 3799  
Byggingaáhræðing 011  
Hálfargata 27a 230 RNB  
Sími: 421 7502 760 4400  
Póstfang: mh@glora.is

10/17/2021