


GRUNNMYND STIGA 1:20

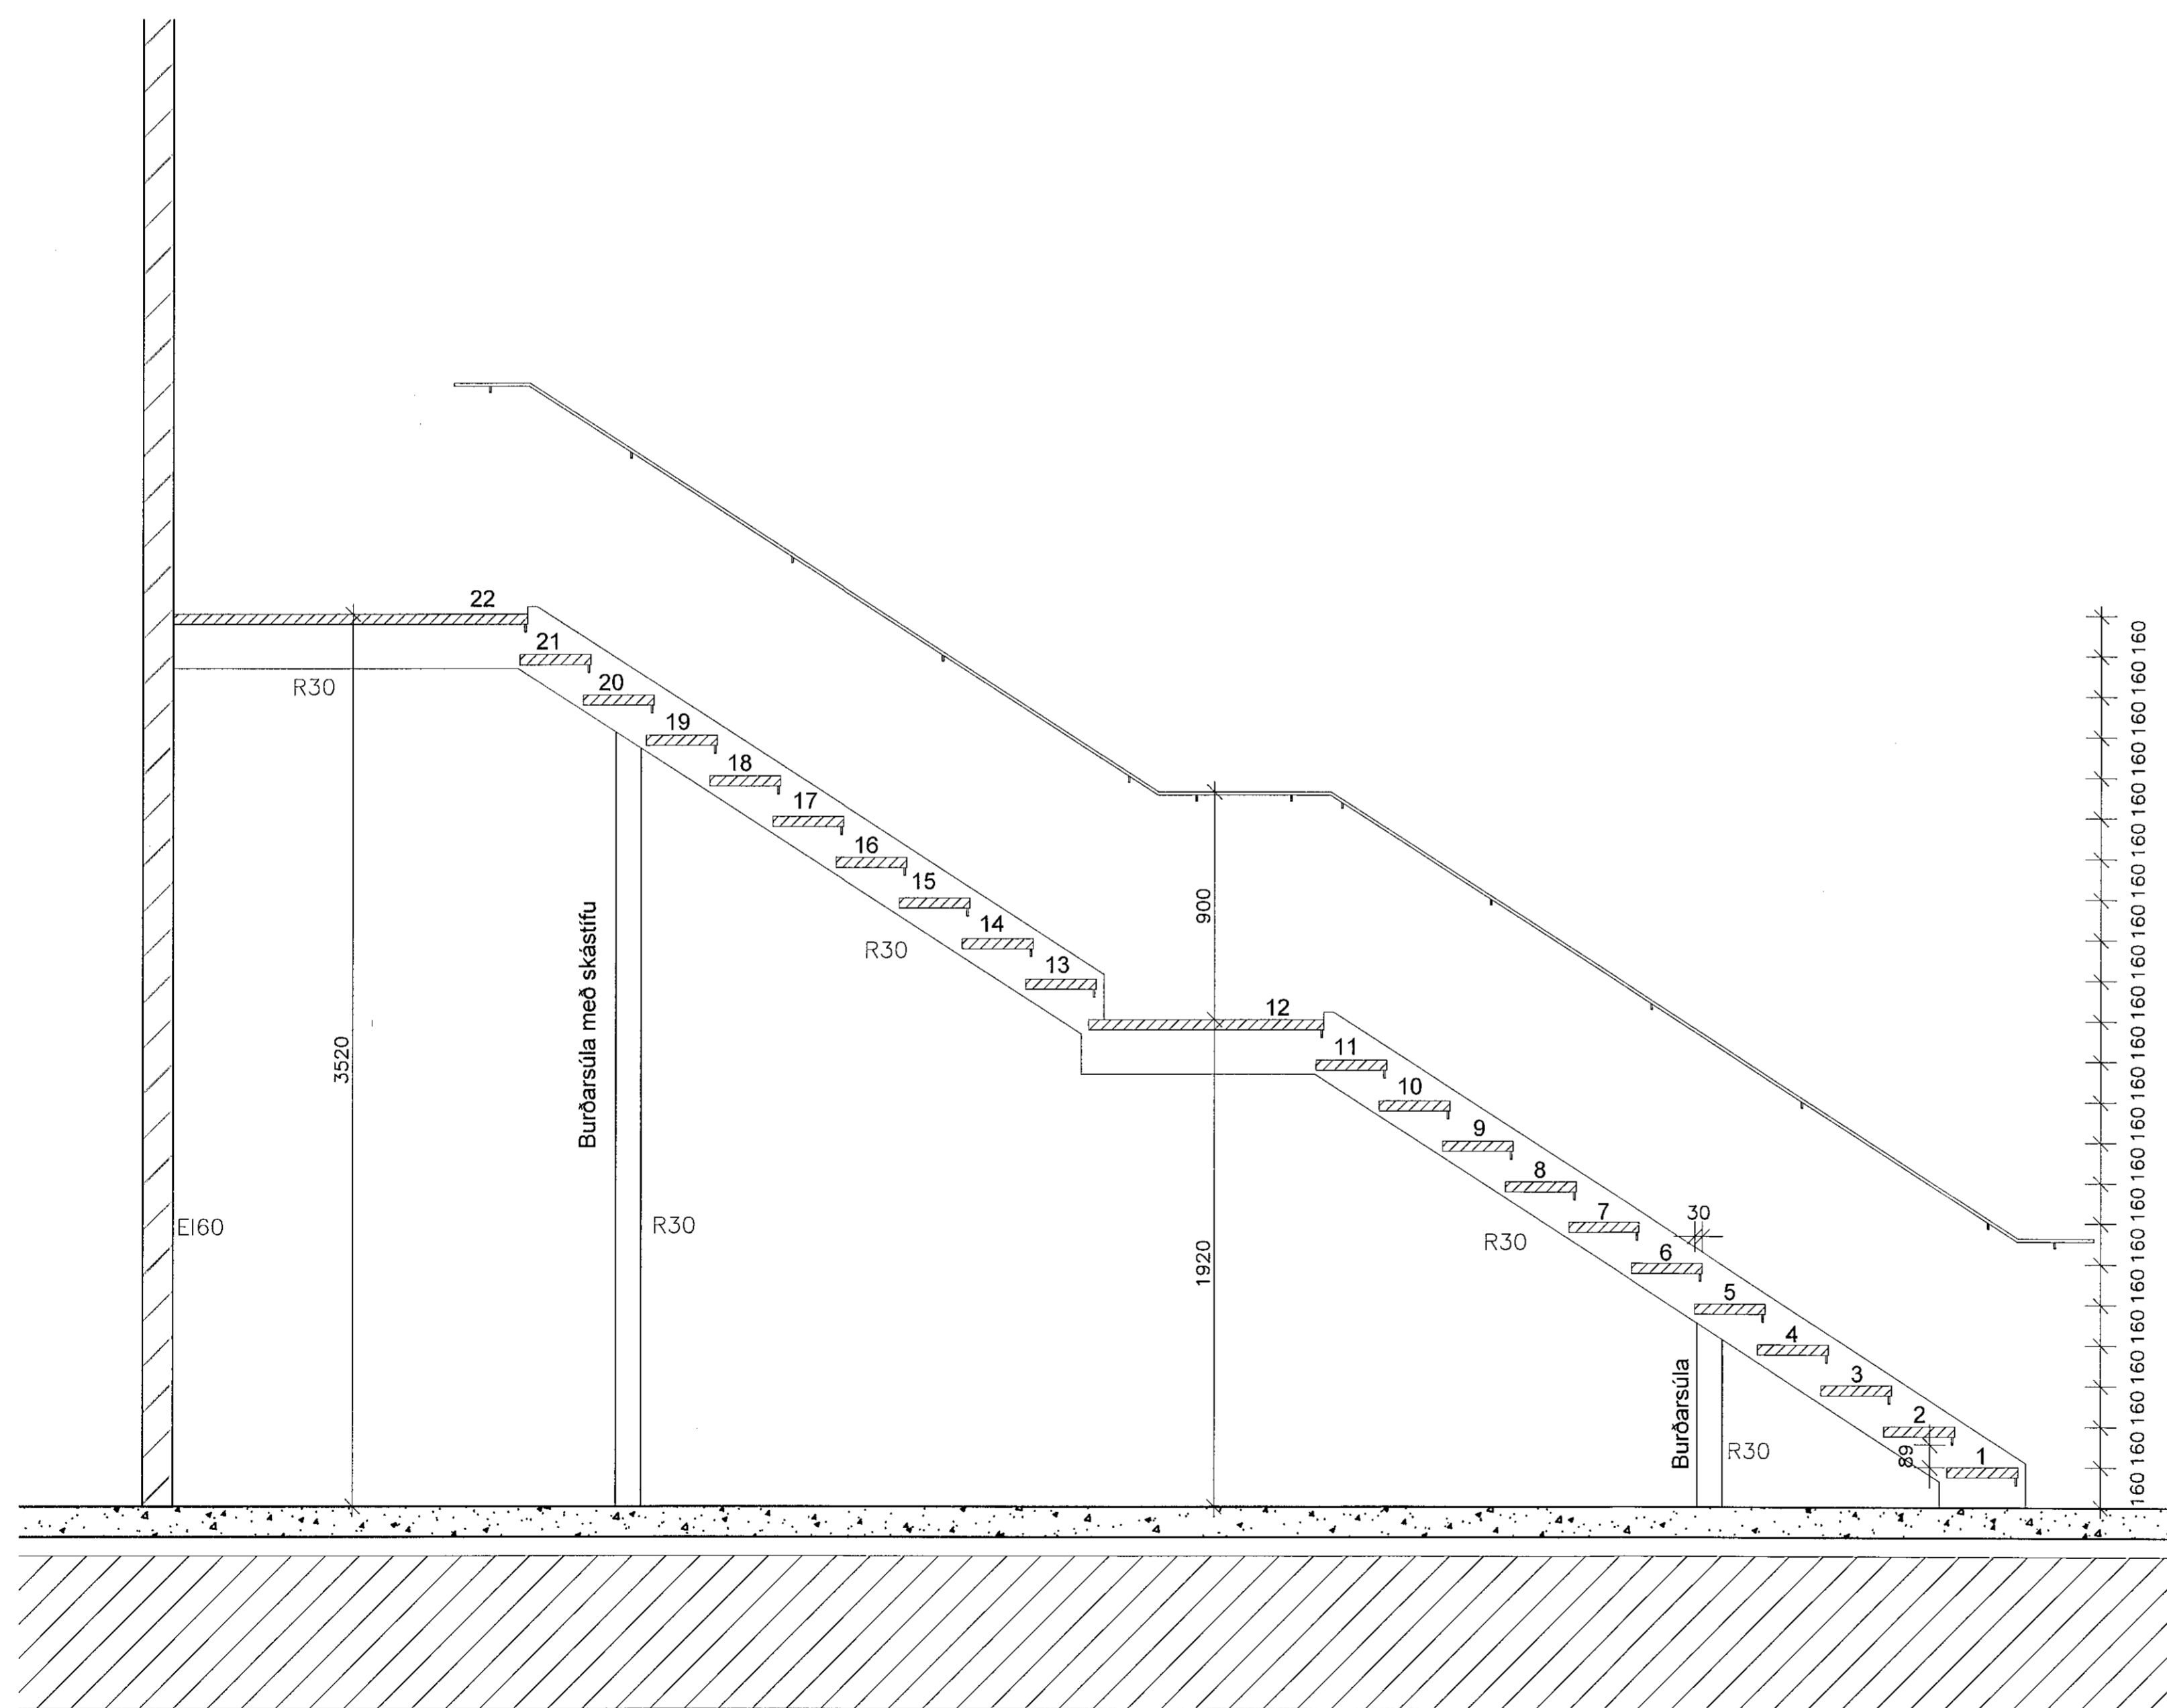

Stál stigi:
Salarhæð: 3500 mm
Uppstig: 160 mm
Fræmslig: 250 mm
Innskot: 30 mm
Kjálkar: 30 mm
Fjöldi uppstiga: 22 stk

Handrið:
Hæð handriðs í stiga skal vera minst 900 mm,
mælt lóðrétt upp af þrepbrún.
Millibil milli þrepa skal vera mest 89 mm.

*Stálhönnun
Davíð Karlsson*

| | | | | |
|---|----------|--------|-------------|---|
| BREYTT | | | | |
| 1) 19.05.21 Reyndarteikning af stálstiga DK | | | | |
| HEITI VERKS | | | | |
| Selhella 3 | | | | |
| HEITI TEIKNINGAR | | | | |
| STÁLSTIGI | | | | SKALA |
| | | | | 1:20 |
| ÞAKKAÐ: | TEIKNAR: | VEÐUR: | BRETTINGAR: | DAGI: |
| DKK | DKK | 1.097 | 00 | 20.11.2007 |
| SAMMÁL: | | | | TEKNI. NÚ. |
| <i>Davíð Karlsson</i> | | | | 25 |
| TEIKNISTOFAN H.R. ehf | | | | |
| Húsbýggingar og ráðgjöf | | | | |
| Davíð Karlsson | | | | |
| Byggingafræðingur BFI | | | | |
| Nálfarás 2, 110 Reykjavík | | | | |
| | | | | SM: 667 6111 GSM: 694 3029 E-MAIL: dkk@hnet.is KT: 231286-2539 |

A-A
25
SNÍÐ
1:20