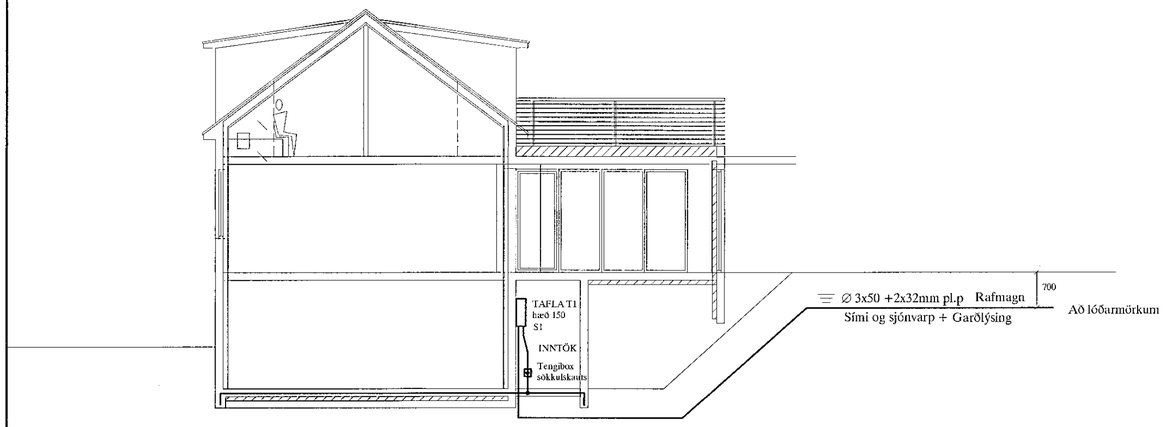

SNIÐ Í INNTAK M. 1:100

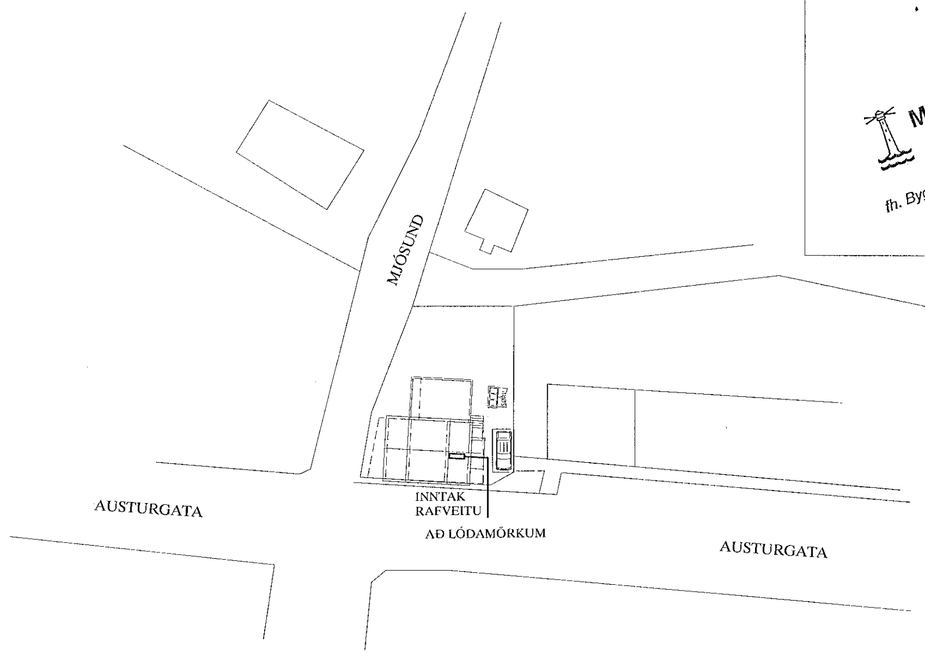

AFSTÖÐUMYND M. 1:500

MÓTTEKIÐ
07. JÚNÍ 2021
fh. Byggingarfulltrúans í Hafnarfirði

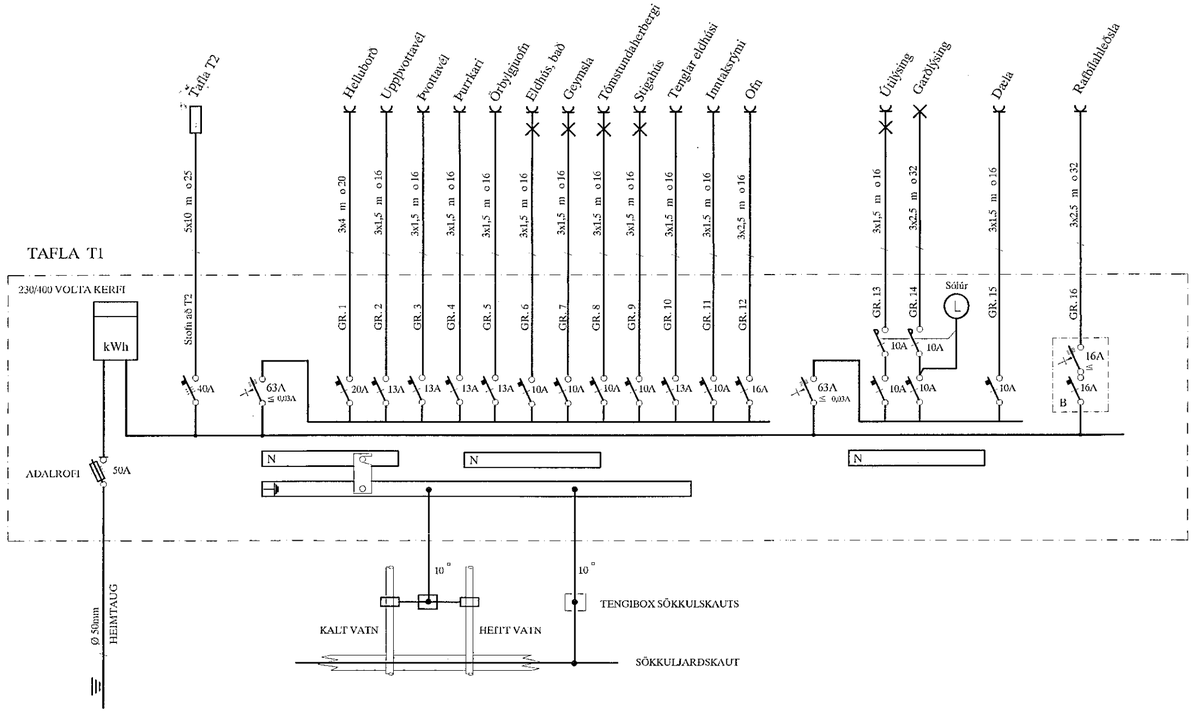

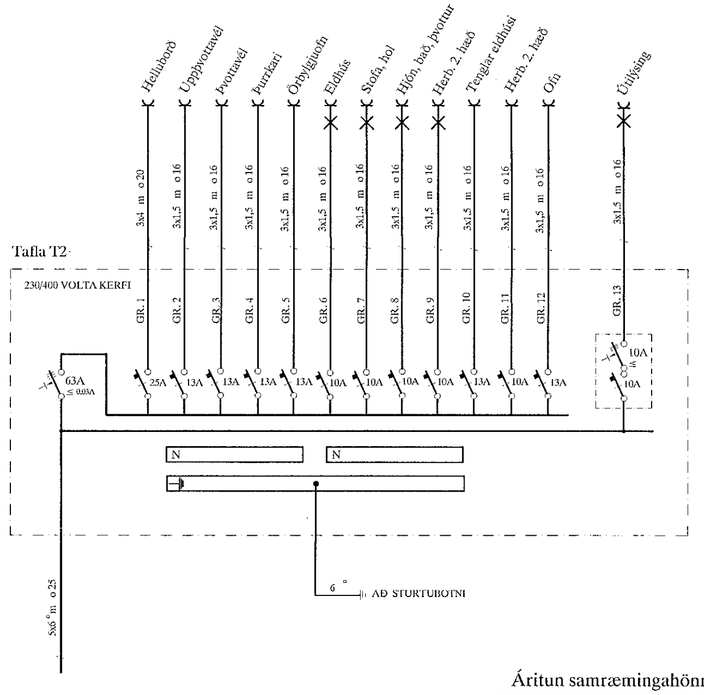

Áritun samræmingahönnuðar
Gunnlaugur Ó Johnson kt. 080657-7819

ÚTG.	DAGS.		TEIKN.	HANNAÐ	SAMÞYKKT	KENNITALA
B	21.04.28	REYNDARTEIKNING	B.Þ.T.	T.S.		220146-2439
A	19.11.26	HEIMTAUGAR-OG FULLNAÐARTEIKNING	B.Þ.T.	T.S.		220146-2439

AUSTURGATA 36 HAFNARFIRÐI

AFSTAÐA, SNIÐ OG EINLÍNUMYNDIR

TERA ehf
RAFMAGNSVERKFRÆÐISTOFA
EDMUND BELLERSEN RAFMAGNSTÆKNIFR. SÍMI 5687388
TRAUSTI SVEINBJÖRNSSON RAFMAGNSIÐNFR. SÍMI 8982523

MKV.	1:50
TEIKN.NR.	1
SÍÐASTA TNR.	
TNR. 1 AF 4	ÚTG. B
GEYMSLUNR.	TS-032 (19)