


RAFLÖGN

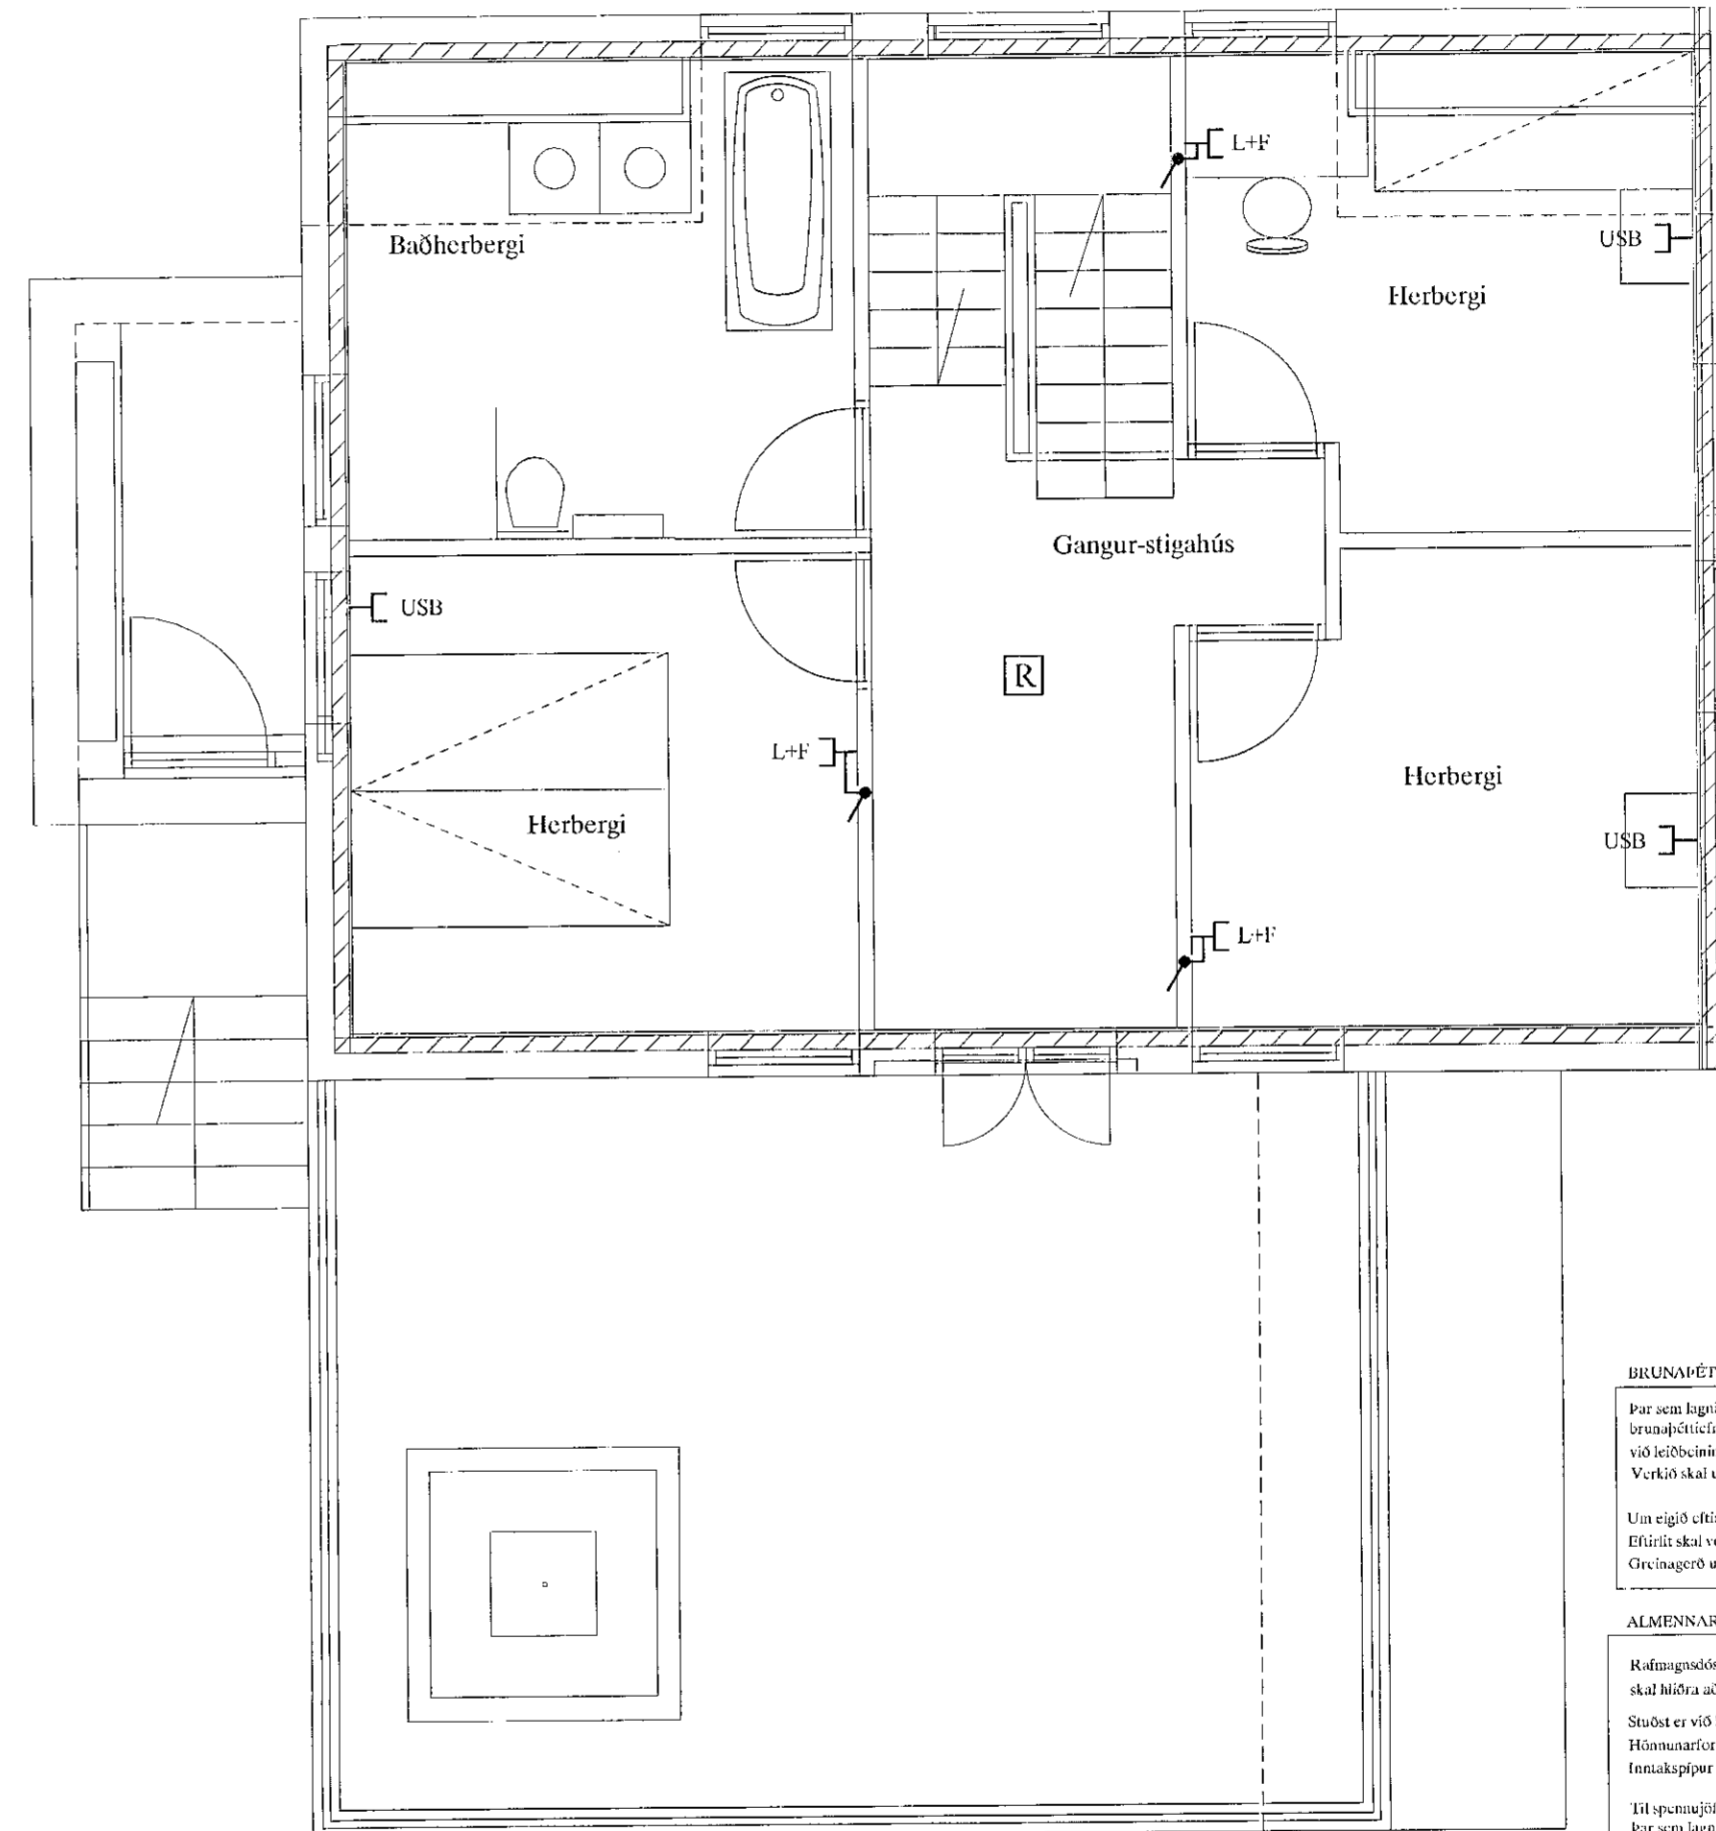

SMÁSPENNA

BRUNARÉTTINGAR
 Þar sem lagir fara í gegnum göt á milli brunahöfna skal þetta með sérhákum
 brunaréttingum á viðskemman hátt. Þetta skal með vörðun skila með samráði
 við leiðsöfnun framleiðenda eða seljenda efnanna og vera viðurkað af Mannvirki-
 Væðingunni. Verkið skal unnið af vörðum fagnitimum sem hafa hljóði viðurkenningu frá MVS.
 Um eigið efritnið eigenda og forráðamanna með brunavörum í húsun gildir reglugerð nr. 240/1994.
 Efritnið skal vera í samræmi við ákvæði 4. kafla í NFP-A-850, 4.3.1
 Greinagerð um brunavarnir aðalupplýttu samkvæmt lögum.

ALMENNAR SKÝRINGAR
 Ráfmagnsdóttir sem eiga að koma í bóbúr hlíkar steinsæpts veggir,
 skal hlífra að lágmarki þykkt veggjárns (20mm). Öll mál eru í cm.
 Stöð er við leiðsöfnun Mannvirki-efnanna 4.5.3-7.2.4. Raf- og fjarskiptalagnir.
 Húsnámsforsendur eru að lágmarki skv. nýjstu útgáfu af IST 150 og IST 151
 Innakapítur raf- og fjarskiptalagna eru lagðir að lágmarki.
 Til spennuþjöfnunar skal járntúga í grómi vandlega bundin saman þannig að hún myndi kúðandi samband.
 Þar sem lagir fara á milli brunahöfna skal þetta með þar til gerður er brunaréttingur.
 Þar sem lagir fara í gegnum göll, loft og vegg skal einnig ganga fagnitímka frá brunaréttingum rafagnanna.
 (sjá ISO 6834)

SKÝRINGAR
 LAGNIR ERU LIULDAR 16mm PLASTPÍPUR OG TAUGAR 3x1,5
 TAUGAR FYRIR 16A TENGILA SEU 3X2,5
 HÆÐ Á ROKUM SÉ 110 mm.
 TENGLAR VID ROFA SÉU Í SÖMU HÆÐ OG ROFAR.
 HÆÐ Á TENGLUM SÉ 20mm.
 HÆÐ Á VEGGLJÓSUM VEFIR VÖSKUM SÉ 20mm.
 MÁL STRAUMUR ROFA SÉ 10A, EN TENGILA 16A.
 L = SÖNNVARP, F = BEJARSSÍMI
 DS = DYRASÍMI H=130mm
 [R] REYKSKYNIARI tjótskur
 [E] REYKSKYNIARI optískur
 [O] HREYFISKYNIARI ÞJÓFAVARNAKKERHIS H=VILOFT
 [D] = HITANEMAR F. GÖLFHITA H=120mm

Áritun samræmingahönnuðar
 Gunnlaugur Ó Johnson kt. 080657-7819

AUSTURGATA 36 HAFNARFIRÐI
 RAFLÖGN 2. HÆÐ (HÚS ENDURBYGGT)

TERA S/F RAFMAGNSVERKFRÆÐISTOFA
 EDMUND BELLESEN RAHMAGNSHÁNNI
 TRAUSTR. SVEINBJÖRNSSON RAFMAGNSBENFR. SIMI 8982923

MKV.	L:50
TEIKN.NR.	4
SÍÐASTA TNR.	
TNR.	4 AF 4
ÚTG.	B
GEYMSLUNR.	TS-032 (19)

B	21.04.28	REYNDARTEIKNING	B.P.T.	T.S.	<i>T. Þrusli</i>	220146-2439
A	19.11.26	HEIMTAUGAR-OG FULLNADARTEIKNING	B.P.T.	T.S.		220146-2439
ÚTG.	DAGS.		TEIKN.	HANNAÐ	SAMÞYKKT	KENNTALA