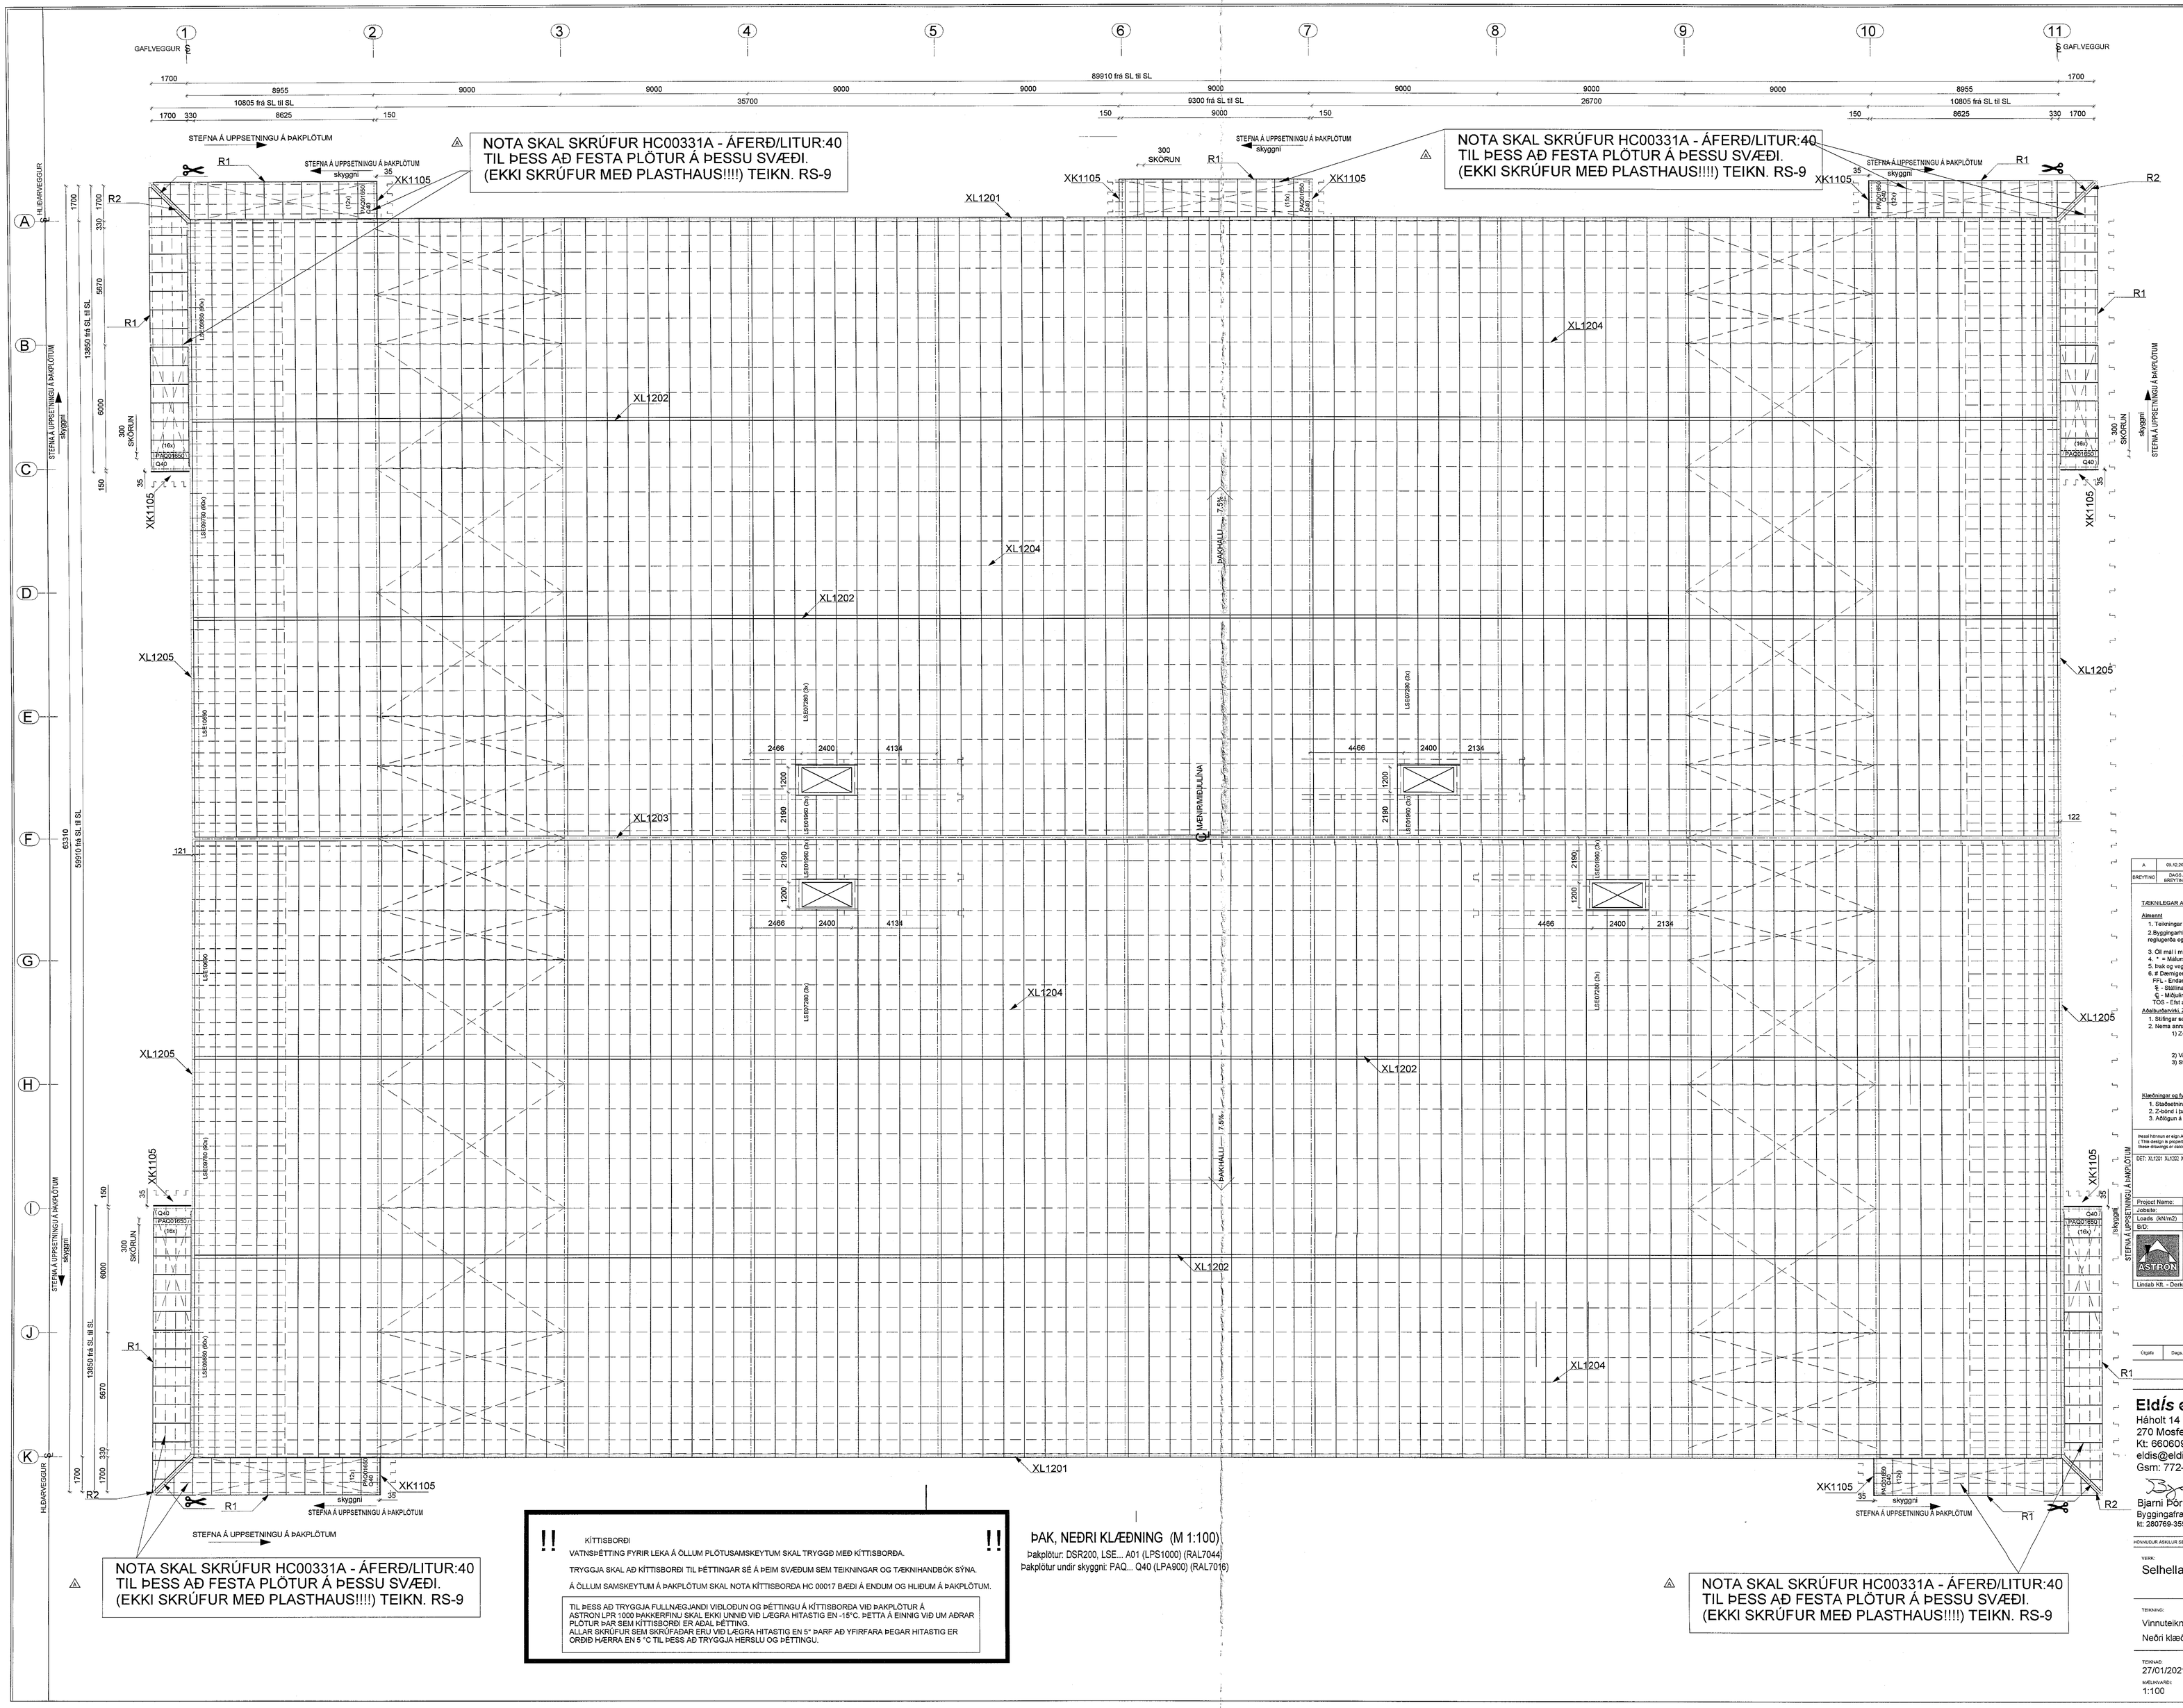

!! KÍTTISBORÐI !!

VATNSÞÉTTING FYRIR LEKA Á ÖLLUM PLÖTUSAMSKEYTUM SKAL TRYGGÐ MEÐ KÍTTISBORÐA.

TRYGGJA SKAL, AÐ KÍTTISBORÐI TIL ÞÉTTINGAR SÉ Á ÞEIM SVÆÐUM SEM TEIKNINGAR OG TÆKNIHANDBÓK SÝNA.

Á ÖLLUM SAMSKEYTUM Á ÞAKPLÖTUM SKAL NOTA KÍTTISBORÐA HC 00017 BÆÐI Á ENDUM OG HLIÐUM Á ÞAKPLÖTUM.

TIL ÞESS AÐ TRYGGJA FULLNÆGJANDI VIÐLOÐUN OG ÞÉTTINGU Á KÍTTISBORÐA VIÐ ÞAKPLÖTUR Á ASTRON LPR 1000 ÞAKKERFINU SKAL EKKI UNNIÐ VIÐ LÆGRA HITASTIG EN -15°C. ÞÉTTA Á EINNIG VIÐ UM AÐRAR PLÖTUR ÞAR SEM KÍTTISBORÐI ER AÐAL ÞÉTTING.
ALLAR SKRÚFUR SEM SKRÚFAÐAR ERU VIÐ LÆGRA HITASTIG EN 5° ÞARF AÐ YFIRFARA ÞEGAR HITASTIG ER ORÐIÐ HÆRRA EN 5 °C TIL ÞESS AÐ TRYGGJA HERSLU OG ÞÉTTINGU.

ÞAK, NEÐRI KLÆÐNING (M 1:100)

Þakplötur: DSR200, LSE... A01 (RAL7044)
Þakplötur undir skyggni: PAQ... Q40 (LPA900) (RAL7016)

Samþykkt hjá HMS 08. mar. 2021
Byggingarfulltrúinn í Hafnarfirði

BREYTING	DAGS. BREYTINGAR	LÝSING	UMSJ. AF
A	03.12.2020	AUKA SKRÚFAGAR FYRIR FESTINGAR Á FA KLÆÐNINGU	GS.S.

TÆKNILEGAR ATHUGASEMDIR (byðing á texta á teikningum frá Astron Buildings)

Almennt
1. Teikningar þarf að lesa saman með handbók um uppsetningu og stöðluð deili frá Astron Buildings.
2.Byggingarhluta verður að reisa í samræmi við leiðbeiningar um uppsetningu frá Astron Buildings og gildandi reglugerða og staðla.
3. Öll mál í millimetrum.
4. * = Málum breytt, aðlagað á staðnum.
5. Þak og veggjakar er allstaðr í mm og er ekki hægt að bæta við.
6. # Dempgert deili.
FFL - Endanleg gólfhæð.
E - Stálina.
G - Möðulina.
TOS - Efst á byggingarhluta.

Arkitektarteikn. Z-bönd og Lárétthr.
1. Stálvirgar eiattar upp í samræmi handbók um uppsetningu og stöðluð deili (TM) stöðluð deili W1.. kafli.
2. Nema annað sé tekið fram:
1) Z-bönd, skýringar;
- Við mæni á þaki (sjá deili í TM W016, W026, W027)
- Tvíbönd fina at Z-bondum (sjá deili í TM W011, W021)
2) Vindstífingar, sérmyndir sjá nánar TM chapter W2..
3) Styrkingar í þaki þar sem þörf er á:
- Milibil Z-banda (HS.. sjá í TM deili W37, og eða W38.)
- Girð til stiffingar á þakstalum (HC 00250) sjá TM kafla W7.

Klæðningar og fylgihlutir
1. Staðsetning á bakkjurm, festingum og fylgihlutum skoðast á staðnum.
2. Z-bönd í þaki og veggjum ásamt klæðningum sem aðlaga þarf á staðnum ásamt fylgihlutum.
3. Athugun á klæðningum við gólf og enda gætt á staðnum.

Astron Buildings and its subsidiaries Co. Arkun og framsetning hluta samkvæmt þessum teikningum og eða streikningum eru eðgjerar. The design and presentation of parts according to these drawings or calculations is exclusive of Astron Buildings and its subsidiaries Co. Copyright and manufacturing components according to these drawings or calculations is illegal. ©

DET: XL1201 XL1202 XL1203 XL1204 XL1205 XK1105 R1 R2 ÞÆTTIÐ/JR

Nr.	DAGS.	D/D per mail
1x	09.10.20	D/D per mail

Transmittals

Project Name:	SELHELLA 1 — Importance class of building: EXC2
Jobsite:	Hafnarfjörður
Loads (kN/m2)	LL=2.10kN/m² (roof=1.68kN/m²) WL=2.21kN/m² ADL=0.40kN/m² Seismic: agr=0.2g
B/D:	SMÁRAGARÐUR ehf

41921
RS-4 A
Date: 01/10/2020
Eng.: Inne Barta
Drst.: Csaba Borku
186939

ÞAK, NEÐRI KLÆÐNING

ASTRON — CLARIFICATION ☐ APPROVAL ☐ ERECTION ■

Lindab Kft. - Dunavölgy út 119, H-4400 Nyíregyháza, Hungary - Tel.: +36 42 501310 - www.astron.biz

Útgáfa	Dags.	Ábyrgð	Br. af

Eldís ehf - Teiknistofa
Háholt 14
270 Mosfellsbær
Kt: 660609-2020
eldis@eldis.is
Gsm: 772-7733
Bjarni Þór Ólafsson
Byggingafræðingur B.Sc
kt: 280769-3559

HÖNNUÐUR ÁSKILUR SER ALLAN RÉTT Á TEIKNINGUM - FJÖLFÖLDUN ER MEÐ ÞAKKÞEGU SAMÞYKKI.

VERK:
Selhella 1, 221 Hafnarfirði

TEIKNING:
Vinnuteikningar. Stálgrind, leiðarar og klæðningar
Neðri klæðning á þak

TEIKNAÐ:
27/01/2021

TEIKNINGARNR.:
222

MÆLIKVARÐI:
1:100

A0