R1

SÉRMYNDIR AF SKYGGNI
FRÁGANGUR UNDIR GLUGGA

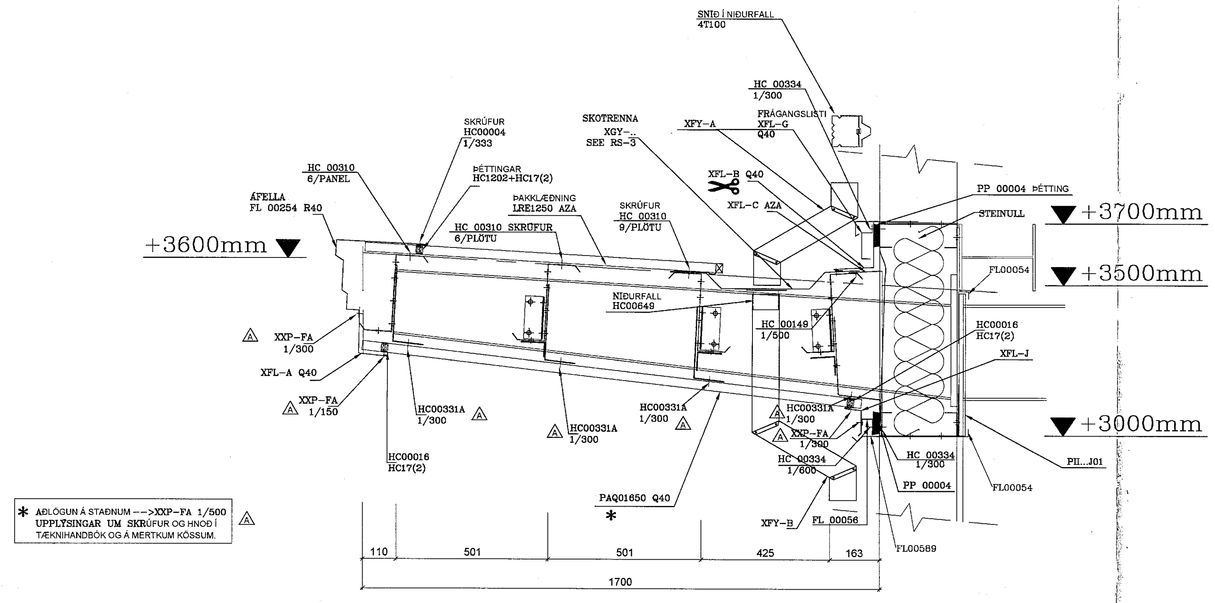

✻ AÐLÖGUN Á STAÐNUM —>XXP-FA 1/500
UPPLÝSINGAR UM SKRÚFUR OG HNOÐ Í TÆKNIHANDBÓK OG Á MERKUM KÖSSUM.

VANDA SKAL FRÁGANG FRÁ ÞAKI Á SKYGGNI
UNDIR GLUGGA TIL ÞESS AÐ TRYGGJA ÞÉTTINGU

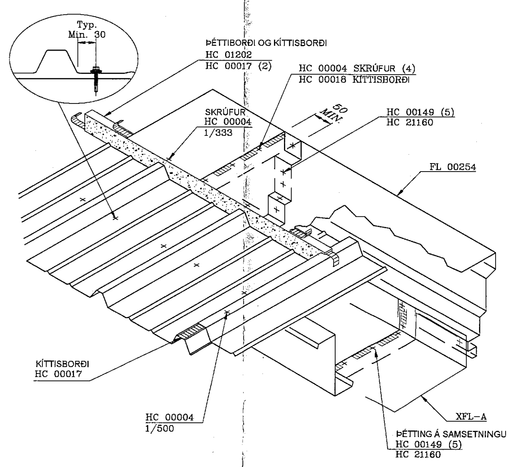

SÉRMYNDIR AF SKYGGNI
FRÁGANGUR VIÐ ÚTVEGG

SAMI TEXTI VIÐ NÚMER OG HÉR AÐ OFAN

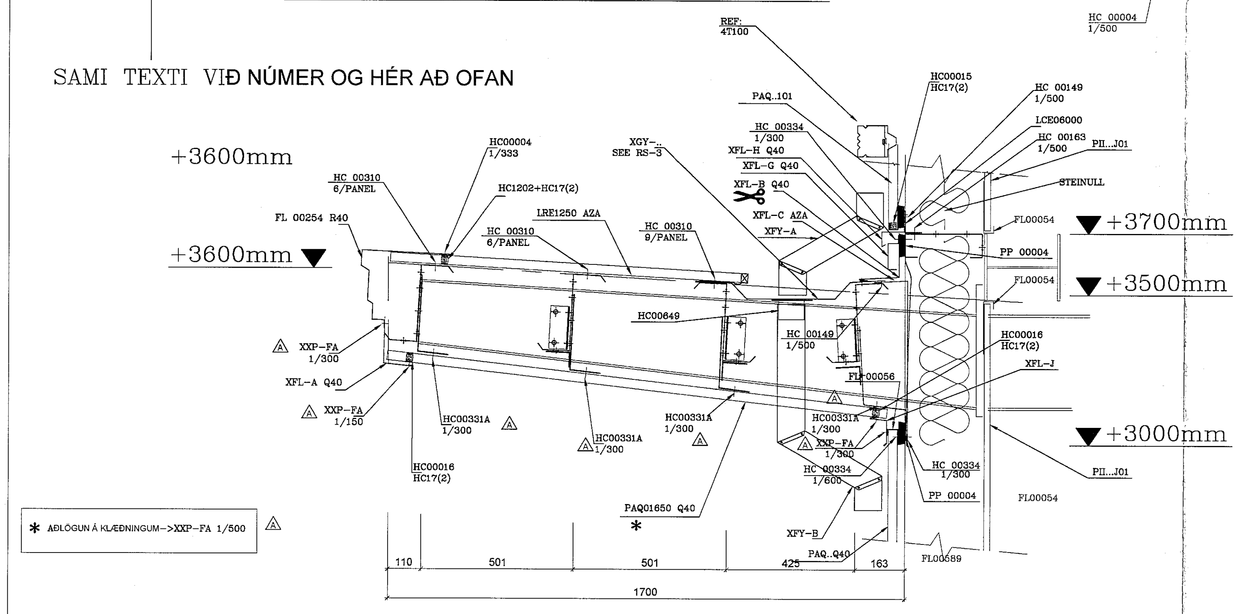

✻ AÐLÖGUN Á KLÆÐNINGUM—>XXP-FA 1/500

Samþykkt í hönn
08. NÓV 2021
Byggingarfulltrúinn í Hafnarfirði

	09.12.2020	AUKA SKYRINGAR FYRIR FESTINGAR Á PÁ KLÆÐNINGU	CS.B.
	DAGS.Á BREYTINGU	LÝSING	UNNIÐ AF:

TÆKNILEGAR ATHUGASEMDIR (Þýðing á texta á teikningum frá Astron Buildings)

Almenn:

1. Teikningar þarf að lesa saman með handbók um uppsetningu og stöðluð deili frá Astron Buildings.
2. Byggingarhluta verður að reisa í samræmi við leiðbeiningar um uppsetningu frá Astron Buildings og gildandi reglugerða og staðla.
3. Öll mál í millimetrum.
4. * = Málum breytt, aðlagað á staðnum.
5. Þak og veggklæðning afhundið í mm og er ekki hægt að bæta við.
6. # Dæmigert deili.
   FFL - Endanleg gólfhæð.
   § - Stöðlina.
   ℄ - Miðjulína.
   TOS - Efst á byggingarhluta.

Aðalburðarvirki: Z-bönd og IS skoðuð.

1. Stífingar settar upp í samræmi handbók um uppsetningu og stöðluð deili (TM) stöðluð deili W1... kafli.
2. Nema annað sé tekið fram:
   1) Z-bönd, skýringar:
      - Við mæni á þaki (sjá deili í TM W016, W326, W327)
      - Tvöföld lína af Z-böndum (sjá deili í TM W011, W021)
   2) Vindstífingar, sérmyndir sjá nánar TM chapter W2..
   3) Stýrihringir í þaki þar sem þörf er á:
      - Milliliti Z-banda (HS., sjá í TM deili W37, og/eða W38.)
      - Girði til stöðingar á þakstólum (HC 00250) sjá TM kafla W7.

Klæðningar og fylgihlutir:

1. Staðsetning á þakplötum, festingum og fylgihlutum skoðað á staðnum.
2. Z-bönd í þaki og veggjum ásamt klæðningum sem aðlaga þarf á staðnum ásamt fylgihlutum.
3. Aðlögun á klæðningum við gólf og enda gerð á staðnum.

Þessi hönnun er eign Astron Buildings Sa. Afritun og framleiðsla íhluta samkvæmt þessum teikningum og eða útreikningum eru óleyfilegar. (This drawing is property of Astron Buildings SA. Copying and manufacturing components according to these drawings or calculations is illegal.)

DE: R1

Tx	09.10.20	B.D per mail	

Transmittals

Project Name:	SELHELLA 1	Importance class of building: EXC2
Jobsite:	Hafnarfjörður	41921
Loads: (kN/m2)	LL=2.10kN/m² (reg=1.65kN/m²), WL=2.21kN/m² ADL=0.40kN/m² Seismic agh0.2g	RS-9 A
B.D:	SMÁRAGARÐUR ehf	Date: 01/10/2020
	ÞAK. SÉRMYNDIR AF SKYGGNI	Eng.: Imre Barta
		Draf.: Csaba Borbu
	CLARIFICATION ☐ APPROVAL ☐ ERECTION ■	186939

ASTRON

Lindab Kft. - Derkovits út 119. H-4400 Nyíregyháza, Hungary - Tel.: +36 42 501310 - www.astron.biz

Útgáfa	Dags.	Skýring	Br. af

Eldís ehf - Teiknistofa
Háholt 14
270 Mosfellsbær
Kt: 660609-2020
eldis@eldis.is
Gsm: 772-7733
Bjarni Þór Ólafsson
Byggingafræðingur B.Sc
kt: 280769-3559

HÖNNUÐUR ÁSKILUR SÉR ALLAN RÉTT Á TEIKNINGUM - FJÖLFÖLDUN ER HÁÐ SKRIFLEGU SAMÞYKKI

VERK:
Selhella 1, 221 Hafnarfirði

TEIKNING:
Vinnuteikningar. Stálgrind, leiðarar og klæðningar
Þak. Sérmyndir af skyggni.

TEIKNAD: 27/01/2021
MÆLIKVARÐI: 1:10
TEIKNINGARNR: 227

A0