


TG101, TG102
TG201, TG202
TG301, TG302
TG401, TG402
TG501, TG502

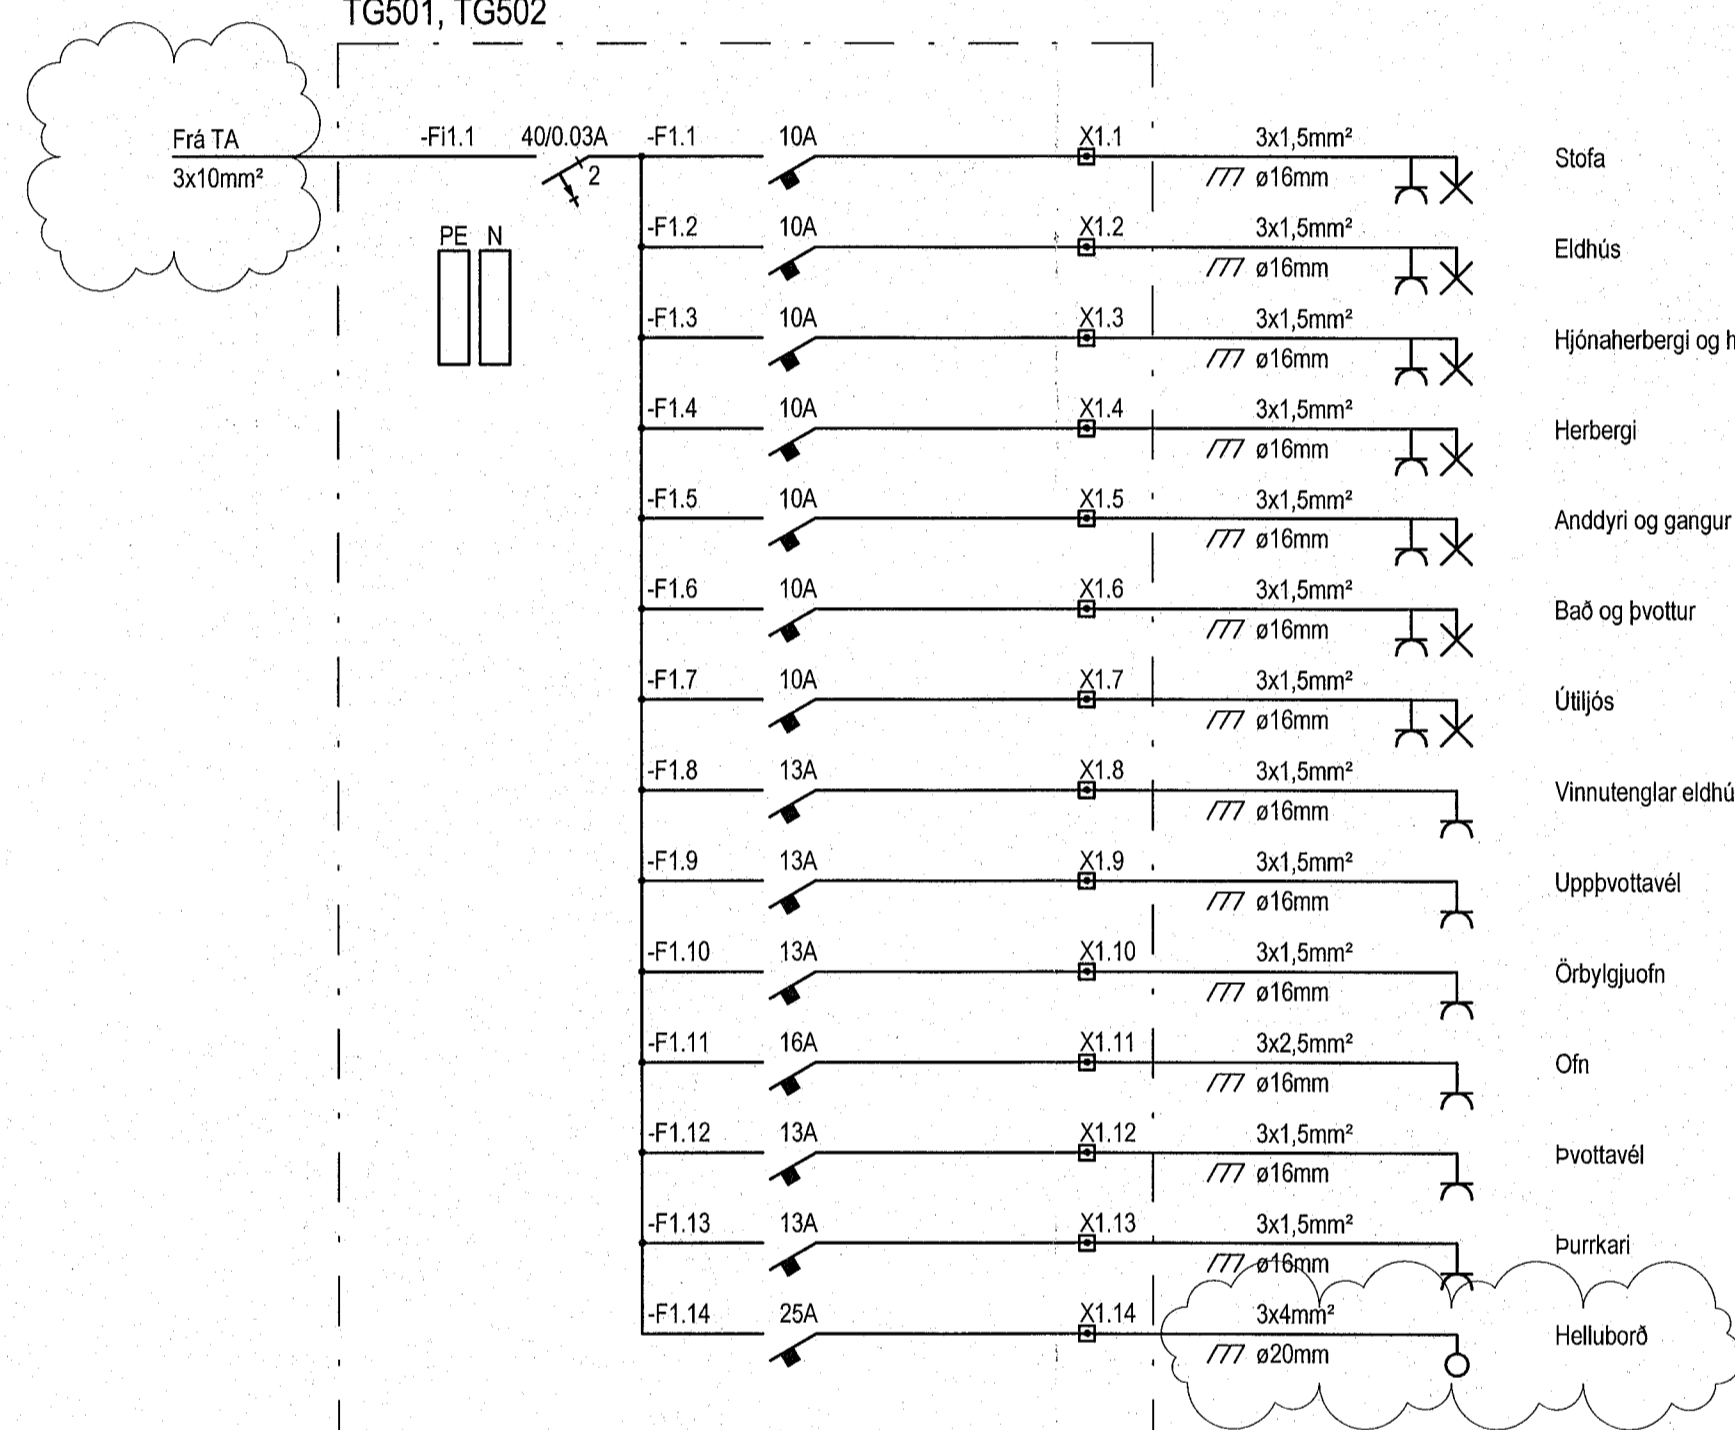

A	21.03.2023	Uppfærð teikning	BDO	PKK
Útg.	Dagur	Skjalnúmer	Stað	Stað
VERKHÖNNUN VERKFRÆÐIRÁÐGGJÖF				
Katrínartúni 4, 105 Reykjavík Sími: 570-5800, kt: 850107-1280 www.verkhonnun.is, verkthonnun@verkhonnun.is				
Magnús B. Þórðarson kt. 030879-4149 Sveifylki Th. Verkhonnun ehf. <i>Magnús B. Þórðarson</i>				
Leddritun samráðingarmáttur: <i>Alv. J. Eir.</i>				
Verkskipti				
APALSKARD 6				
RAFLAGNIR				
EINLÍNUMYNDIR ÍBÚÐA				
Afskiptastur				
thordur@verkhonnun.is	BDO	PKK	30.11.2022	A1
Hannó	Teknað	Teknað	Úpsettning	Málkvað
2018-01-007	21.00.02	A		
Verkskipti	Teknað	Teknað	Breyting	
HÖNDURARSKILIR SÉ ALLAN RETT Á TEIKNINGUM - FJÓLFOLDUN ER HÁÐ SKRIFLEGU SAMÞYKKI				