



Útg.	Dags.	Skýring	Br. af:	Yfirf.
A	19.04.2022	Vorkteikning		
B	21.06.2022	Teikning upplærð	GES	Art

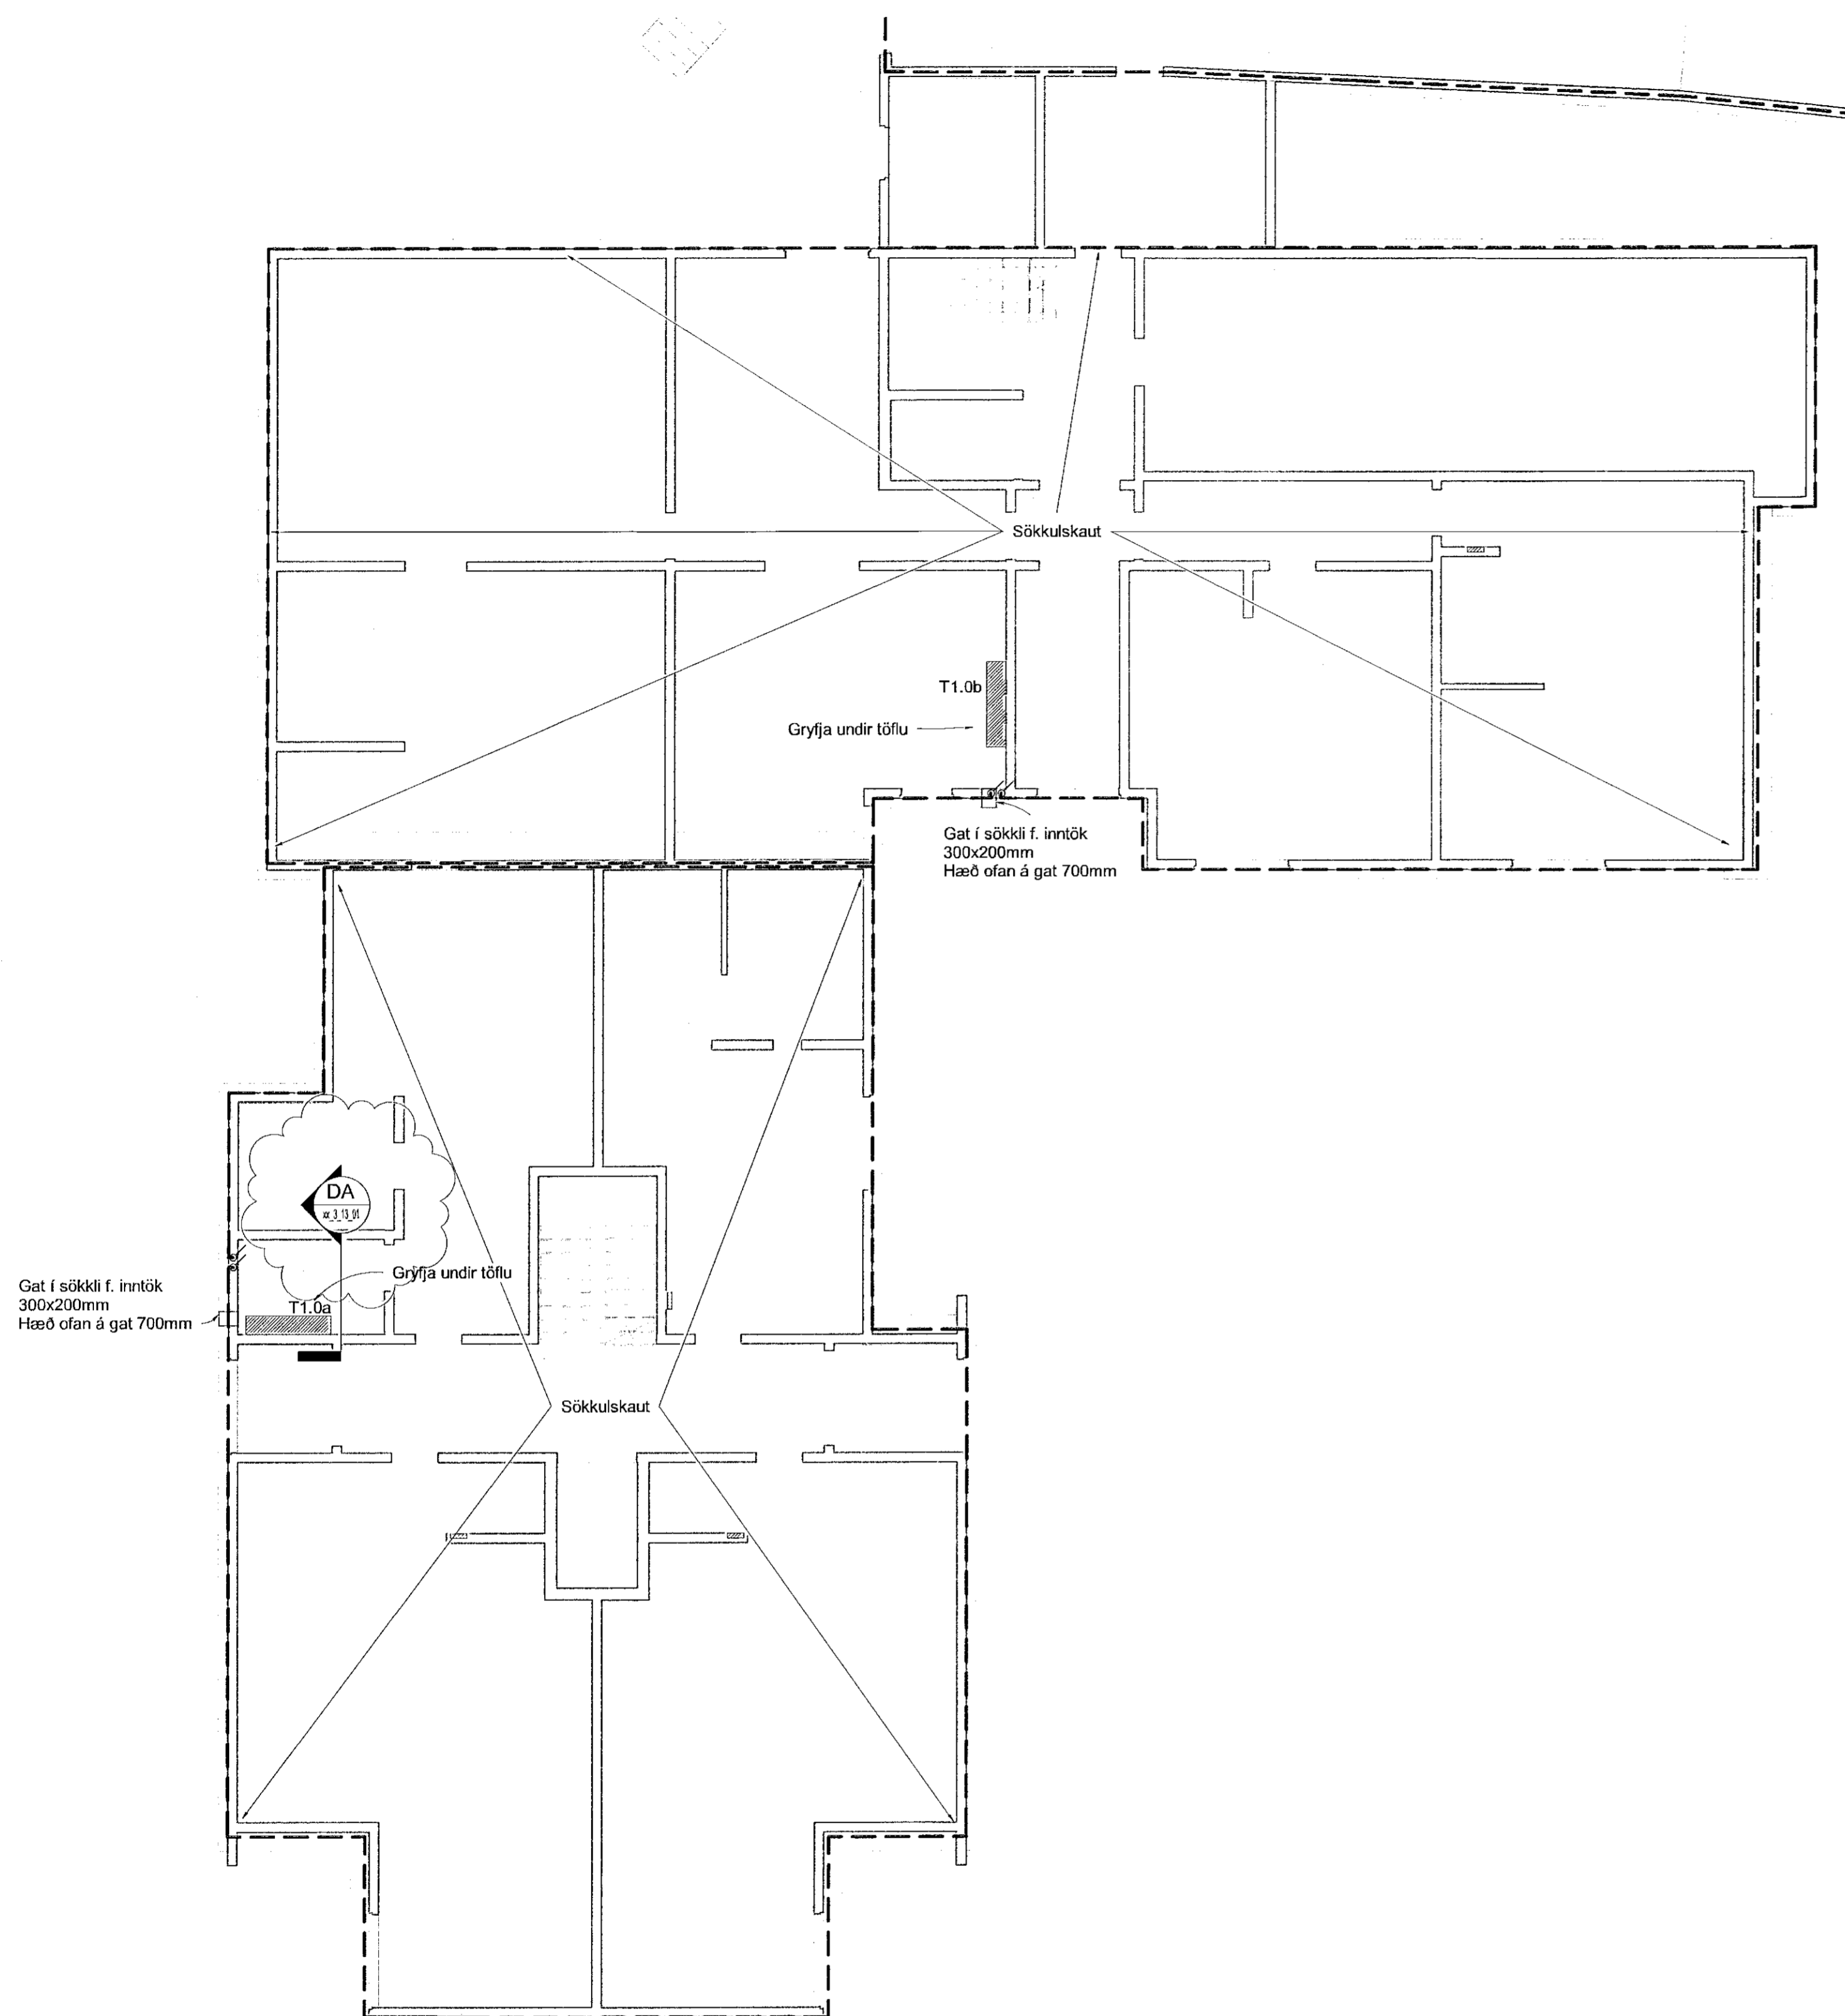

Gat í sökkli f. inntök
300x200mm
Hæð ofan á gat 700mm


xx_3_13 - Hringhamrar 9-11

1 : 100

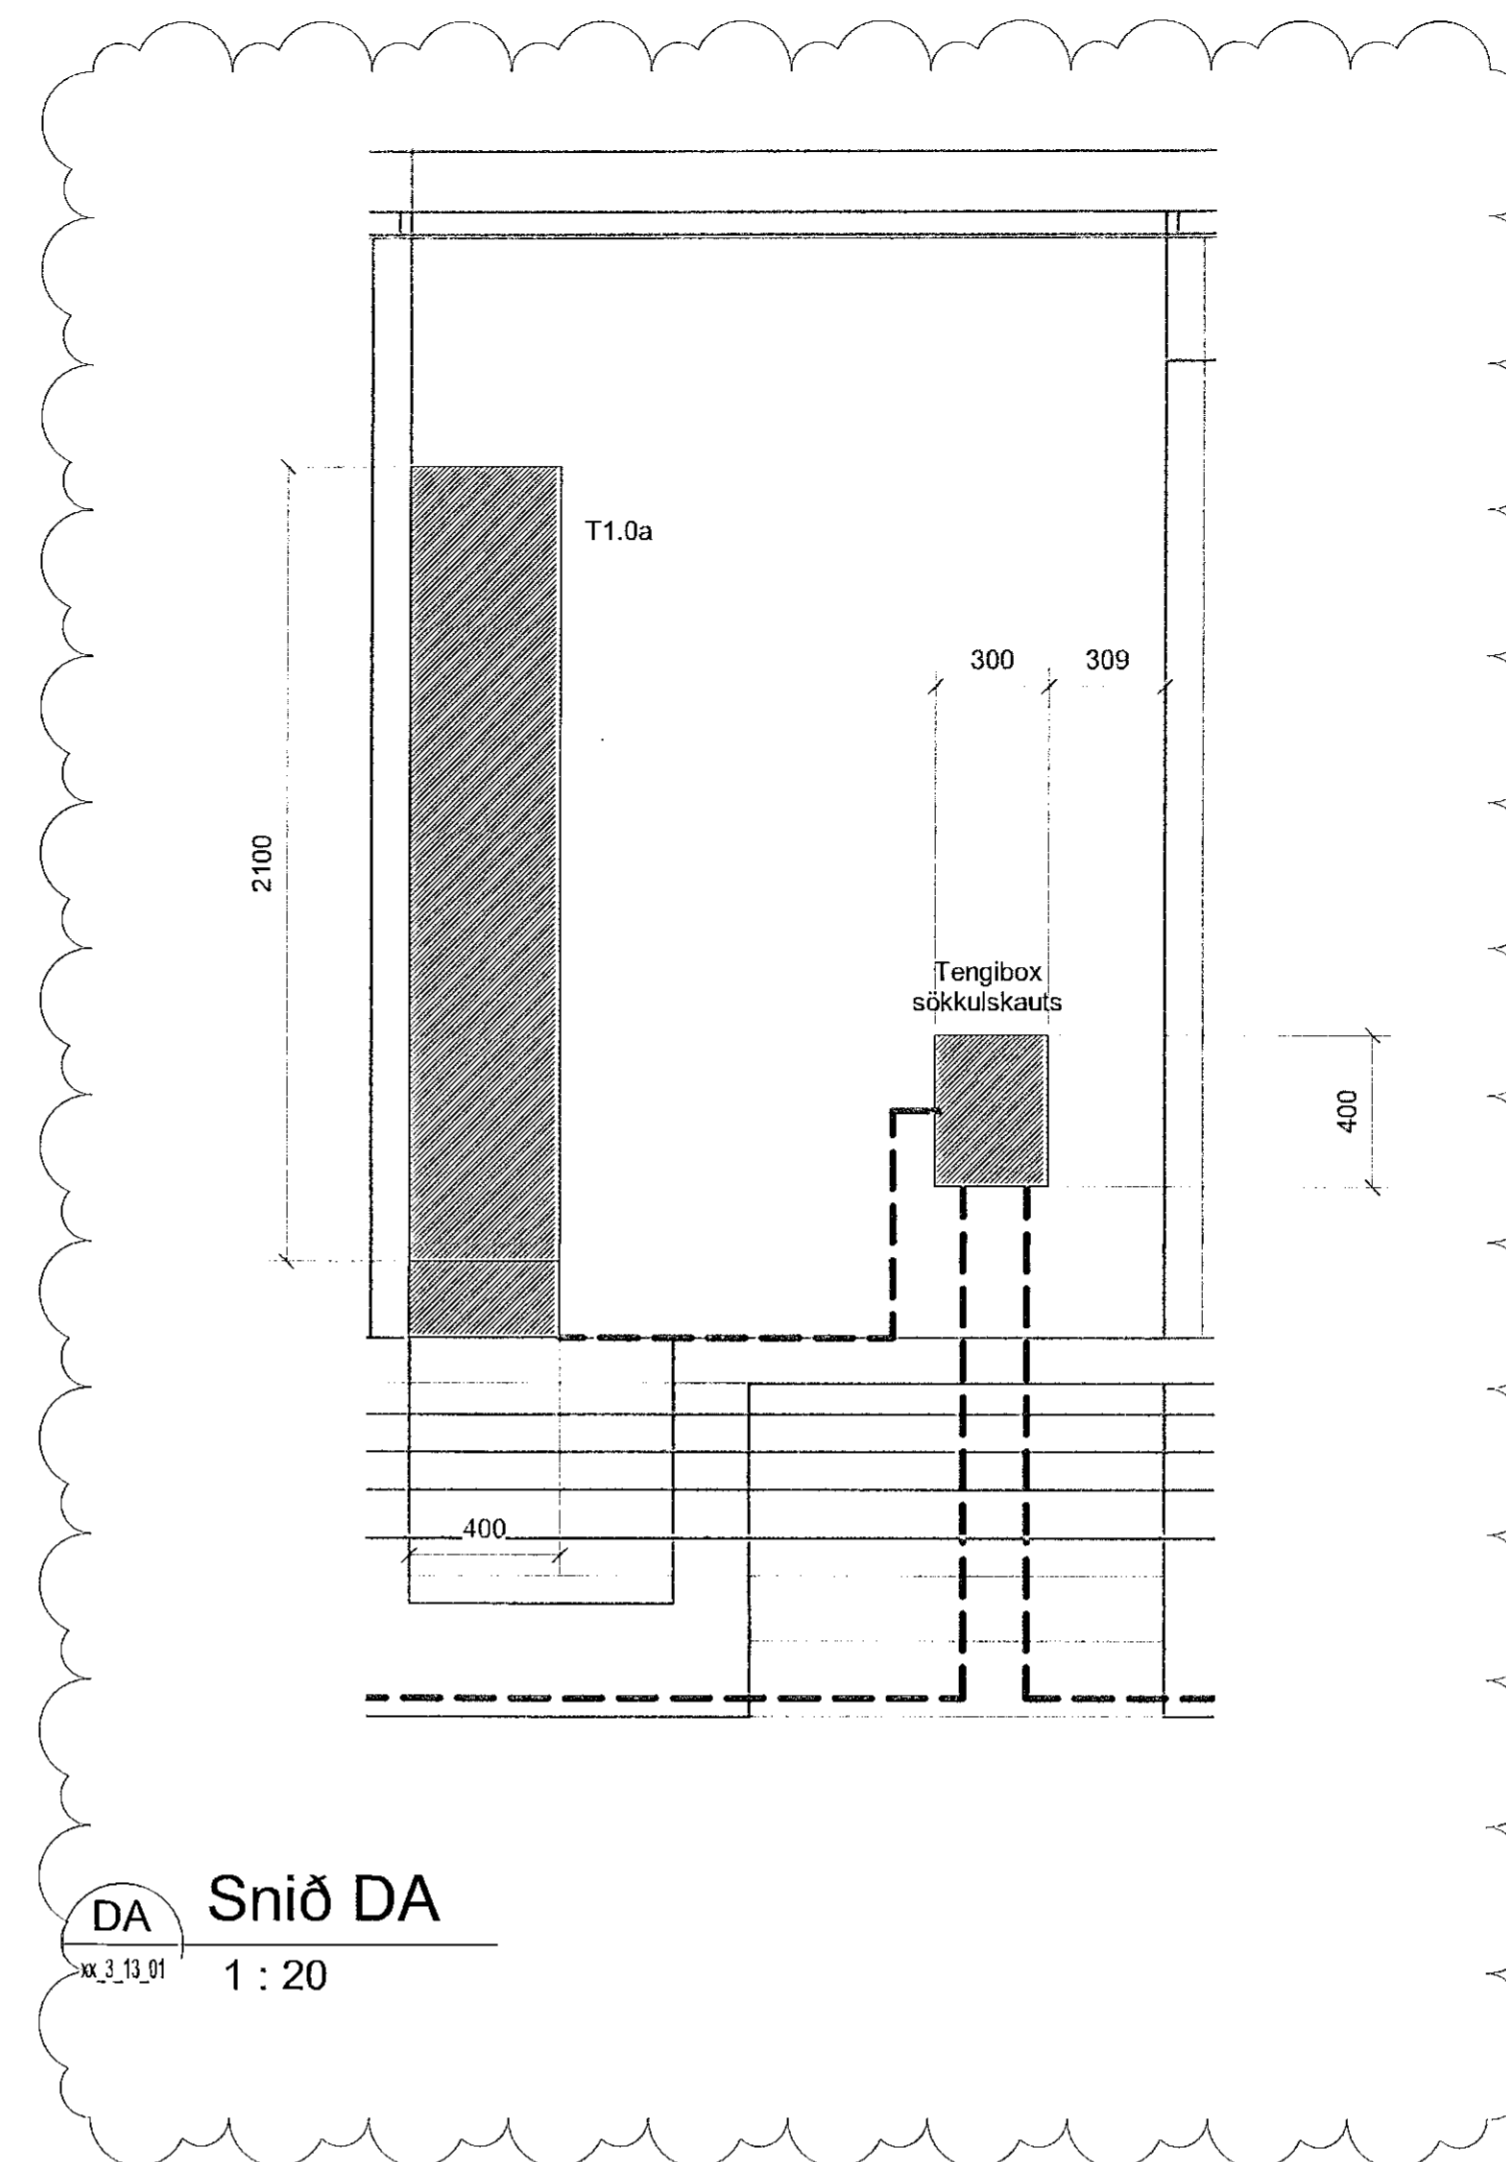

DA Snið DA

xx_3_13_01 1 : 20

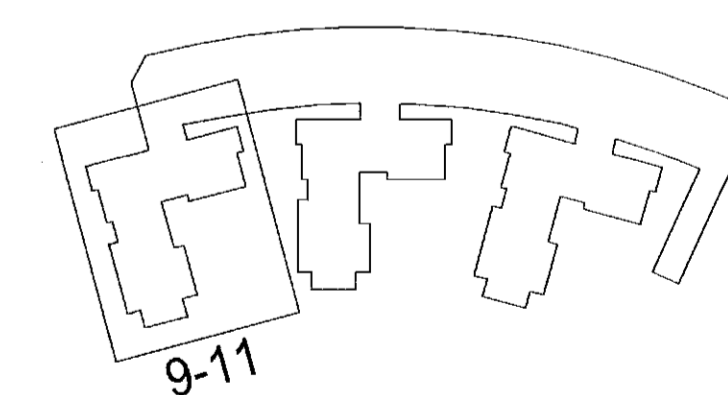

Hringhamrar 9-11
221 Hafnarfjörður

Rafkerfi
Spennujöfnun, jarðbindingar, jarðskaut
Hringhamrar 9-11

TEKNIÐNÖMUR	BLADSTÆRIB	HANNAÐ	GES/FPWM
9354-001	A1	TEKNAÐ	JLV
xx_3_13_01		YFRIFRIB	IH

DAGS	MELKVAREI	ÚTGÁFA
19.04.2022	Sýndur á teikningu	B

Útlagur og útgáfa: Framtölga 12.04.2022
Höfundur: Gunnar Egill Sveinsson kt:220461-5569
Hönnunartölv: Haraldur Ingvarsson kt: 030956-3388