



Útg.	Dags.	Skýring	Br. af: Yfirf.
A	19.04.22	Verktækingar	OO /BJP
B	10.05.22	Uppfærsla máli	OO /BJP

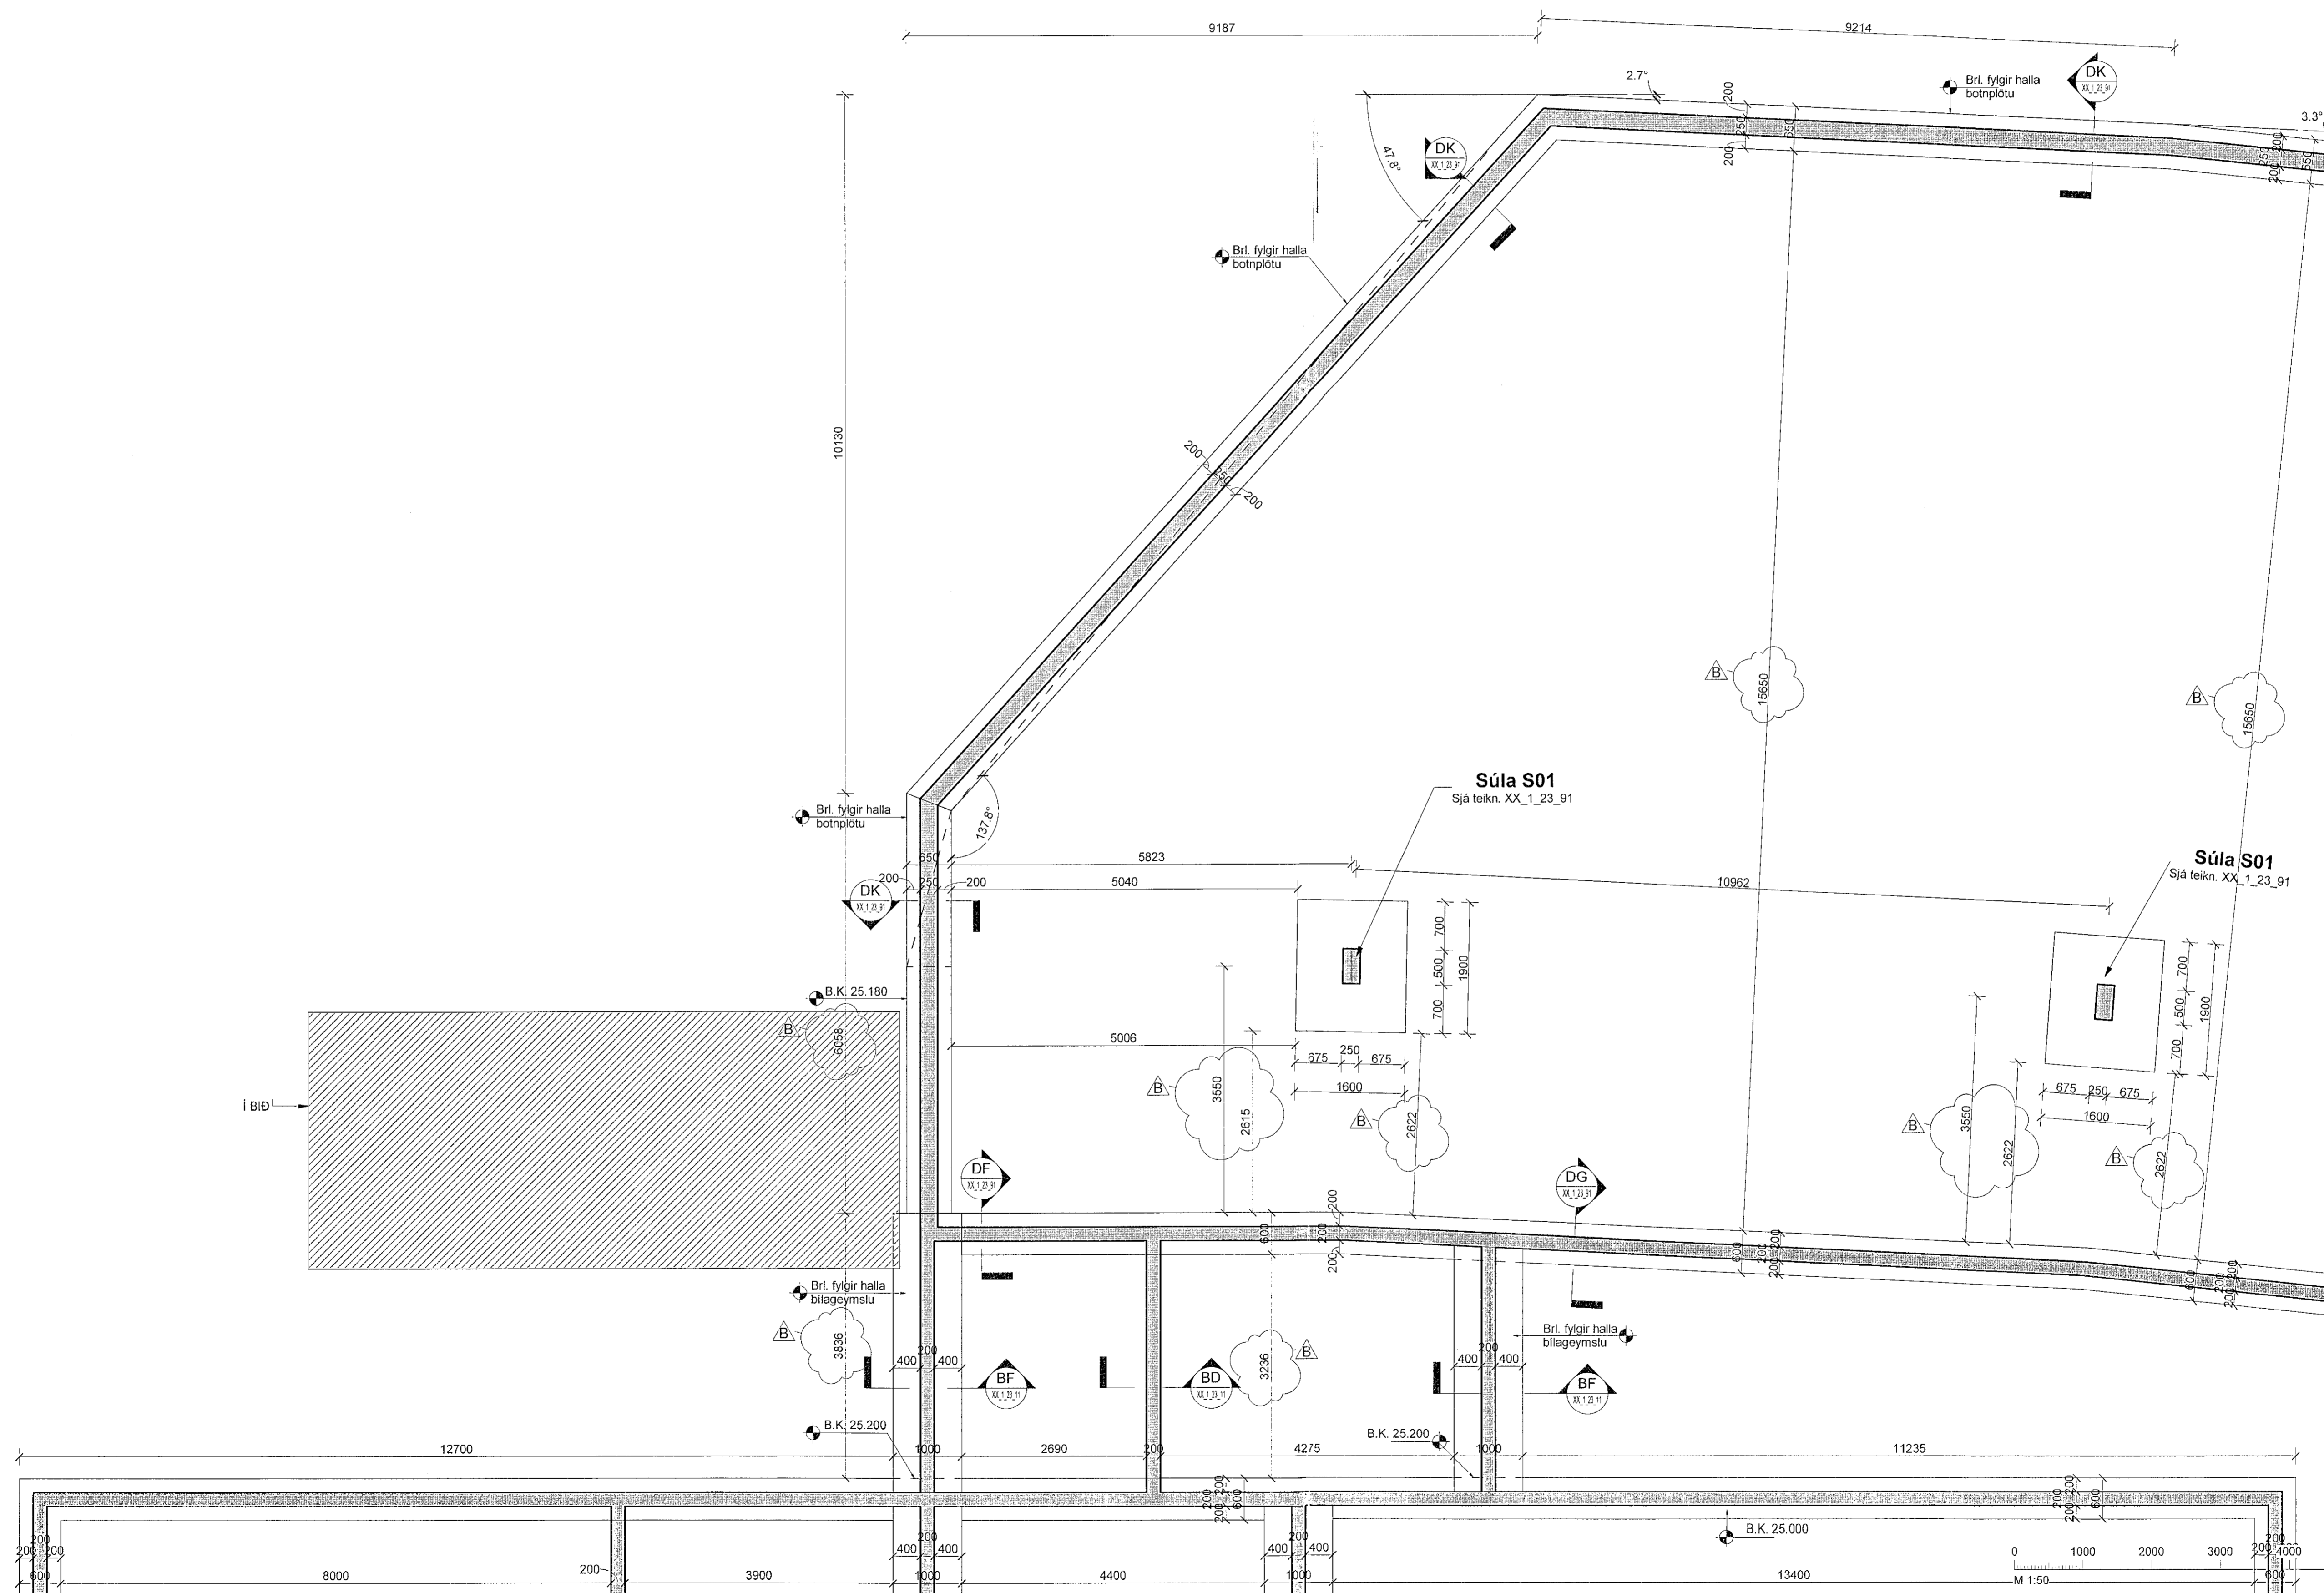

Skýringar

Oll mál eru í mm, nema hæðarkótar í m.
Sjá almenn skýringablöð, XX_1_04_01, XX_1_04_02, XX_1_04_03, XX_1_04_04 og XX_1_04_05.
Sjá einnig gataplön og teikningar annarra hönnuða sem tilheyra þessu verki.
Hæðarsetning yfirborðs eru skilgreind á teikningum arkitekta.
Hortt er niður á gólfó. Veggir ofan plötu eru sýndir með heilum línun, veggir og bitar neðan plötu eru sýnd með brotnum línun.
Járn í efri brún plötu eru sýnd með heilum línun og eru auðkennd með bókstafnum T. Járn í neðri brún plötu eru sýnd með brotnum línun og eru auðkennd með bókstafnum B.
Verktaki skal hafa samband við hönnuð ef eitthvað er óljóst.
Þar sem undirstöðufótur endar, stallast upp eða stallast niður skal ganga frá langjárnun ymist með u-lykkjum, láta járn ganga skeytilengd Ls inn í áframhaldandi undirstöðufót eða beygja járn upp í sökkulvegg.
Þar sem sökkulfeitur mætast á hornum skal koma fyrir vinkljárnun að stærð Ls + Ls bæði fyrir kantjám og langjám almennt.

Bílahús

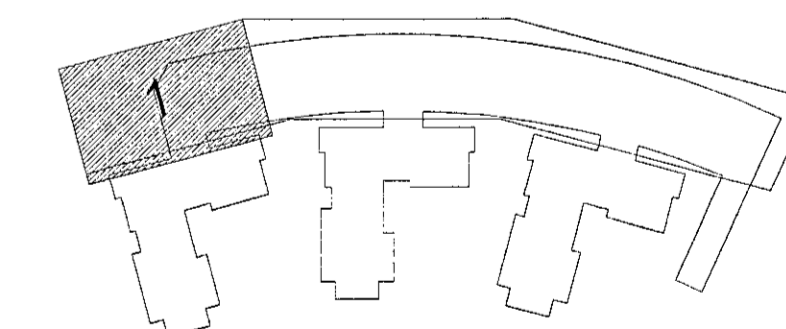

Hringhamar 9-19
221 Hafnarfirði

Burðarvirki - Bílahús 1
Járnbinding
Grunnmynd undirstöður

TEIKNUNUMÉR	BLADSTÆR	HANNAÐ	ÓÓ
9354-001	A1	TEIKNAR	MG
-1_1_21_91		YFIRFARAR	BJP
DAGS	MELKVARÐI	ÚTGÁFA	
19.04.2022	1:50	B	

Útgáfunúmer og dagsetning aðaluppdráttar:
Höfundur: Ólafur Ólafsson M. 310389-3889
Höfundarstjórn: Haraldur Ingvarsson
Kt. 030956-3389

Bjarni P. Pálsson
291163-5139