MÓTTEKIÐ
31. MAÍ 2023
Byggingarfulltrúinn í Hafnarfirði

Grunnmynd, 1:50

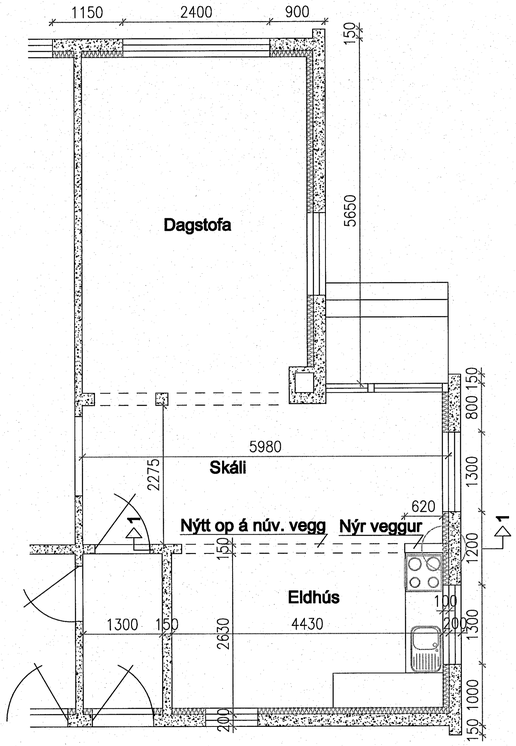

Deili og snið, 1:20

Snið 1- 1, 1:20

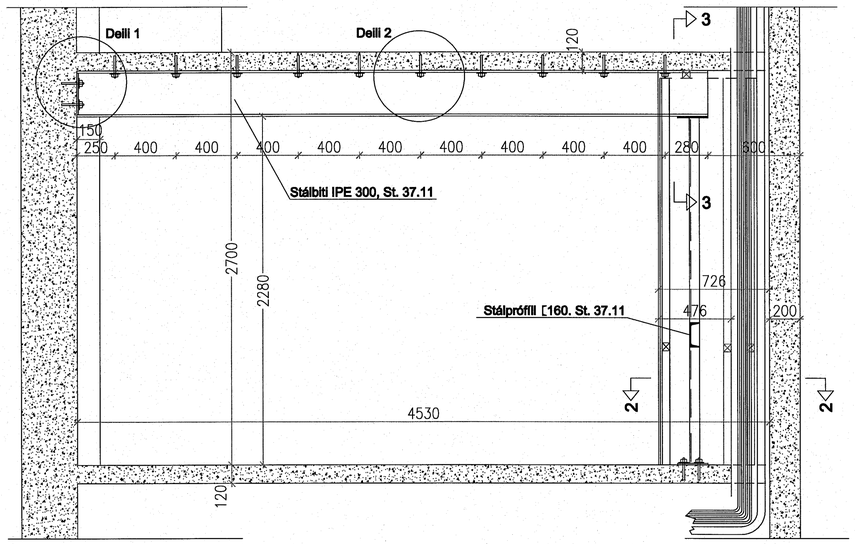

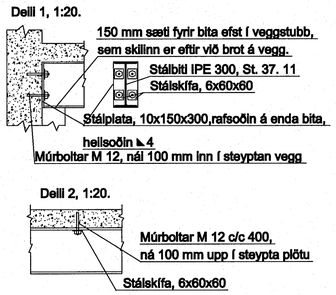

Snið 3- 3, 1:20

Uppbygging

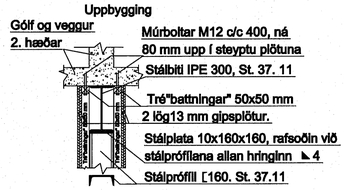

Snið 3- 3, 1:20

Málsetningar.

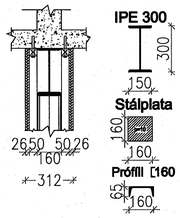

Grunnmynd bita, boltasetning, boltar upp í plötu, 1:20

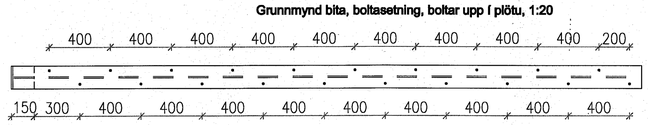

Brunavarnarstokkur, snið
og málsetningar, 1:20

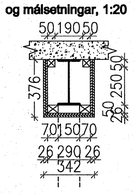

Miðlínur gata fyrir múrbolta

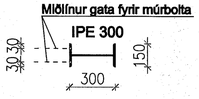

15 cm þykkur, steyptur burðarveggur, milli eldhúss og skála er á arkit.teikningu sýndur sem heill veggur með einum dyrum og 4,53 m langur milli steyptra veggja.
Veggurinn verður tekinn burtu frá hurðaropi og út að útvegg. Í stað hans kemur stálbiti upp undir lofti, og átti hann að hvíla á veggstubbum, sem skildir yrðu eftir til endanna, ca. 15-16,5 cm hvorum megin, auk þess að boltast upp í plötuna fyrir ofan og festast við veggina fyrir endunum.
Engar burðarþols-, vatns-, hitalagna-, né frárennslisteikningar eru til af húsinu og þurfti því að fara varlega í að kanna vegginn.
Við könnun á veggnum kom í ljós, að á endanum næst útveggnum höfðu verið fjarlægðir ca. 30 cm af veggnum og í staðinn er þarna eins konar lagnastokkur. Þar eru neysluvatns- og hitalagnir auk frárennslisrörs, og ná þær upp á 2. hæð hússins og niður í rými undir eldhúsgólfi 1. hæðar, sem er á teikningum kallað "úútgrafið". Þetta eru einu lagnir hússins, sem eitthvað er vitað um leguna á. Þessar lagnir verða ekki hreyfðar.
Í stað þess að hvíla á veggstubbi við útvegg verður skotið stálsúlu undir bitann vel innan við lagnagatið. Sú súla hvílir á gólfi 1. hæðar, beint yfir steyptum vegg í kjallara og tengist að ofan bitanum undir loftinu.
Við útvegginn verður nú gerður ca. 60 cm. langur veggur, sem stendur álíka langt fram og innréttingar og tæki í eldhúsi og inniheldur hann súluna og lagnimar. Bæði bitinn, súlan og nýi veggurinn verða klædd og brunavarin skv kröfum REI 90.

Brunavarnarstokkur utan um bita, hliðarmynd. 1:20

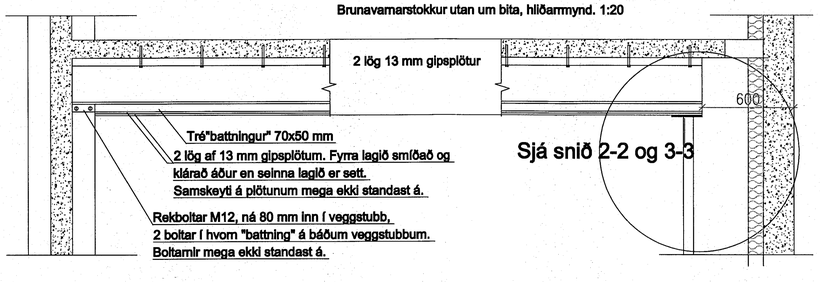

Brunavarnarstokkur, steinull, 1:20

Brunavarnarstokkur, snið og festingar, 1:20

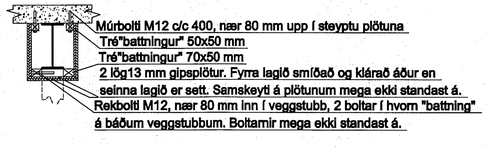

Snið 2- 2, 1:20

Uppbygging nýs veggjar, gólf.

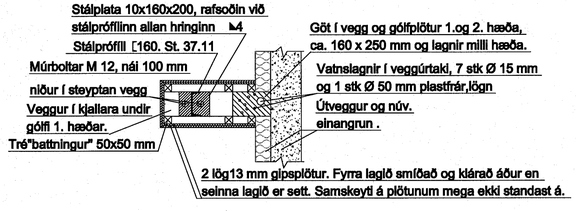

Snið 2- 2, 1:20
Málsetningar og brunavörn.

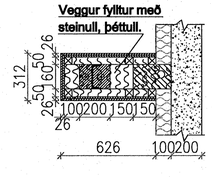

31/5 '23 Halldór Hannessen

VERKFRÆÐISTOFA HALLDÓRS HANNESSONAR S.8531573
GUNNARSSUNDI 10 HAFNARFIRÐI halihannes@gmail.com

Reykjavíkurvegur 42 Hafnarfirði Stálbiti í stað brotins veggjar í íbúð 0101 Burðarteikning, festingar	Mkv. 1:50 1:20
	Teiknað H H
	Teiknað HH
	Kt. hönnuðar:141139-2159
	Breytt:
Verk: Rvkvegur 42	Teikn.nr.: 1.1 Dags:30. maí 2023