
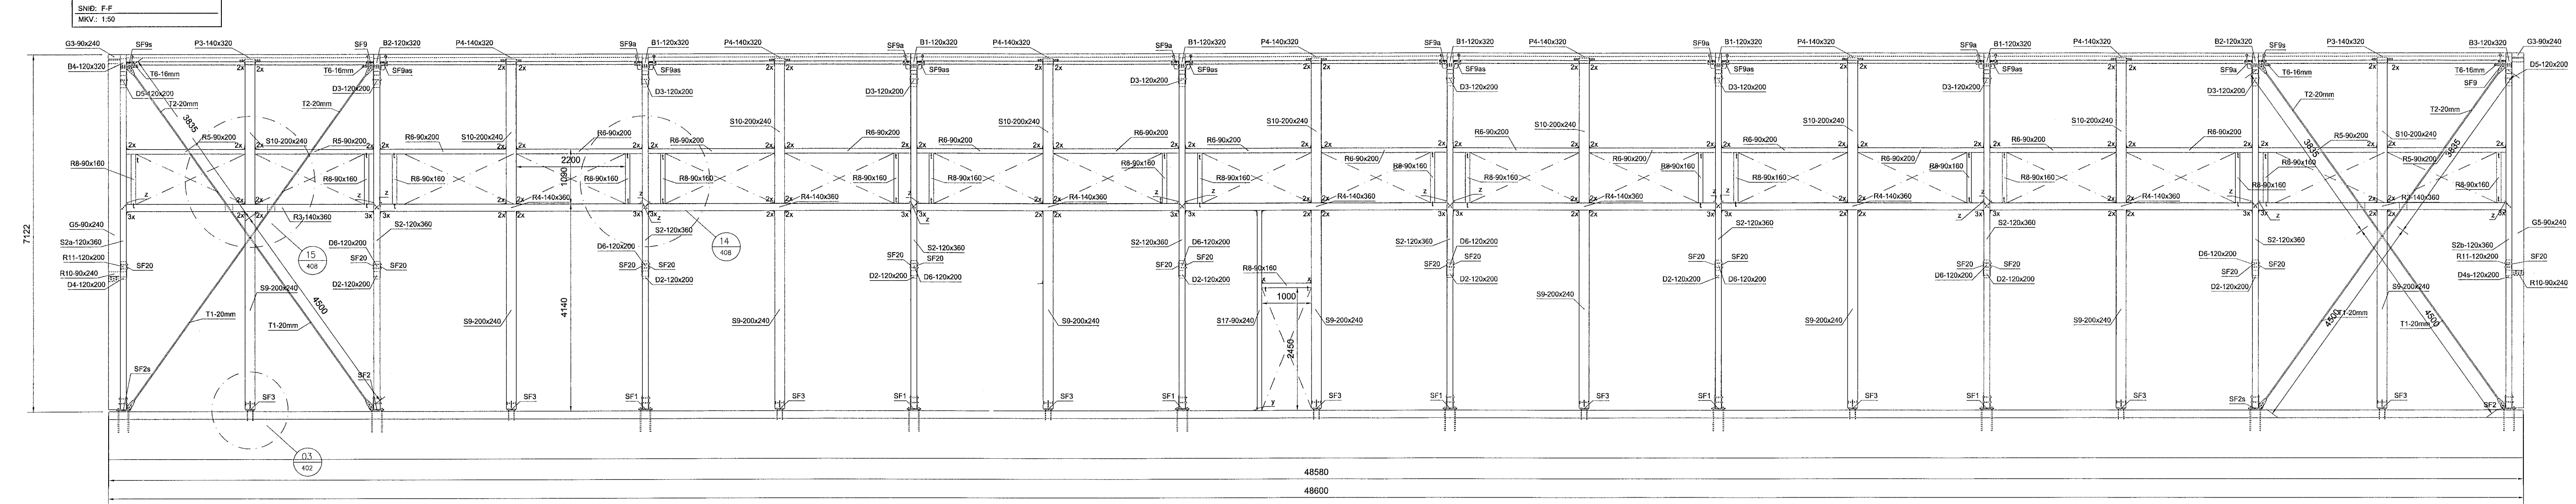


- SKYRINGAR:
- ALMENNAR SKYRINGAR SJÁ TEKNINGU B 001
  - ALLT EFNÍ OG ÖLL VINNA SKAL VERA Í SAMRÆMI VÍÐ GILDANDI STAFLA OG REGLUGERÐIR
  - ÖLL MÁL ERI Í MILLIMETUR
  - SÖKKLAR STANDI Á FÖSTUM BOTNI Á FROSTUFRIU DYPI. Á ÞAJPPADRI FYLINGU ALGÁÐ Á GRUNN 0,40MPa
  - ALLT STÁLVERK SKAL VERA S235JR SKV. ÍST EN ISO 10025-1:990+A1:1993
  - YFIRBORÐSMEÐHÖNDLUN SKAL UPPIFYLLA CORROSION CLASS C3 SKV. ÍST EN ISO 12044-2 EÐA TÆRINGARFLOKK 2 SKV. BYGGINGAREGLUGERÐ
  - LÍMTRÉ BITAR ERIU FLOKKI GL24H
  - LEGGJA SKAL TJORUPAPPA Á MILLI STEYPU OG REMA / VEGGJAGRINDA
  - SÖLTAR SKV. ÍST EN ISO 4014 (EFNISFLOKKUR 8.8 SKV. ÍST EN ISO 898-1)
  - ÞAR SEM EKKI ER MÉRKT DEILI SKAL NOTA SAMBÆRILEGT

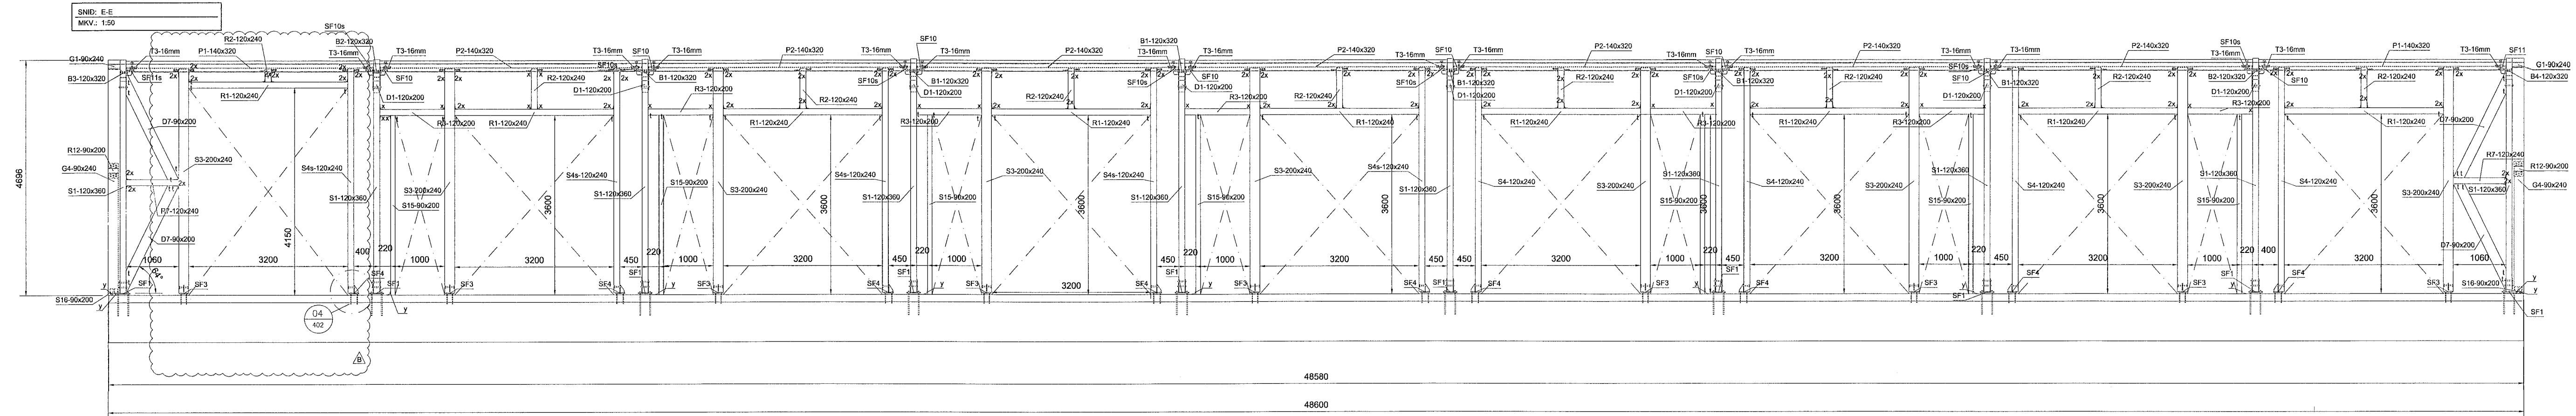

FASTINGAR:  
 x: VINKILL WBR100 MED STYRKINGU, FESTUR MED 10+10 STK. K440  
 y: VINKILL KR135, FEST MED 12 STK. K440 + 1 STK. MURBOLTI M12x120  
 z: VINKILL TTY240, FEST MED 48 STK. K480 + 5 STK. TRÉSKRUFUR VGS 11x125  
 a: SNAK BITAFÖRÖR 120x150, FESTUR MED 2x16 K480 Í SKÖBÁK + 2x K480  
 t: 3STK. TRÉSKRUFUR 6x200  
 SF1, SF2... STÁLFASTINGAR  
 T1, T2... VINDSTIFING + STREKKJARI

F.H. VERMÆÐISTOFU REYKJAVÍKUR:  
 JÓN LÖB ENNBOGASON - KT: 200977-5059  
 HÖNNUNARSTJÓRI:  
 Páll Þorláksson (20742333)  
**Verkfæðistofa**  
**REYKJAVÍKUR**  
 FISGLÓÐ 75, 101, REYKJAVÍK KT: 560415-0600

VERK:  
**STRAUMHELLA 4 - MHL1**  
 Hafnarfjörður

TEKNING:  
 BURDARVIRKI  
 ÞAKVIRKI GRUNNMYND  
 SND E-E og F-F

VERKNR.: 22027	MKV.: 1:50(ÞA)	
TEIKNAD: MM	HANNAD: MM	YFIRFARID: JBF
DAGS: 04.05.2022	TEIKNING NR.: B103	ÚTGAFA NR.: B

NR.	BREYTING	DAGS	TEIKN	HANN	RYNT	SAMD
A	VERKTEIKNING	04.05.2022	MM	MM	JBF	JBF
B	HURD NÆB BREYTING	06.06.2023	MM	MM	JBF	JBF