Samþykkt þann
05. JÚLÍ 2022
Byggingarfulltrúinn í Hafnarfirði

Vistað: 20.6.2022 13:46:19 Útprentun: 19.04.2022

Útg.	Dags.	Skýring	Br.af:	Yfirf.
A	19.04.2022	Verkteikning		
B	10.06.2022	Lagnir í jörðu uppfærðar		
C	20.06.2022	Brunnar uppfærðir	HSG	AÞ

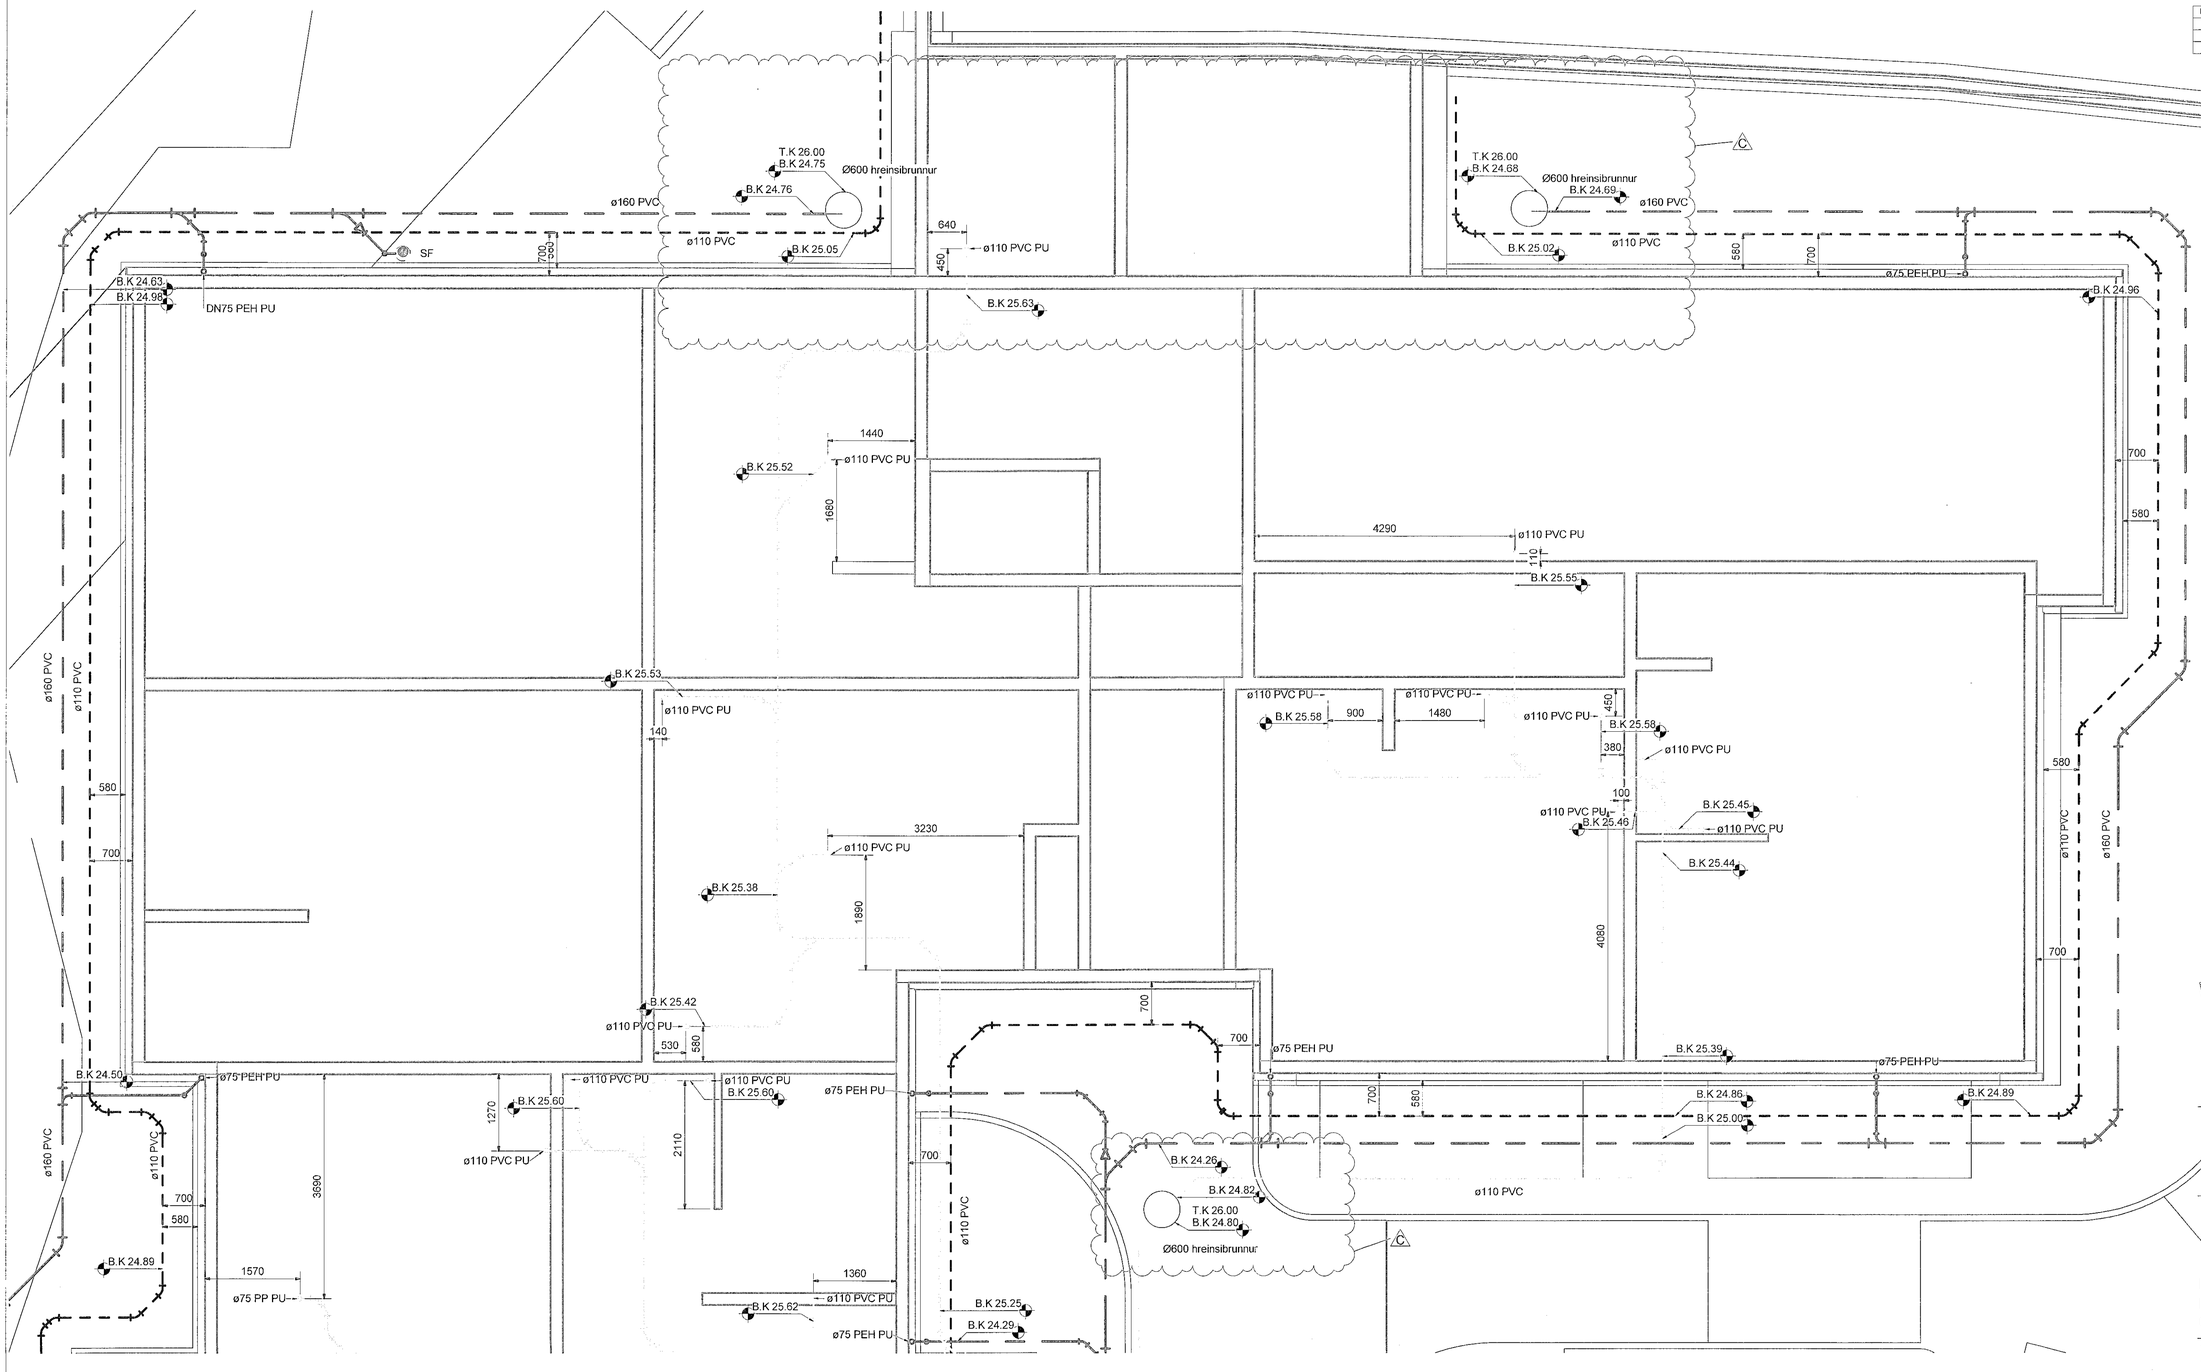

Frárennsli skólp
Frárennsli regnvatn
Frárennsli dren

Almennt eru skólplagnir í 20‰ halla og regnvatnslagnir í 10‰ halla, nema annað sé tekið fram á teikningu.

Ómerktur hringur táknar að lögn færist upp eða niður innan hæðar.
Hringur merktur PU, PN eða PU/PN táknar að lögn færist upp eða niður á milli hæða.

T.K - Áætlaður topp kóti
B.K - Botnkóti

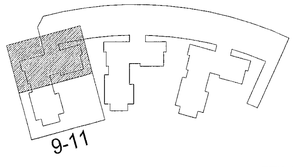

EFLA

Hringhamar 9-11
221 Hafnarfjörður

Lagnir og loftræsikerfi - Hringhamar 9-11
Fráveitukerfi
Grunnmynd sökklar

TEIKNINÚMER	BLAÐSTÆRÐ	HANNAÐ: GÞS
9354-001 -1_2_23_01	A1	TEIKNAÐ: UBB
		YFIRFARIÐ: HSG

DAGS.	MÆLIKVARÐI	ÚTGÁFA
19.04.2022	1 : 50	C

Útgáfunúmer og dagsetning aðaluppdráttar: Frumútgáfa 12.04.2022
Hönnuður: Harpa Sif Gísladóttir kt. 040190-2959
Hönnunarstjóri: Haraldur Ingvarsson kt. 030956-3389

0 1000 2000 3000 4000 5000
M 1:50 mm