


Veldið 20.06.2022 13:46:20 Upprentur: 19.04.2022

Útg.	Dags.	Skýring	Bréf:	Yfirt.
A	19.04.2022	Verktakning		
B	10.06.2022	Lagnir í jörðu uppfærðar		
C	20.06.2022	Brunnar upptæktir		HSG IAP

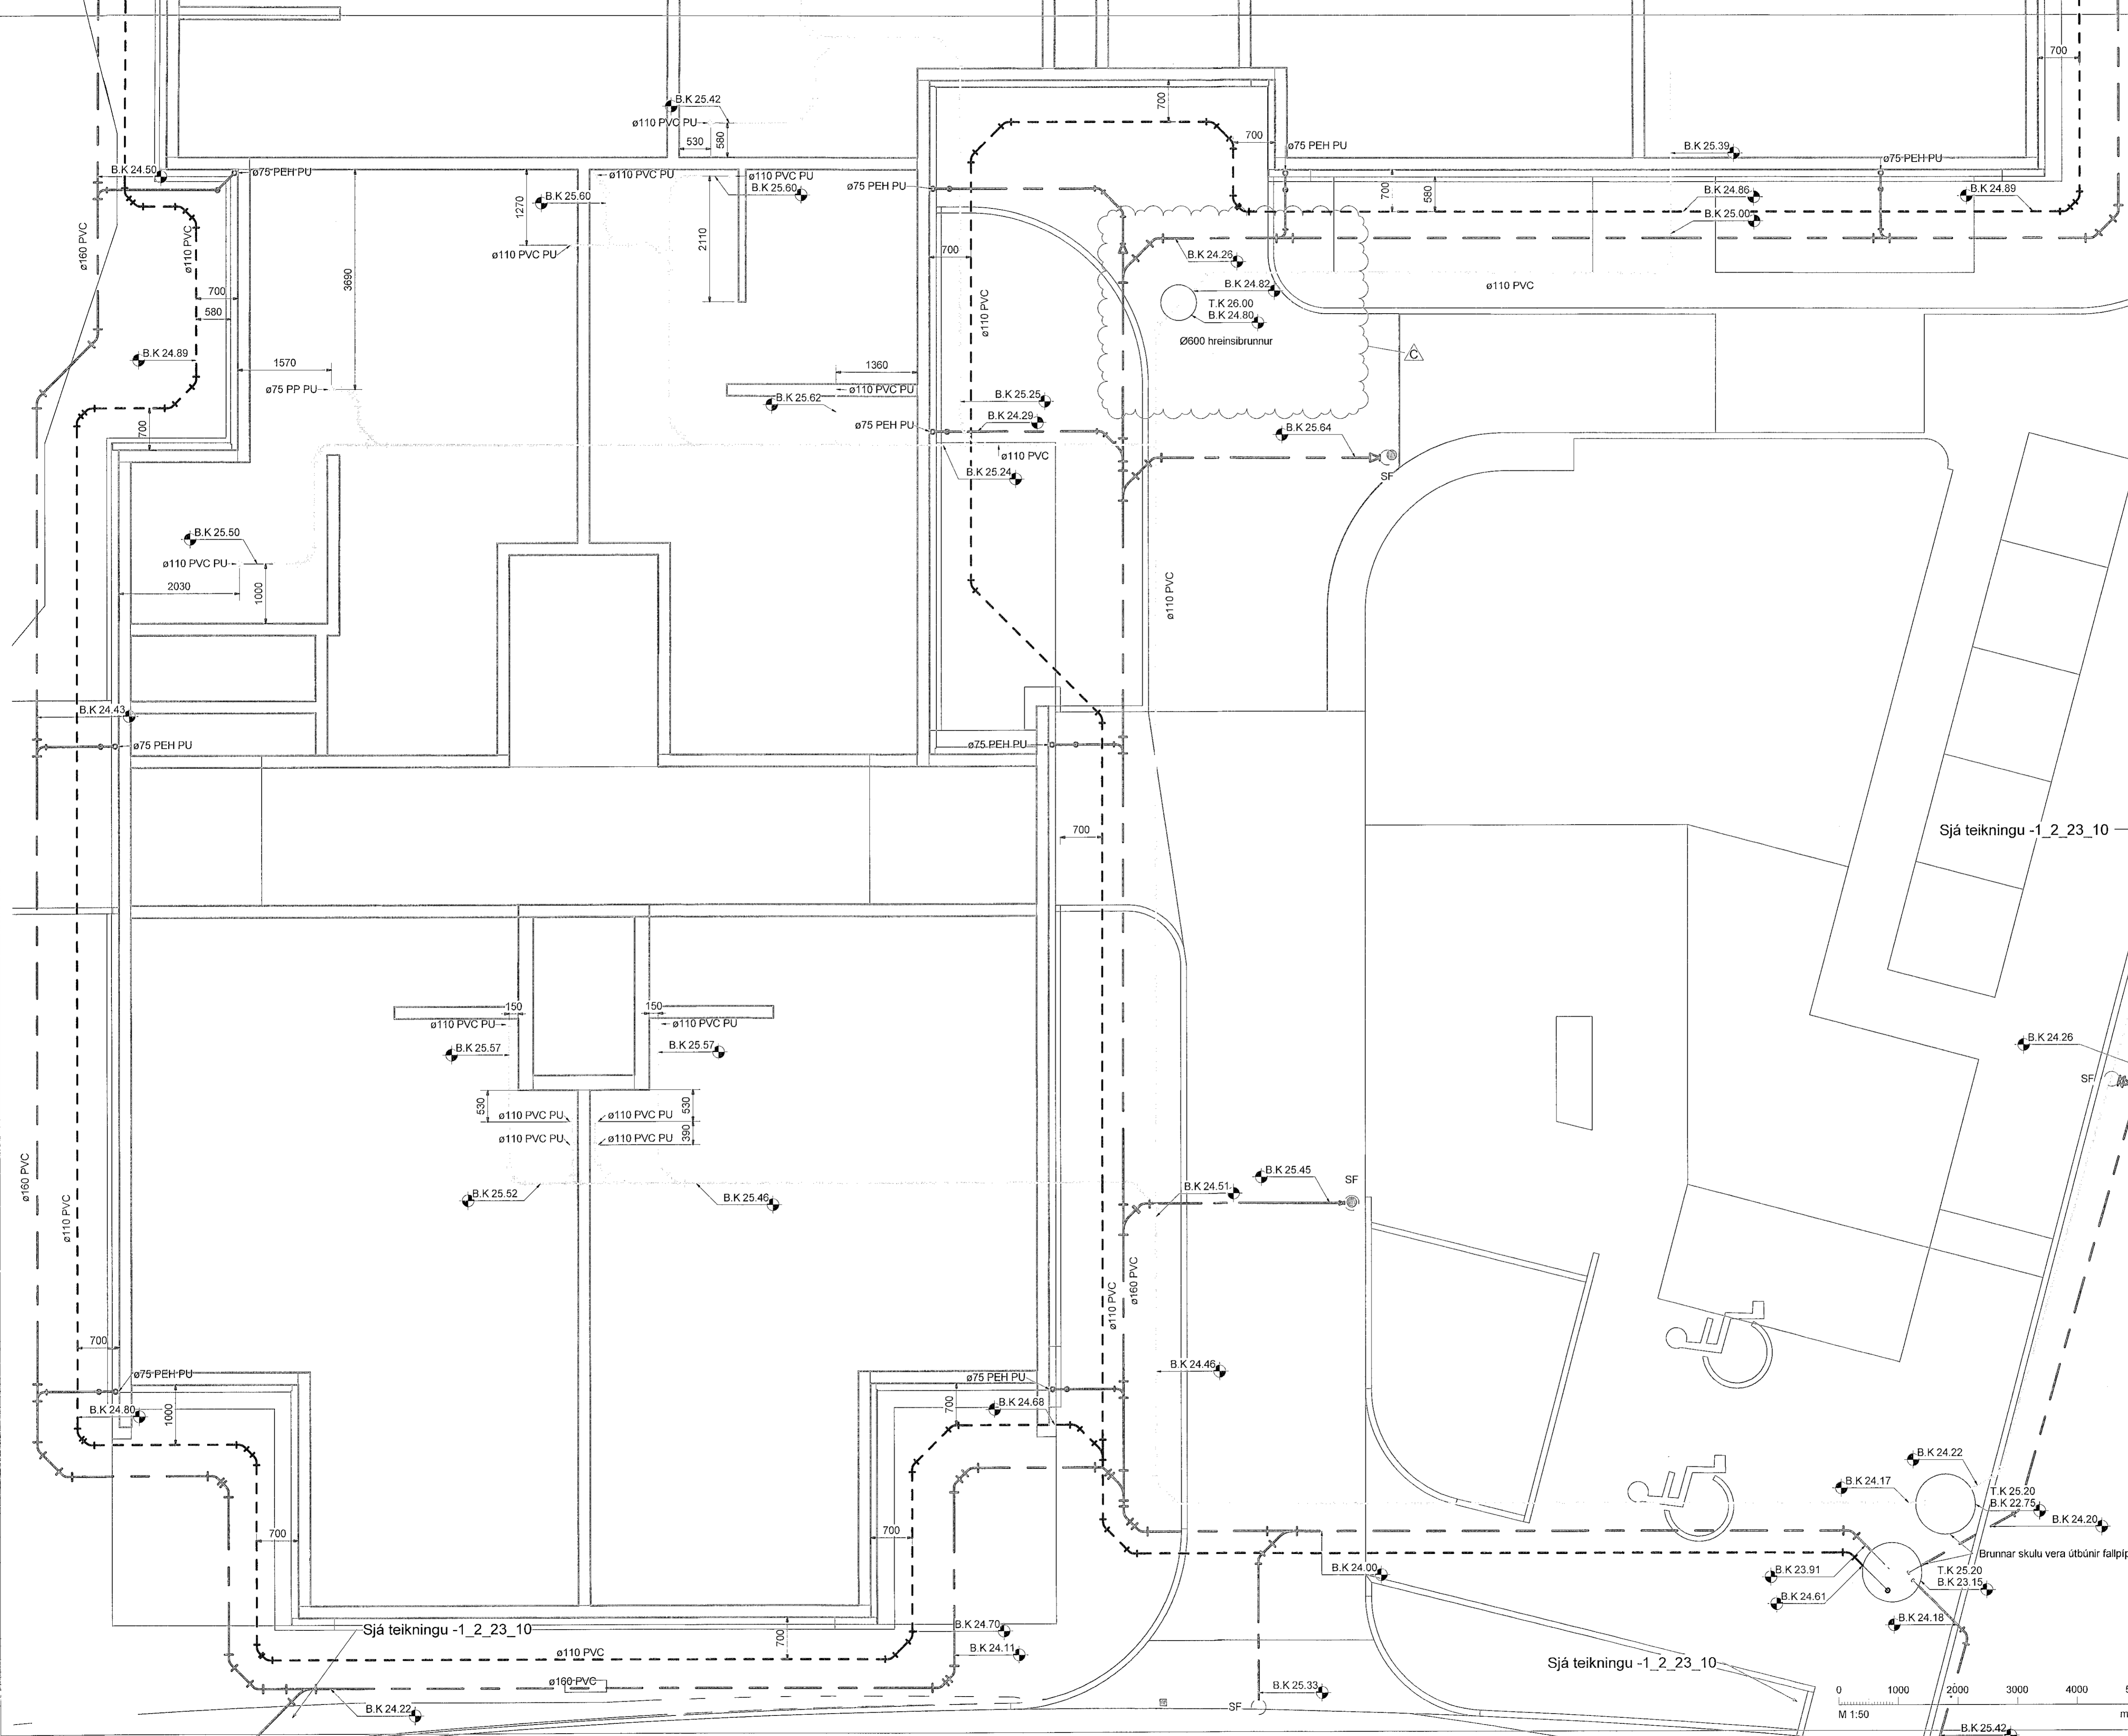


Sjá teikningu -1_2_23_10

- Frárennsli skölp
- Frárennsli regnvatn
- - - Frárennsli dren

Almennt eru sköplagnir í 20‰ halla og regnvatnslagnir í 10‰ halla, nema annað sé tekið fram á teikningu.

Ómerktur hringur tákna að lögn færist upp eða niður innan hæðar. Hringur merktur PU, PN eða PU/PN tákna að lögn færist upp eða niður á milli hæða.

T.K - Áætlaður topp kóti
B.K - Botnkóti

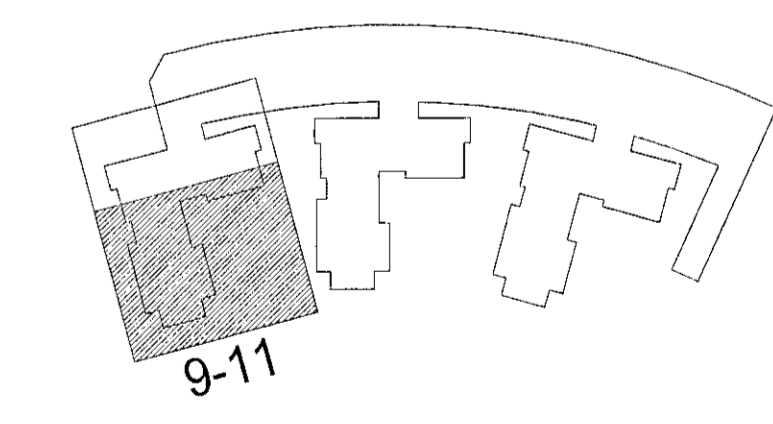

Hringhamar 9-11
221 Hafnarfjörður

Lagnir og loftræsikerfi - Hringhamar 9-11
Fráveitukerfi
Grunnmynd sökkla

TEKNIKNUMER	BLAÐSTÆRÐ	HANNAÐ	GPS
9354-001	A1	TEKNAÐ	UBB
-1_2_23_02		YFRFARIR:	HSG
DAGS	MÆLIKVARÐI	ÚTGÁFA	
19.04.2022	1 : 50	C	

Útáskráning og staðsetning áskoppráttar: Frumútgáfa 12.04.2022
Eignarstjóri: Harpa Sif Glásdóttir kt. 040190-2950
Tilvaka: Sigrún Sif Skúpa
Tilvaka: Haraldur Ingvarsson kt. 030956-3389

