


Útg.	Dags.	Skýring	Brafi: Yfirf.
A	19.04.22	Verkefningar	OO BJP
B	10.05.22	Uppfæra undirst. vigrýfju	OO BJP

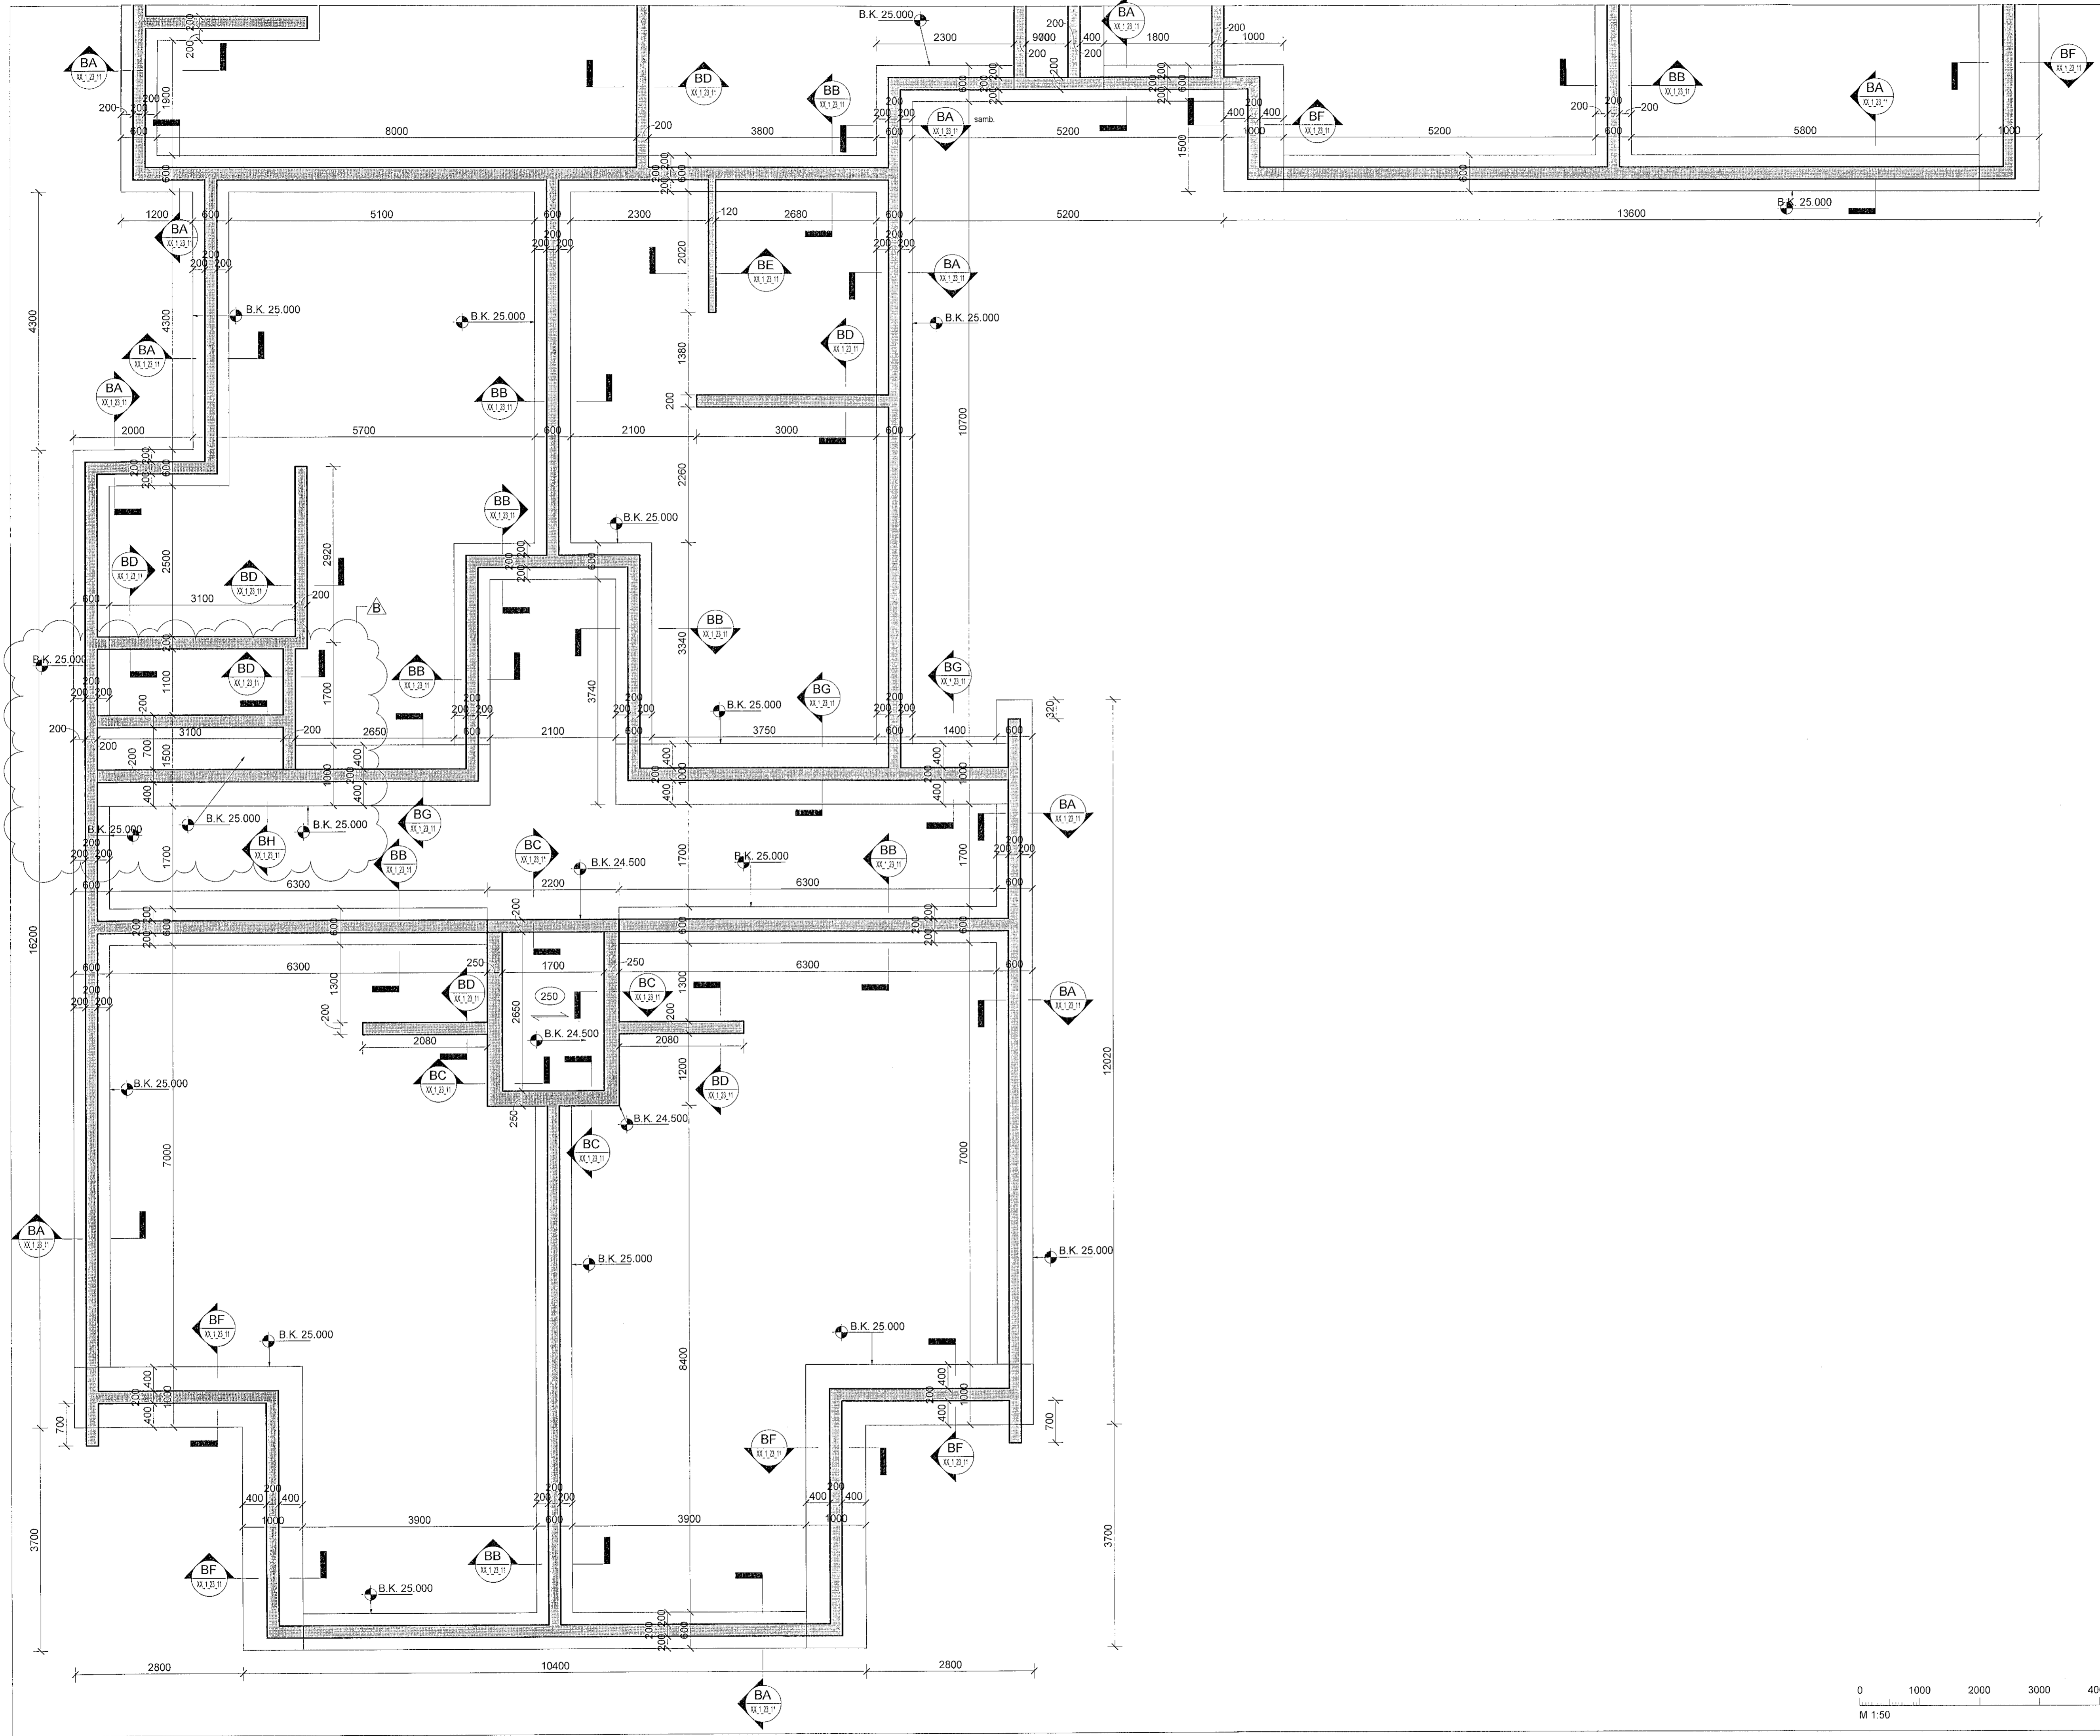

Skýringar

Oll mál eru í mm, nema hæðarkótur í m.
Sjá almenn skýringablað.
XX_1_04_01, XX_1_04_02, XX_1_04_03, XX_1_04_04 og XX_1_04_05.
Sjá einnig gataplön og teikningar annarra hönnuða sem tilheyra þessu verki.


Hæðarsetning yfirborðs eru skilgreind á teikningum arkitekta.

Hortt er niður á gölföld. Veggir ofan plötu eru sýndir með heilum línun, veggir og bitar neðan plötu eru sýnd með brotnum línun.
Járn í efri brún plötu eru sýnd með heilum línun og eru auðkennd með bókstafnum T. Járn í neðri brún plötu eru sýnd með brotnum línun og eru auðkennd með bókstafnum B.

Verktaki skal hafa samband við hönnuð ef eitthvað er óljóst.

Þar sem undirstöðufótur endar, staltast upp eða staltast niður skal ganga frá langjárnun ýmist með u-lykkjum, láta járn ganga skeytilengd Ls inn í áframhaldandi undirstöðufót eða beygja járn upp í sökkulvegg.

Þar sem sökkulftætur mættast á hornum skal koma fyrir vinkljárnun með stærð Ls + Ls bæði fyrir kantjárn og langjárn almennt.

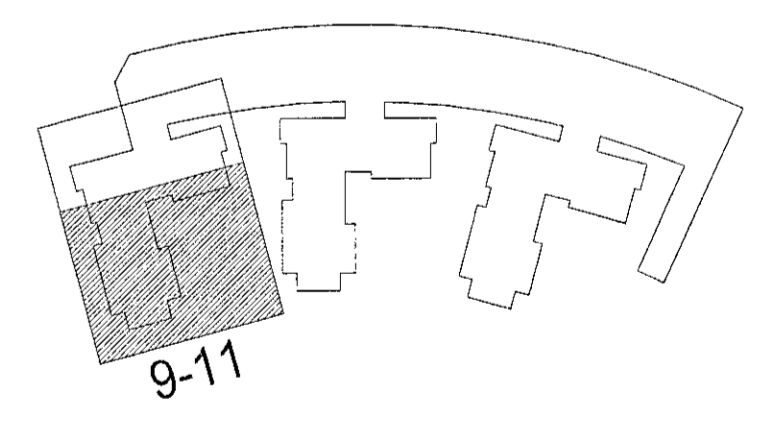


Hringhamar 9-19
221 Hafnarfirði

Burðarvirki - Hringhamar 9-11
Járnmynd
Grunnmynd undirstöður

TEKNIJUMÉR	BLAÐSTÆRÐ	HANNAÐ	OO
9354-001	A1	TEIGNAÐ	MS
-1_1_21_02		VERFARAÐ	BJP
DAGS	MELKVAREI	ÚTGÁFA	
19.04.2022	1 : 50	B	

Úgáfanúmer og dagsetning ataluppráttar:
Hönnuður: Ólafur Oddsson 8310980-3599
Hönnunarsíði: Haraldur Ingvarsson Kt. 030956-3389

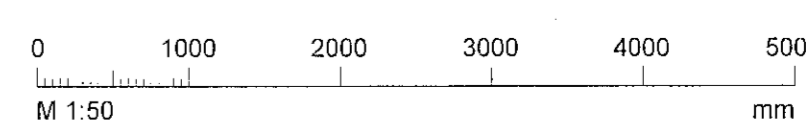

Byggingarfullgæta
291163-5135