



Mkv. 1:20
B1
B-01

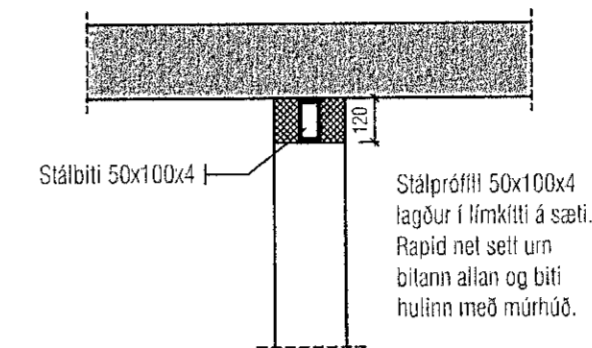


Mkv. 1:20
B2
B-01

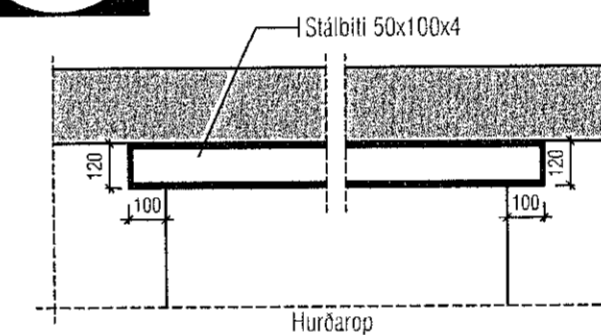

Undirritaður burðarþolshönnuður hefur kannað burðarvirki hússins og telur að óhætt sé að framkvæma sýndar breytingar, án þess að gera sérstakar ráðstafanir í steypuvirki hússins.

Þá er sérstaklega vísað til ákvæðis í byggingarreglugerð, (2.3.5.a), sjá hér að neðan.

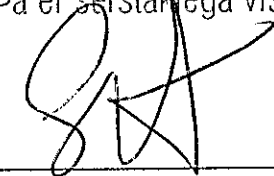
Sigurður Hafsteinsson
byggingatæknifræðingur

2.3.5. gr.
Minniháttar framkvæmdir undanþegnar byggingarleyfi. Eftirlitandi framkvæmdir og breytingar eru undanþegnar byggingarleyfi enda séu þær í samræmi við deiliskipulag:
a. Framkvæmdir innanhúss í íbúðarhúsnæði. [Allt viðhald innanhúss í íbúðarhúsnæði, s.s. endurnýjun innréttinga, breytingar eða endurnýjun á létum innveggjum, viðhald lagnabúnaðar innan íbúðar o.þ.h. Minniháttar breytingar á burðarveggjum, eldvarnarveggjum, votrymi eða eldhúsi innan íbúðar eru heimilær án byggingarleyfis enda sé leyfisveitanda tilkynnt um framkvæmdir áður en þær hefjast.]

Samþykkt þann
30. Nóv 2021
Byggingafulltrúinn í Hafnarfirði

Útgáfa	Lýsing	Dagsetning

Skýringar:
Breytingar eru merktar með skýi á teikningu.
Breytingar felast í stækkun hurðaropa við eldhús og stofu.
Hurðarop milli stofu og eldhúss er styrkt með stálbita og skýrt með deilum á teikningu.
Önnur hurðarop þarfnast ekki neinnar aukinnar styrkingar.

VEKTOR
- hönnun og ráðgjöf -

Síðumúla 3, 108 Rvk, s: 554-6650 / 897-5363

Hringbraut 65, Hafnarfjörður

Burðarþol
Stækkun veggopa

Hamad	Teiknað	Teikn. nr.
SH	EBHO	B-01
Dagsetning	Mkv.	
14.04.2021	1:50	

Sigurður Hafsteinsson kt. 030859-7749
byggingatæknifræðingur
Netfang: sigurd@vektor.is

Samþykkt hönnuðar

Samþykkt aðalhönnuðar / Samræmingarhönnuðar:

