

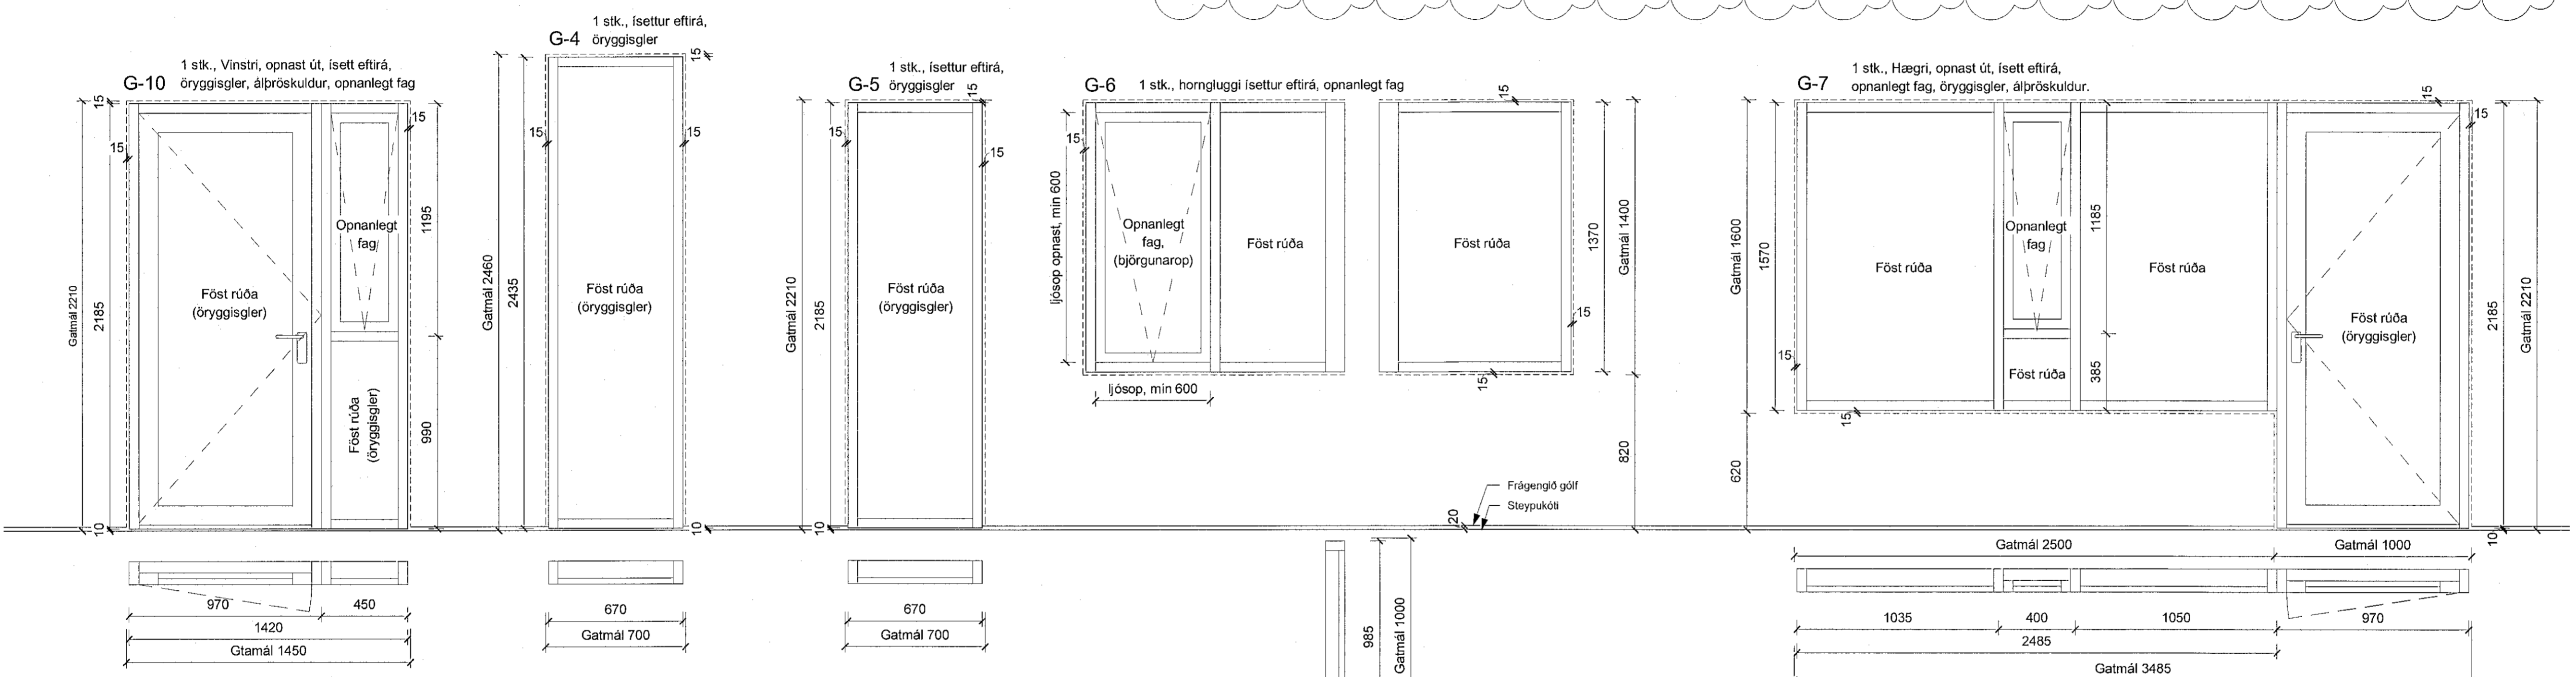


Samþykkt þann
 08. MAÍ 2021
 Byggingufulltrúiinn / Hafnarfirði

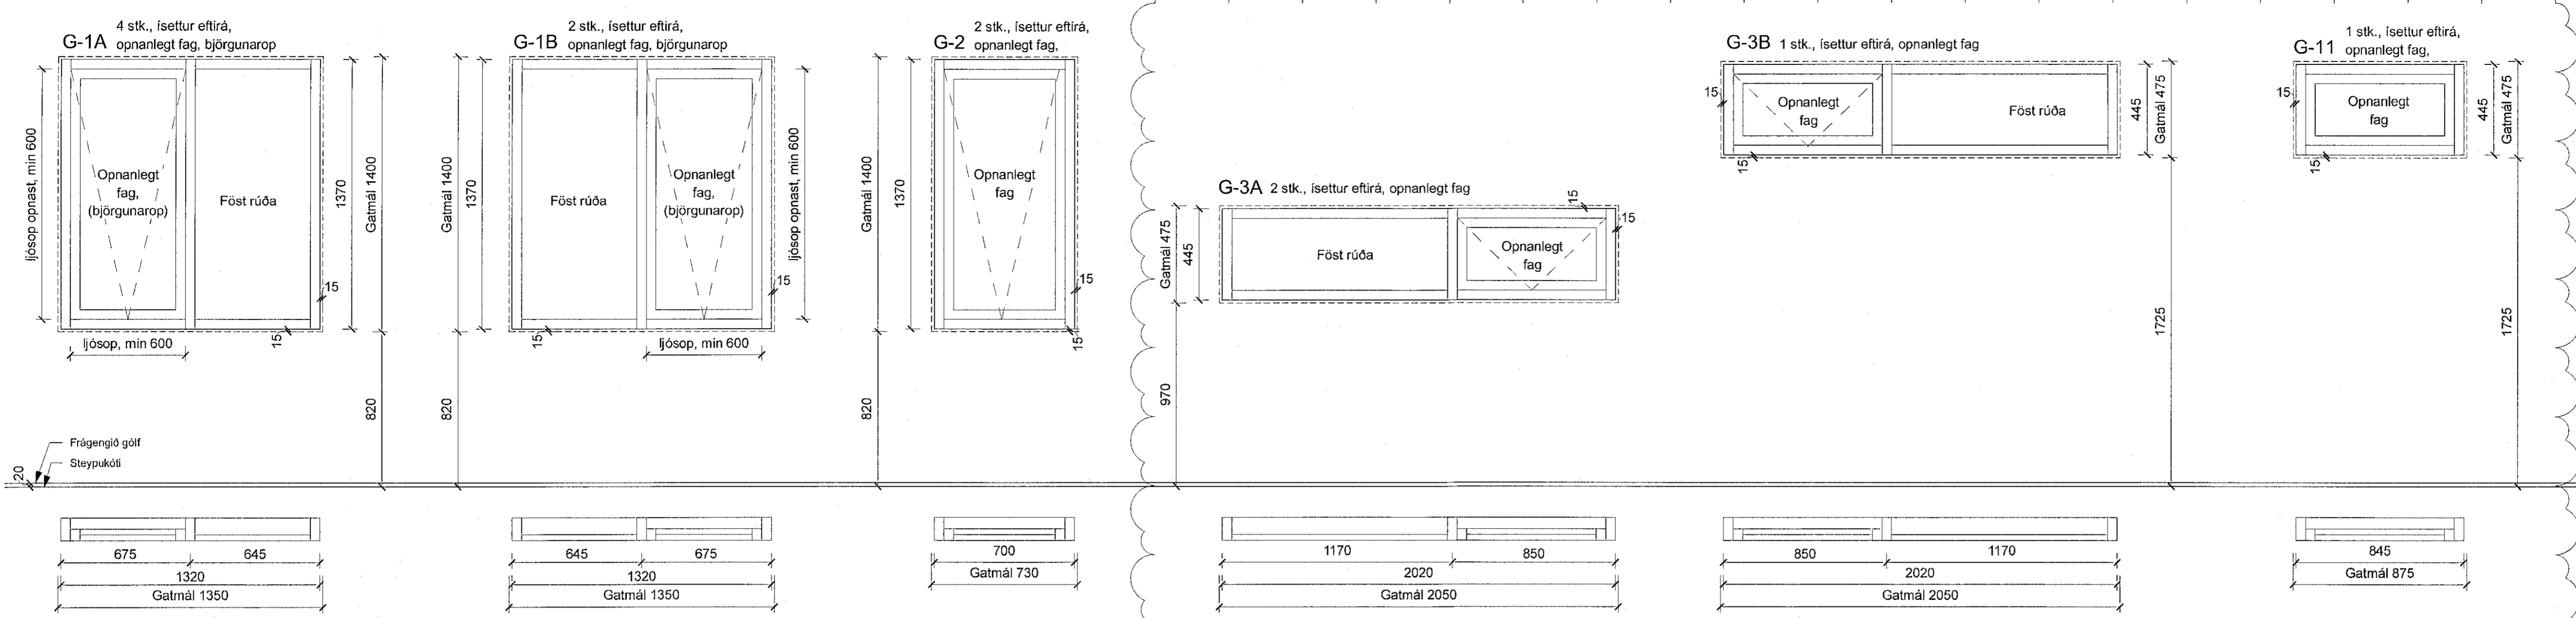

Másetningar eru til viðmiðunar, mál skal takast á staðnum.
 Staðir á gluggum mibást við ísett eftirá.
 Gluggar eru ál-tré.
 Umferðarbreidd allra úthúða skal minnst vera 0,83 m. skv. byggingarreglugerð.
 Litur á álkæðningum er RAL 7016
 Hæð (h) og breidd (b) ljósops björgunarops skulu hvort um sig vera að minnsta kosti 0,60 m og samaniagt skulu hæð og breidd (hálf ummálið) vera að minnsta kosti 1,50 m.

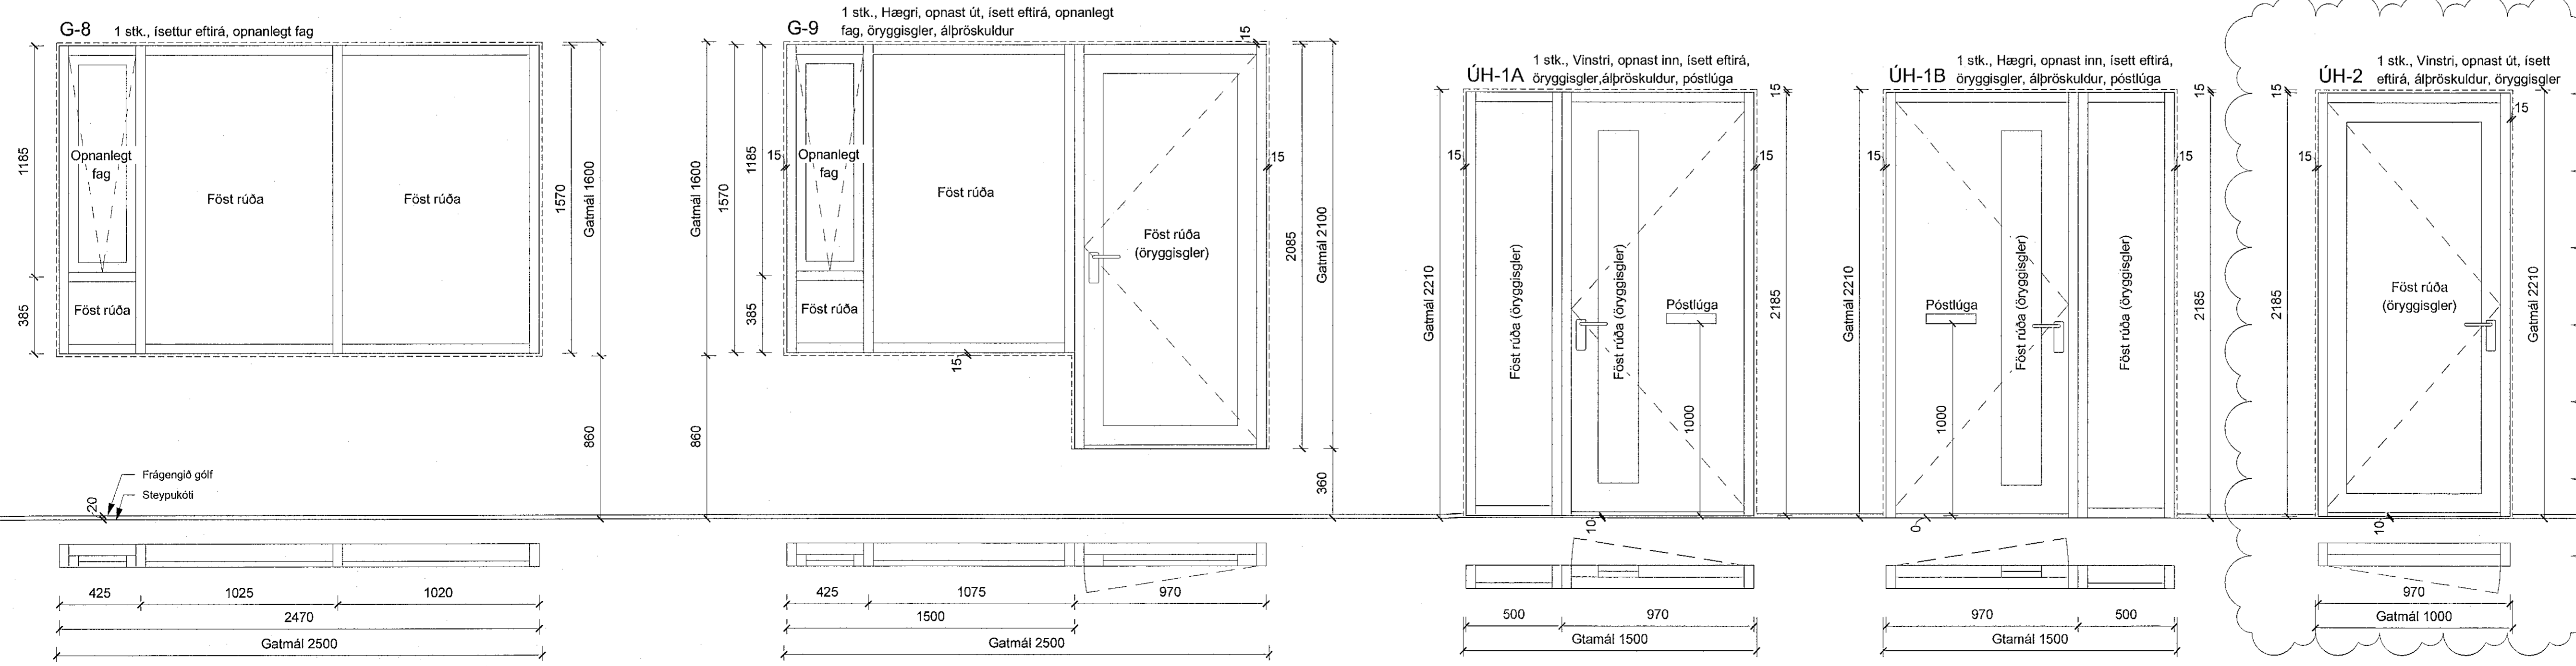

BRUNAHÖNNUBUR

ELDVARNAEFTIRLIT

SKÝRINGAR

LYKILMYND

BREYTING	DAGSETNING	TEIKN
e:		
d:		
c:		
b:		
a:		

B: G-3A og G-3b minnkaðir, G-3b fækkar um 1stk, G-11 bættist við, ÚH-2 breytt í hurð með glerf

25-04-2021 HB

GLIMMERSKARÐ 1
 221 HAFNARFJÖRÐUR

VERK 21-001
 BLAÐ AV5001

VERKTEIKNING
 GLUGGA- OG HURDAYFIRLIT

REYKJAVÍK 2021-04-15
 BREYTT 25-04-2021 BREYTING a

HANNAÐ HB TEIKNAD HB YFIRFARND JEJ

KVARÐI 1:20 BLAÐSTÆRÐ A1

SKYRSLA Gler HÖNNUNARSTJÓRI
 Kt. 090982-3549

TEIKNISTOFA ARKITEKTA
 GYLFI GUDJONSSON
 OG FÉLAGAR ehf.
 arkitektar fai

VEGMÖLA 2 108 REYKJAVÍK SÍMI 552 8740
 KAUPANGI VÍÐ MYRARVEG 600 AKUREYRI SÍMI 461 5508
 NETFONG: teikna@teikna.is, johann@teikna.is VEFFANG: teikna.is