MÓTTEKIÐ
09. JÚLÍ 2021
frh. Byggingarfulltrúans í Hafnarfirði

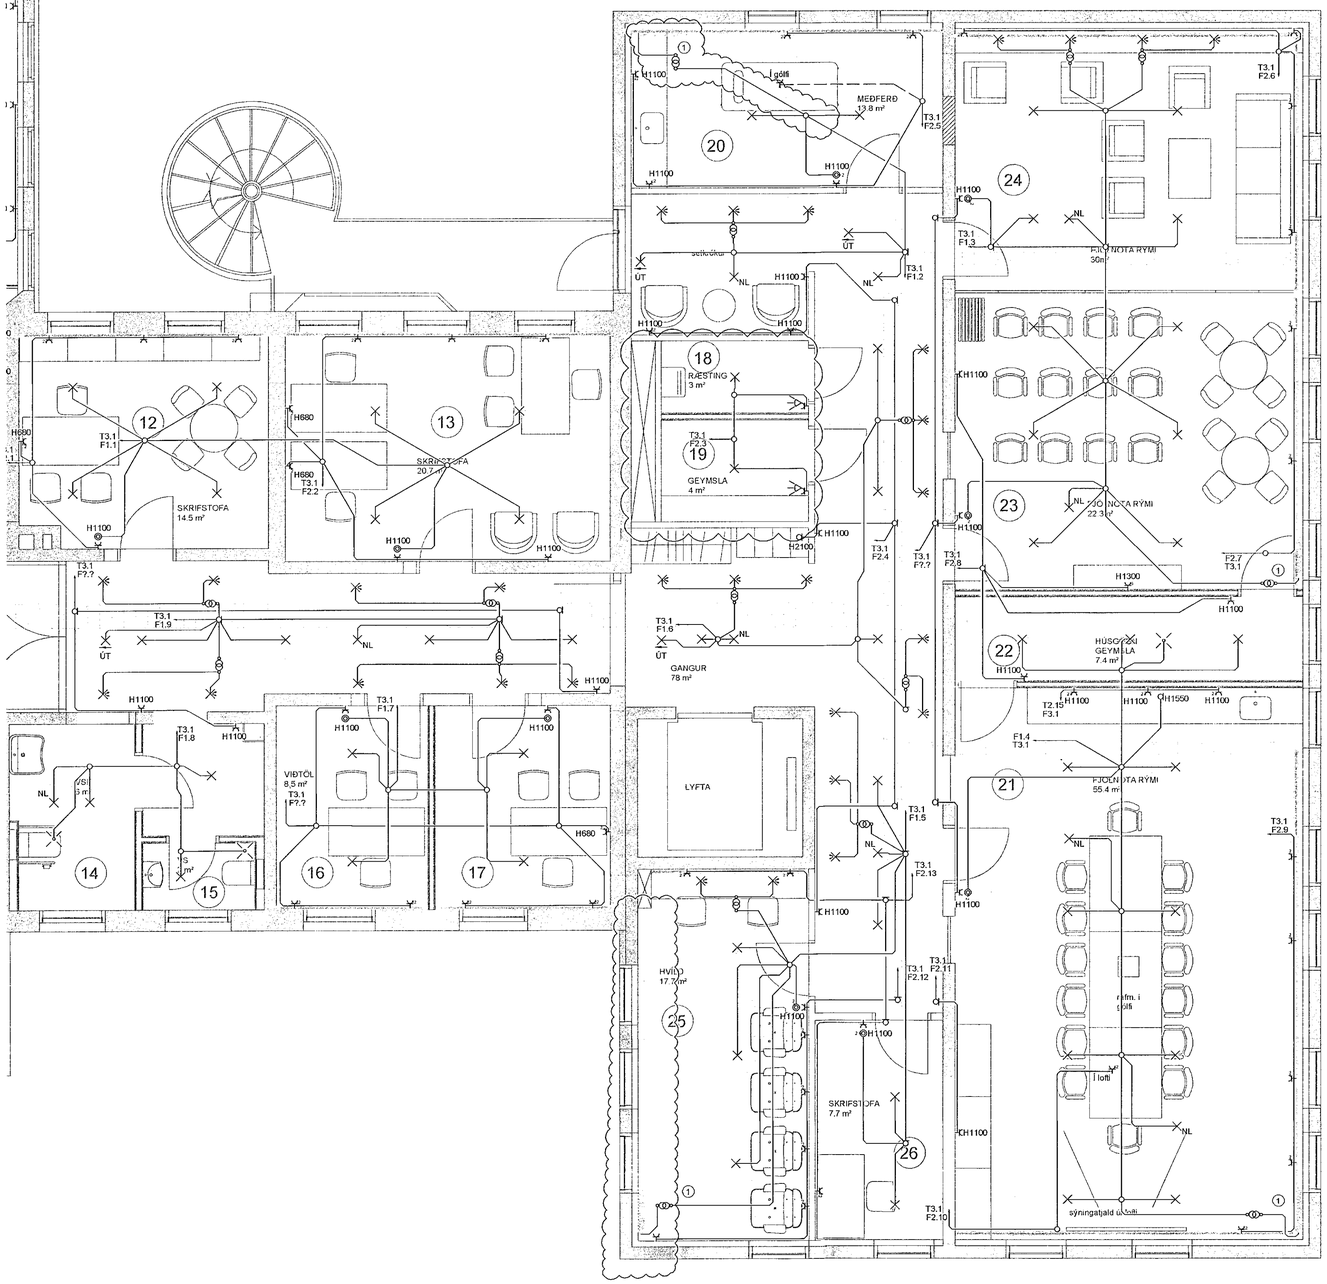

B	01.07.21	Ljós og hreyfiskynjari	BjG/ÓG
A	14.05.21	Tengilum fjölgað	BjG/ÓG
Útg.	Dags.	Skýring	Hannað/Yfirfarið

VSB_
VERKFRÆÐISTOFA

Bæjarhrauni 20 / 220 Hafnarfjörður
Kennitala 710796-2899
Sími 585 8600
vsb@vsb.is / www.vsb.is

Dagsetning aðaluppdráttar
10.09.2019

Áritun hönnunarstjóra

Áritun sérhönnuðar
Örn Guðmundsson
Kt: 220961 2739 • orn@vsb.is

Verkheiti
SUÐURGATA 41
220 HAFNARFJÖRÐUR

Verkhluti
Rafkerfi
Lágspenna 3. hæð
Grunnmynd 2

Hannað	Teiknað	Yfirfarið	Kvarði		Síða
BjG	BjG	ÓG	1:50	/ A1	-

Dags.	Verkefni	Teikning	Útgáfa
15.03.2021	18172	R1 032	B

V:\2018\18172 St. Josefsspítali\T-Teikningar\T2-Project_Navigator\18172-St. Josefsspítali\Sheets\Ra\18172-R1 031-R1 032.dwg