
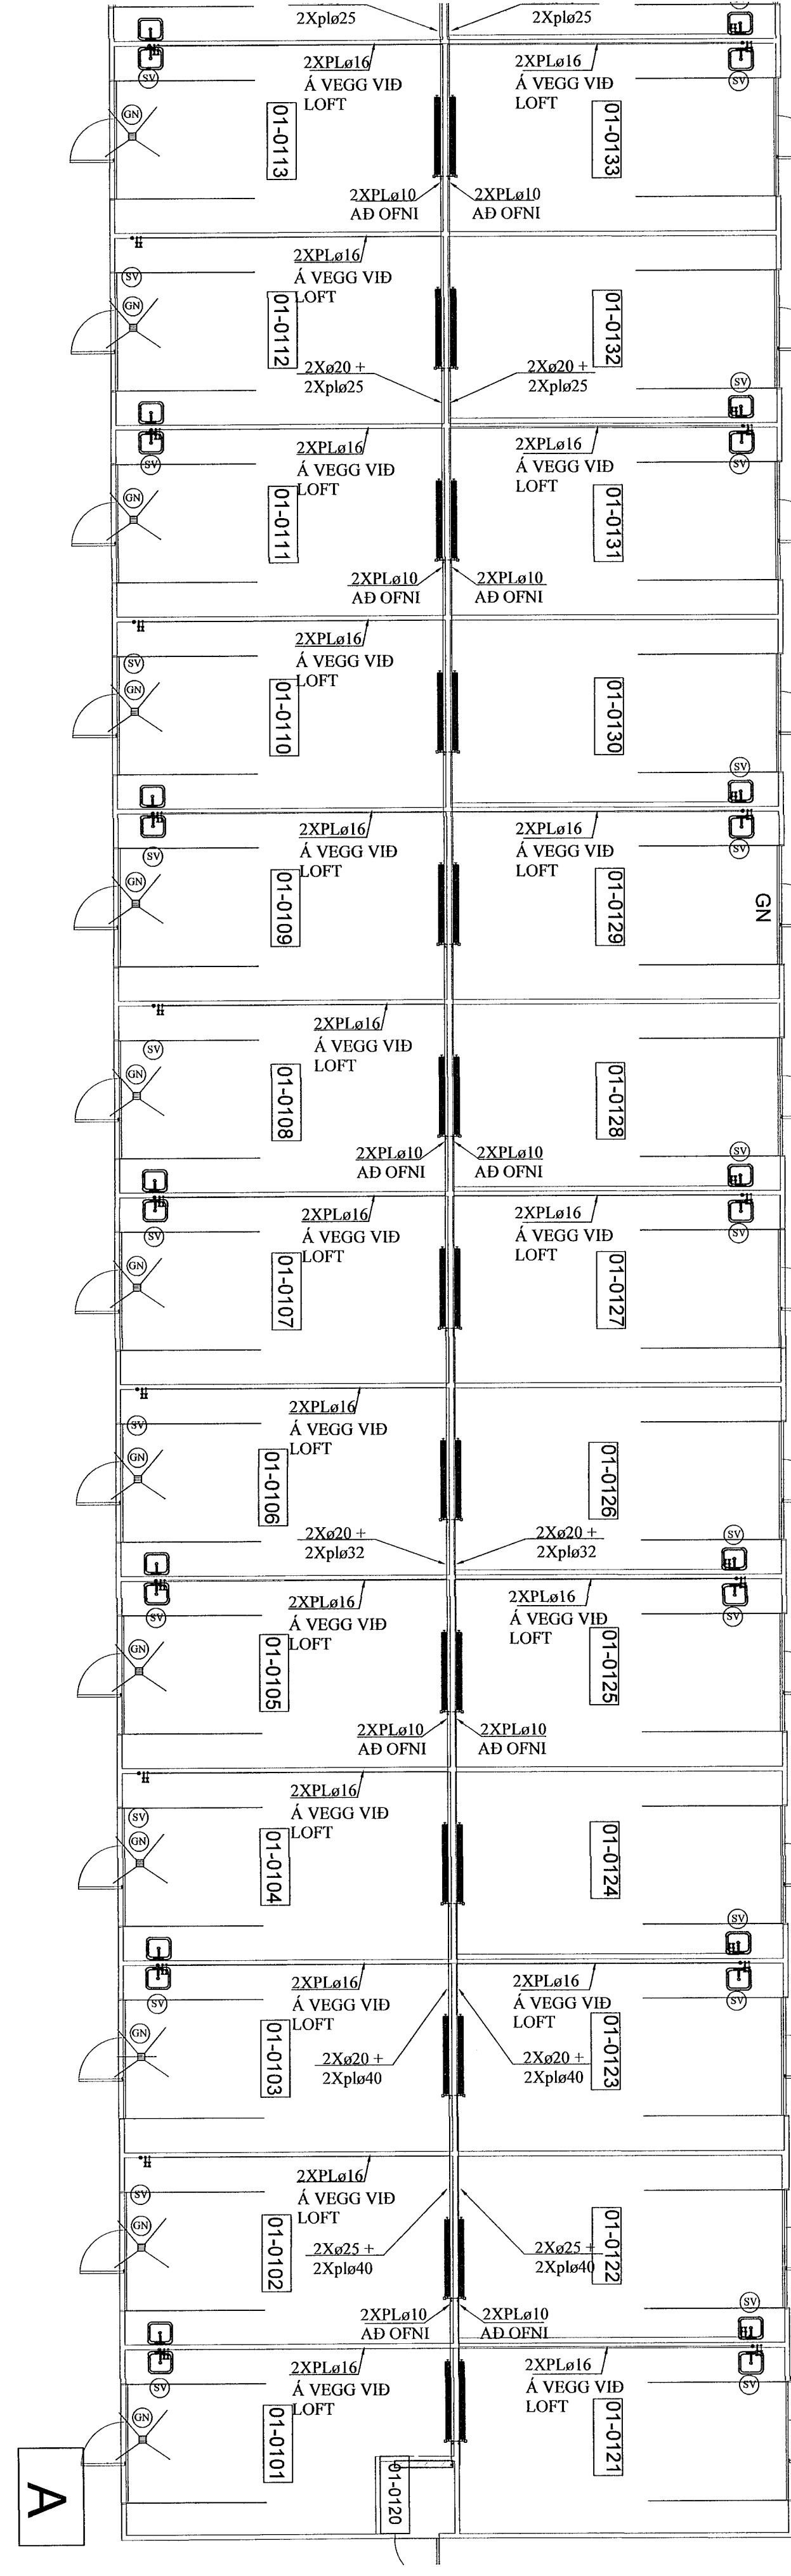
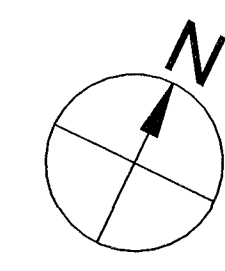
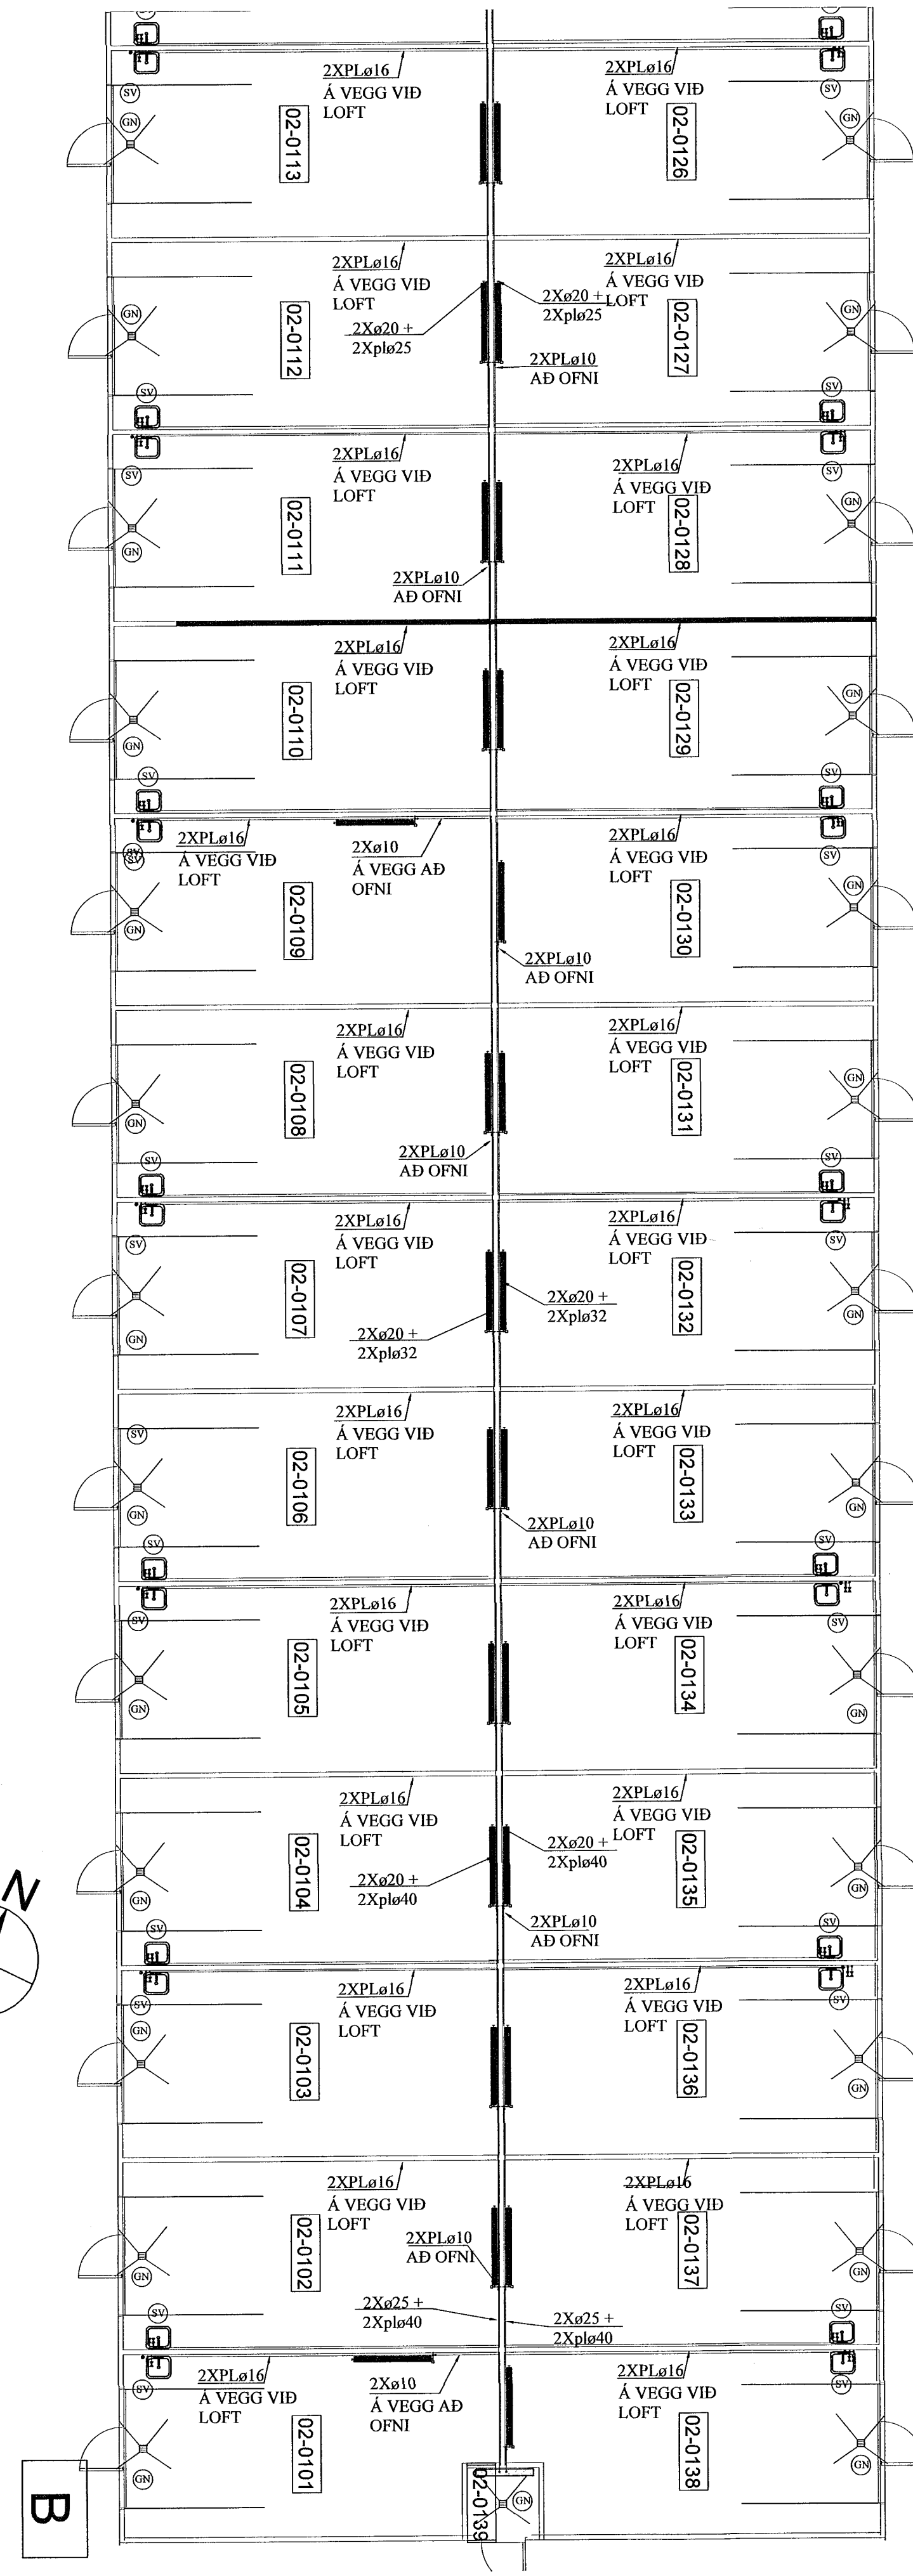


ÞRIFAKERFI, GRUNNMYND. 1:100

Samþykkt þann
21. JÚLÍ 2023

Byggingarfulltrúinn í Hafnarfirði
Móður Þrymisdóttir

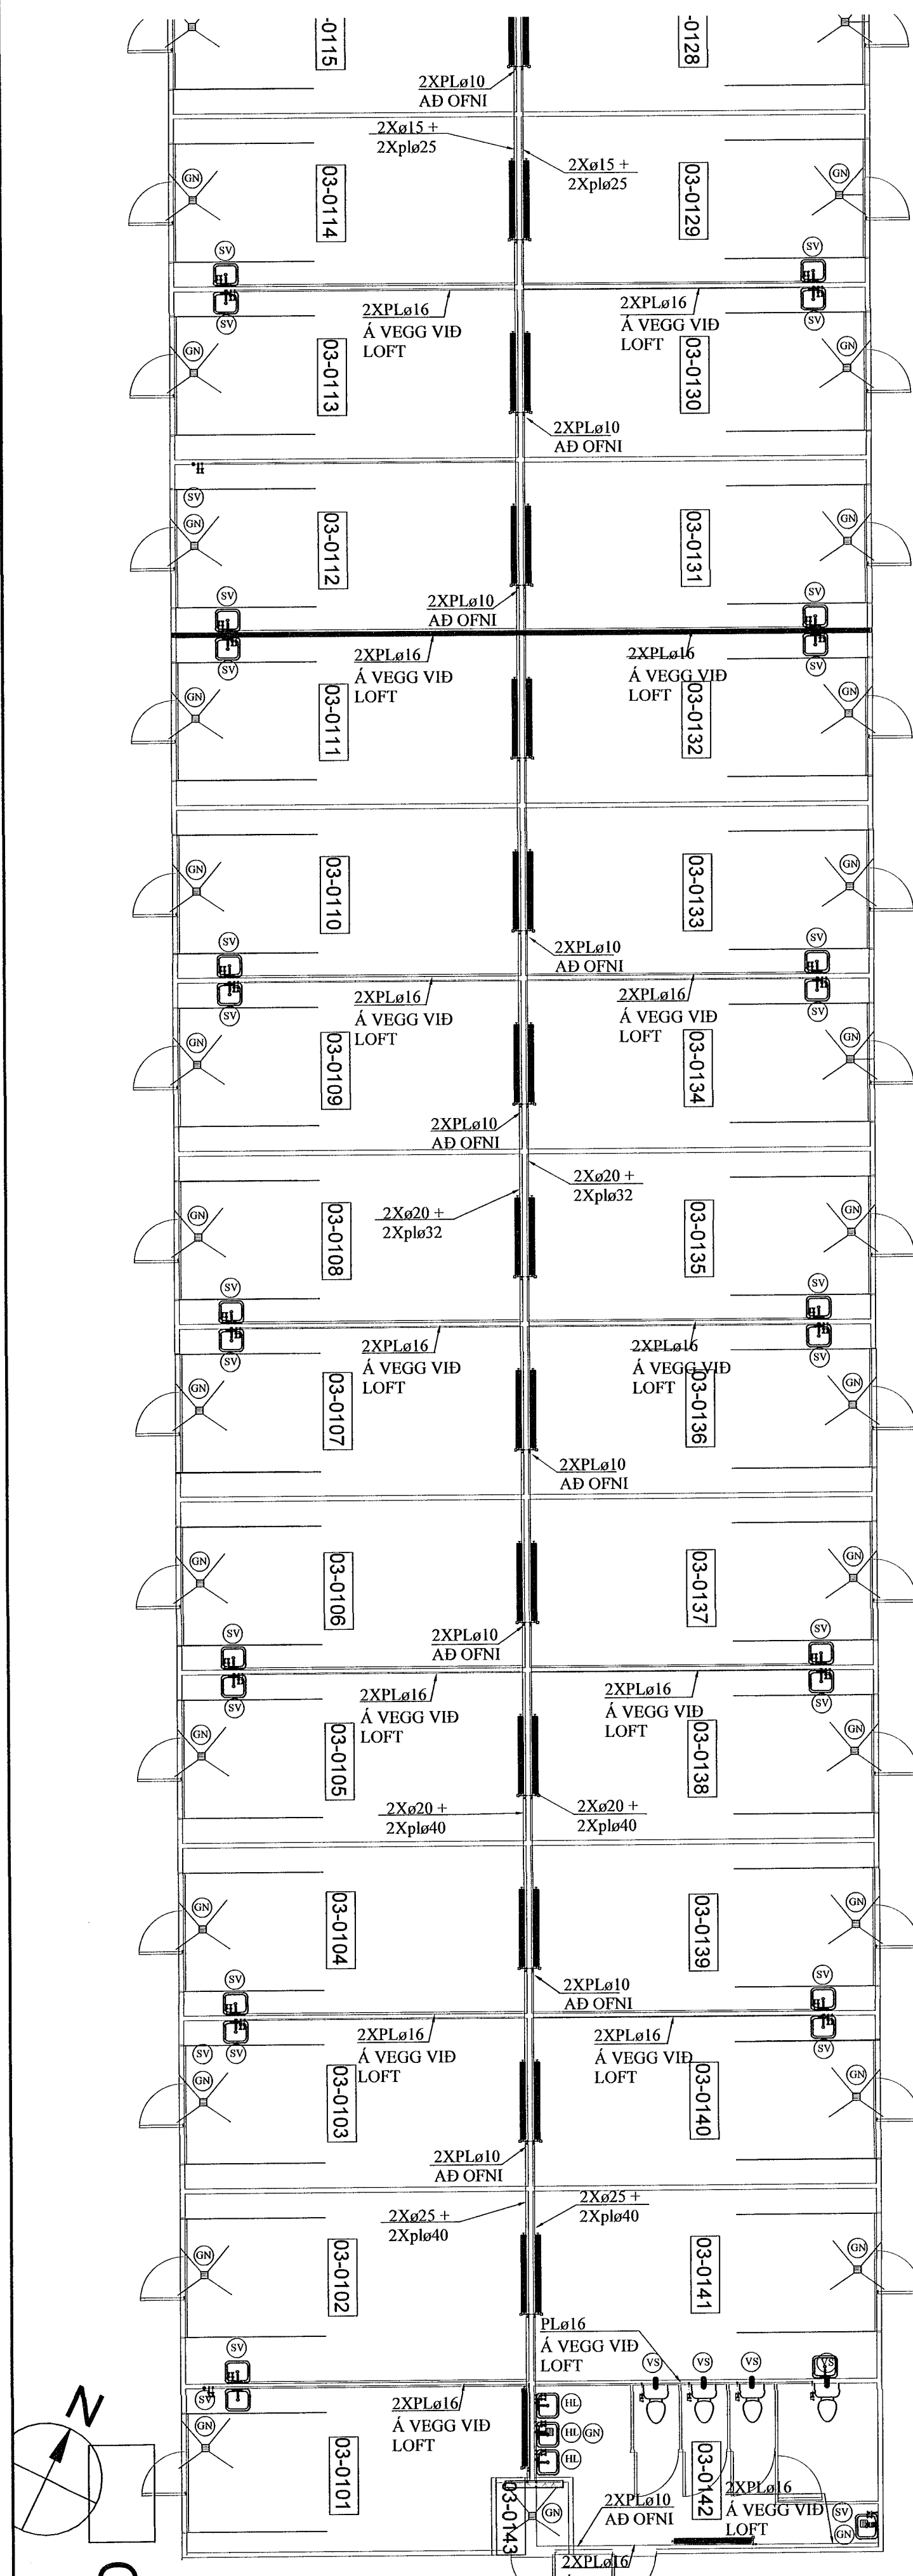

JÓN KRISTJÁNSSON BYGGINGARVERKFRÆÐINGUR
KT: 210754-4829

A 11.07.'23 BREYTT STADSETNING OFNS Í RÝMI 02-101.

BREYTINGAR

TILVÍSANIR:
SKÝRINGAR..... SJÁ TEIKN. NR. 2-01

[Handwritten signature]

[Handwritten signature]

Reikn.	JKR	Aug. '20	Útgáfudagur	23.07.2021
Teikn.	VP	Aug. '20	Kvarði:	1:50
Ath.				1:10
Samþ.				

ÁLHELLA 14 Nr. 2-08
Hafnarfirði

Verkhúti
ÞRIFAKERFI,
GRUNNMYND,
SKÝRINGAR, SNÍÐ.

Verkfraeðistofa
Jóns Kristjánssonar ehf.
Skjalhöfna 12
110 Reykjavík
Sími: 537-0002 Gsm: 772-3154
Ft: 540817-0300
Netfang: jkrisn54@gmail.com