


Samþykkt þann
16. JÚNÍ 2021


Byggingarfulltrúinn í Hafnarfirði
Silvin Þjornadóttir

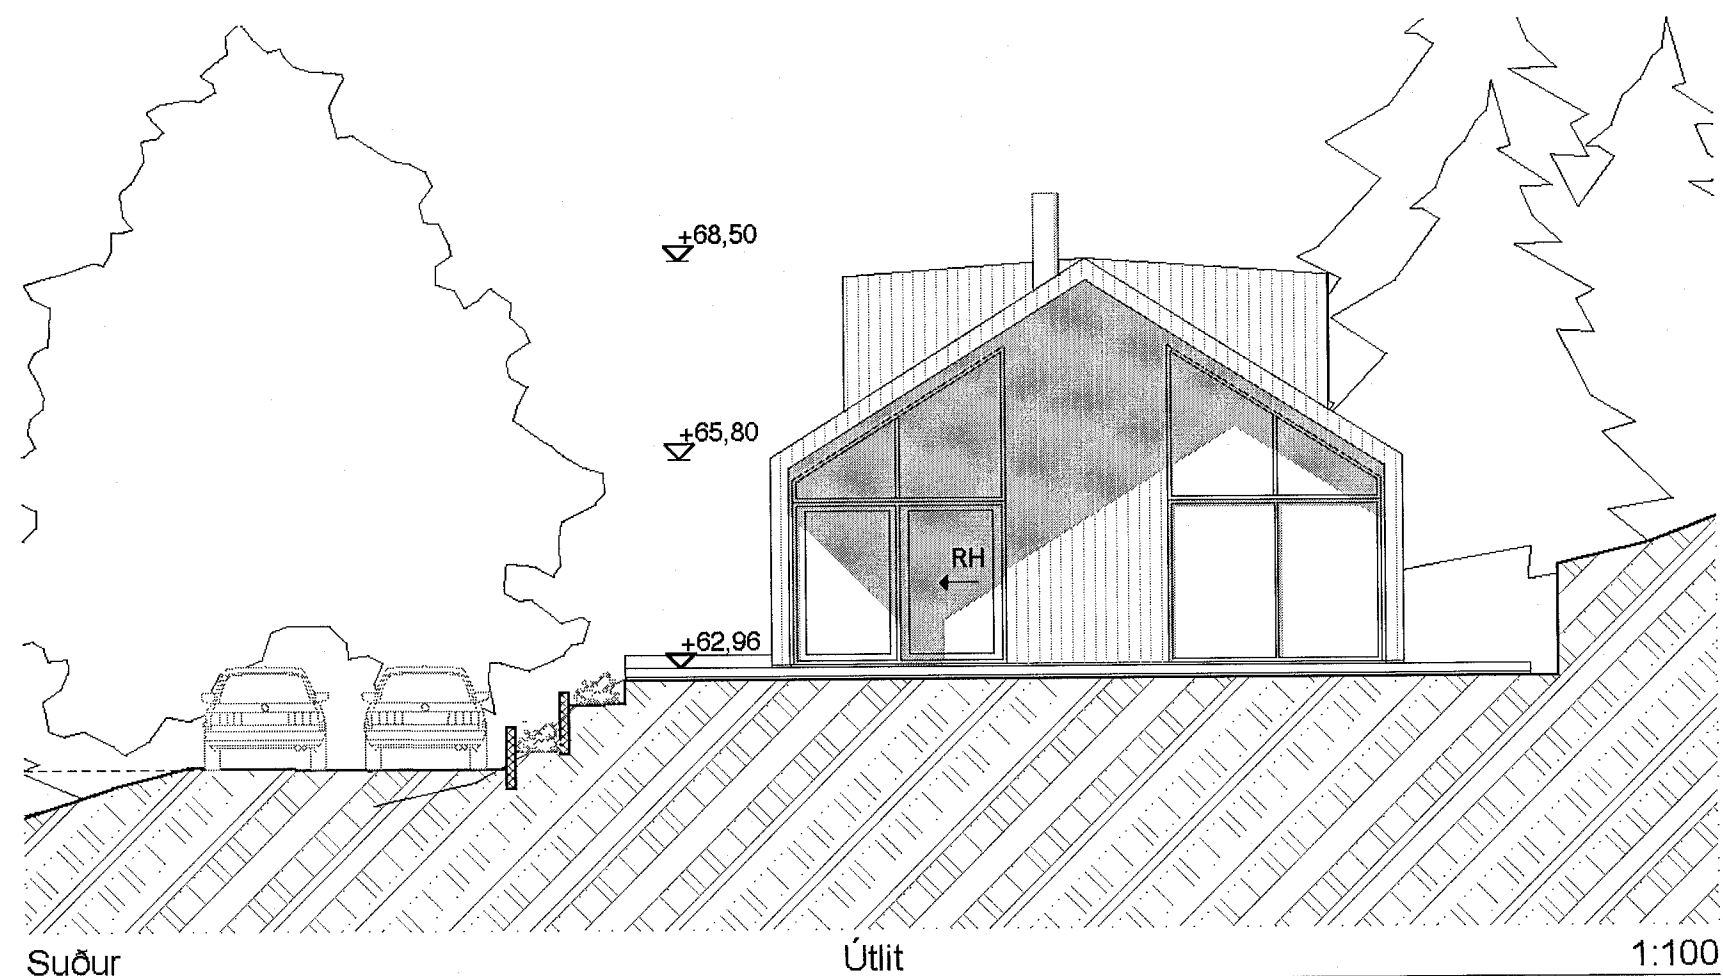

Suður

Útlit

1:100

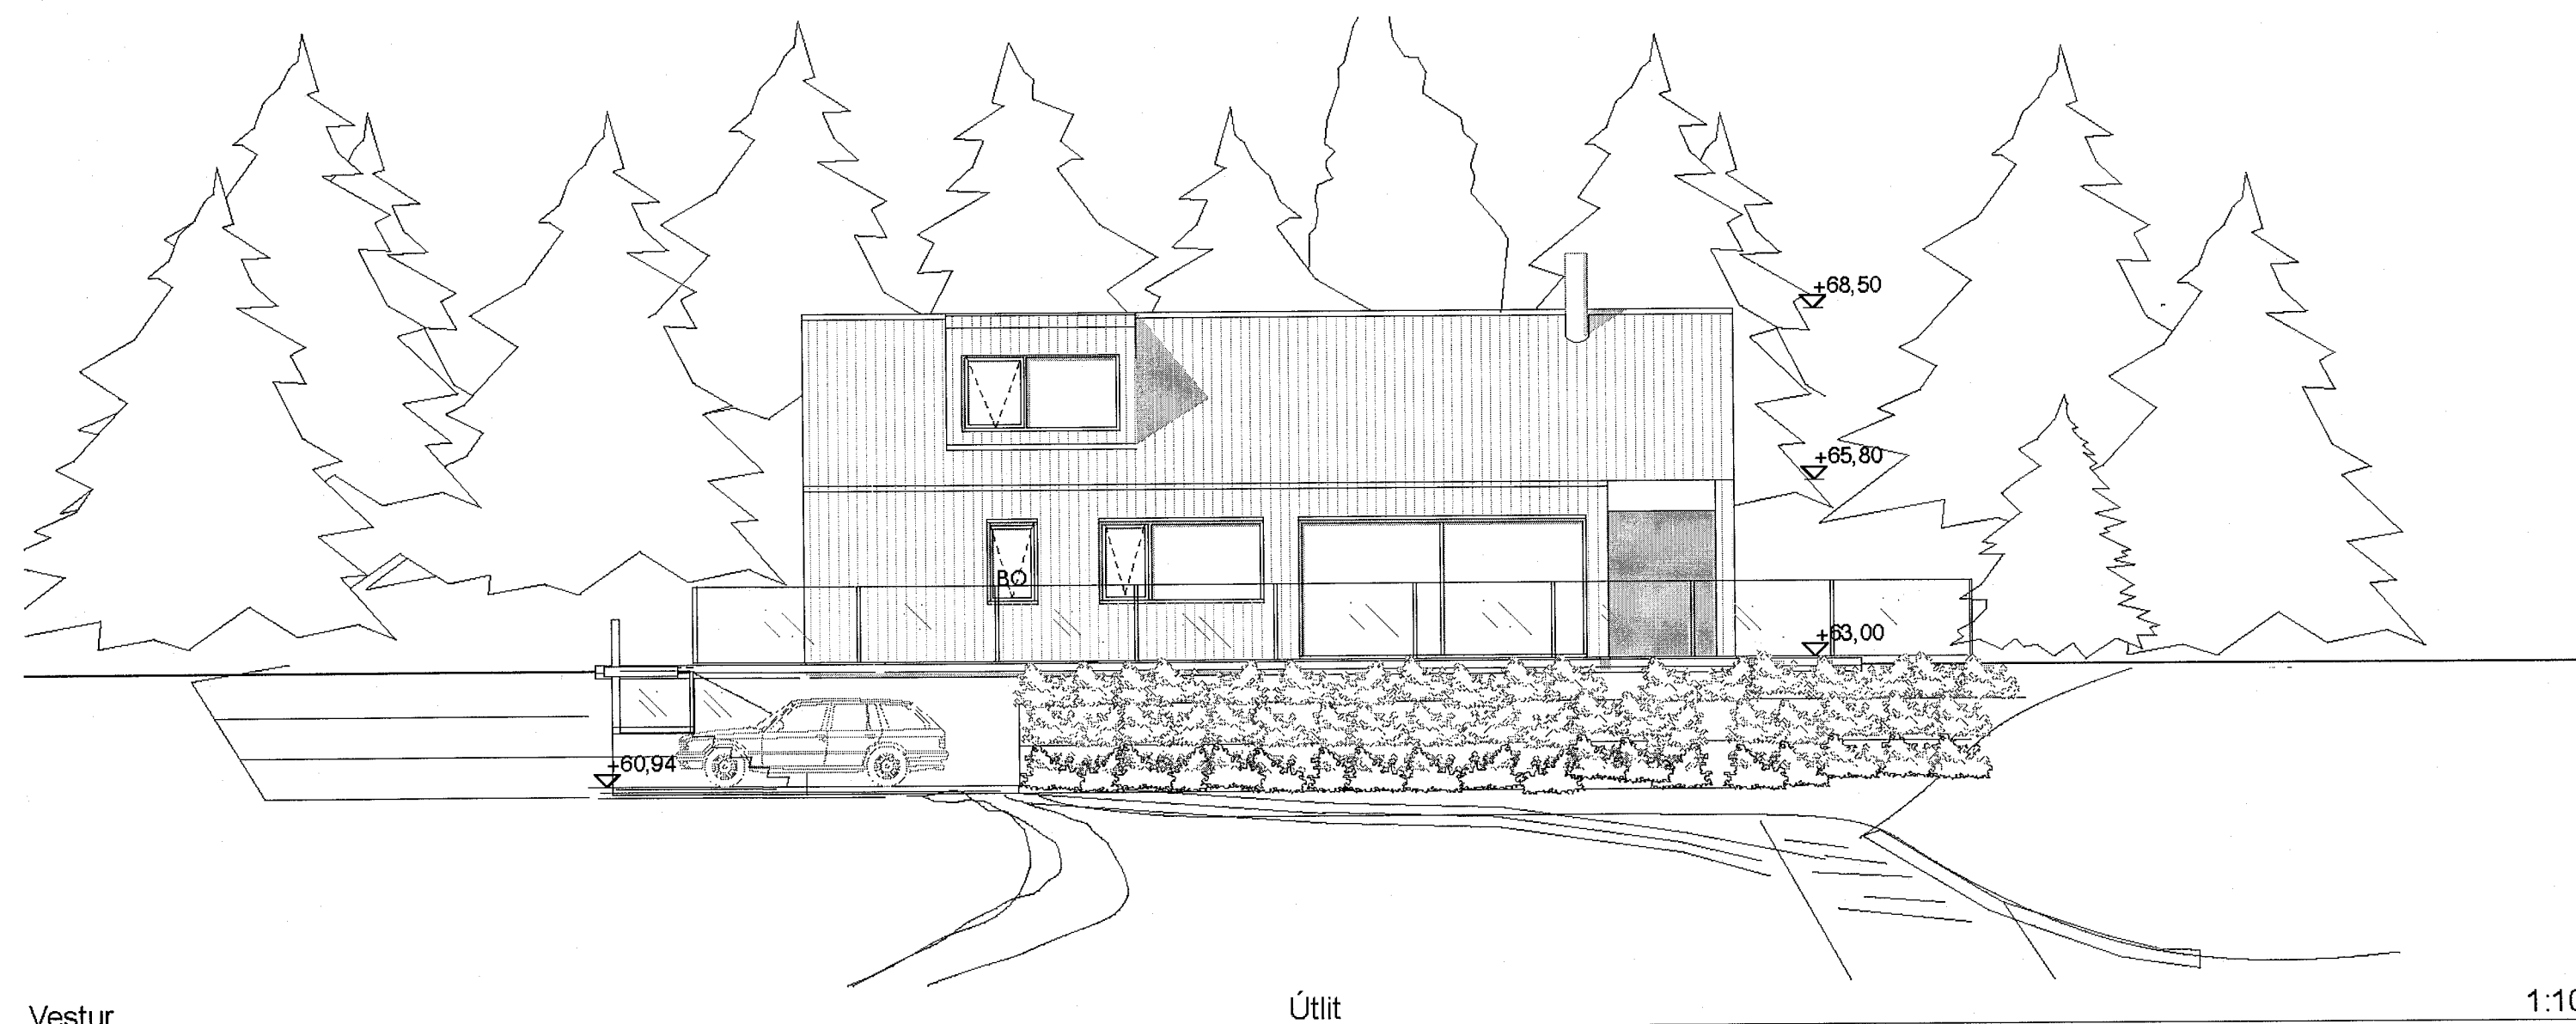

Vestur

Útlit

1:100

Breytt 15. MARS 2023.
Minniháttar br, frágangur + þakgluggi norður minnkaðu

 KVARDI	Verkefni SLÉTTUHLÍÐ E3 Frístundarhús HAFNARFJÖRÐUR
	Heiti ÚTLIT SUÐUR OG VESTUR
kvarði 1:100 (A2)	verk. nr 2021-G-277
dags. 18. MAÍ 2021.	dags br.15. MARS. 2023.
hönnun G. G.	teikn. nr AS-4
teikn G. G.	

Hringbraut 17, 220 Hafnarfirði
s. 555-2020 & 861-2628
Gísli G. Gunnarsson, bfi kt. 020649-2409
kvardi@kvardi.is
Gísli Gunnarsson