



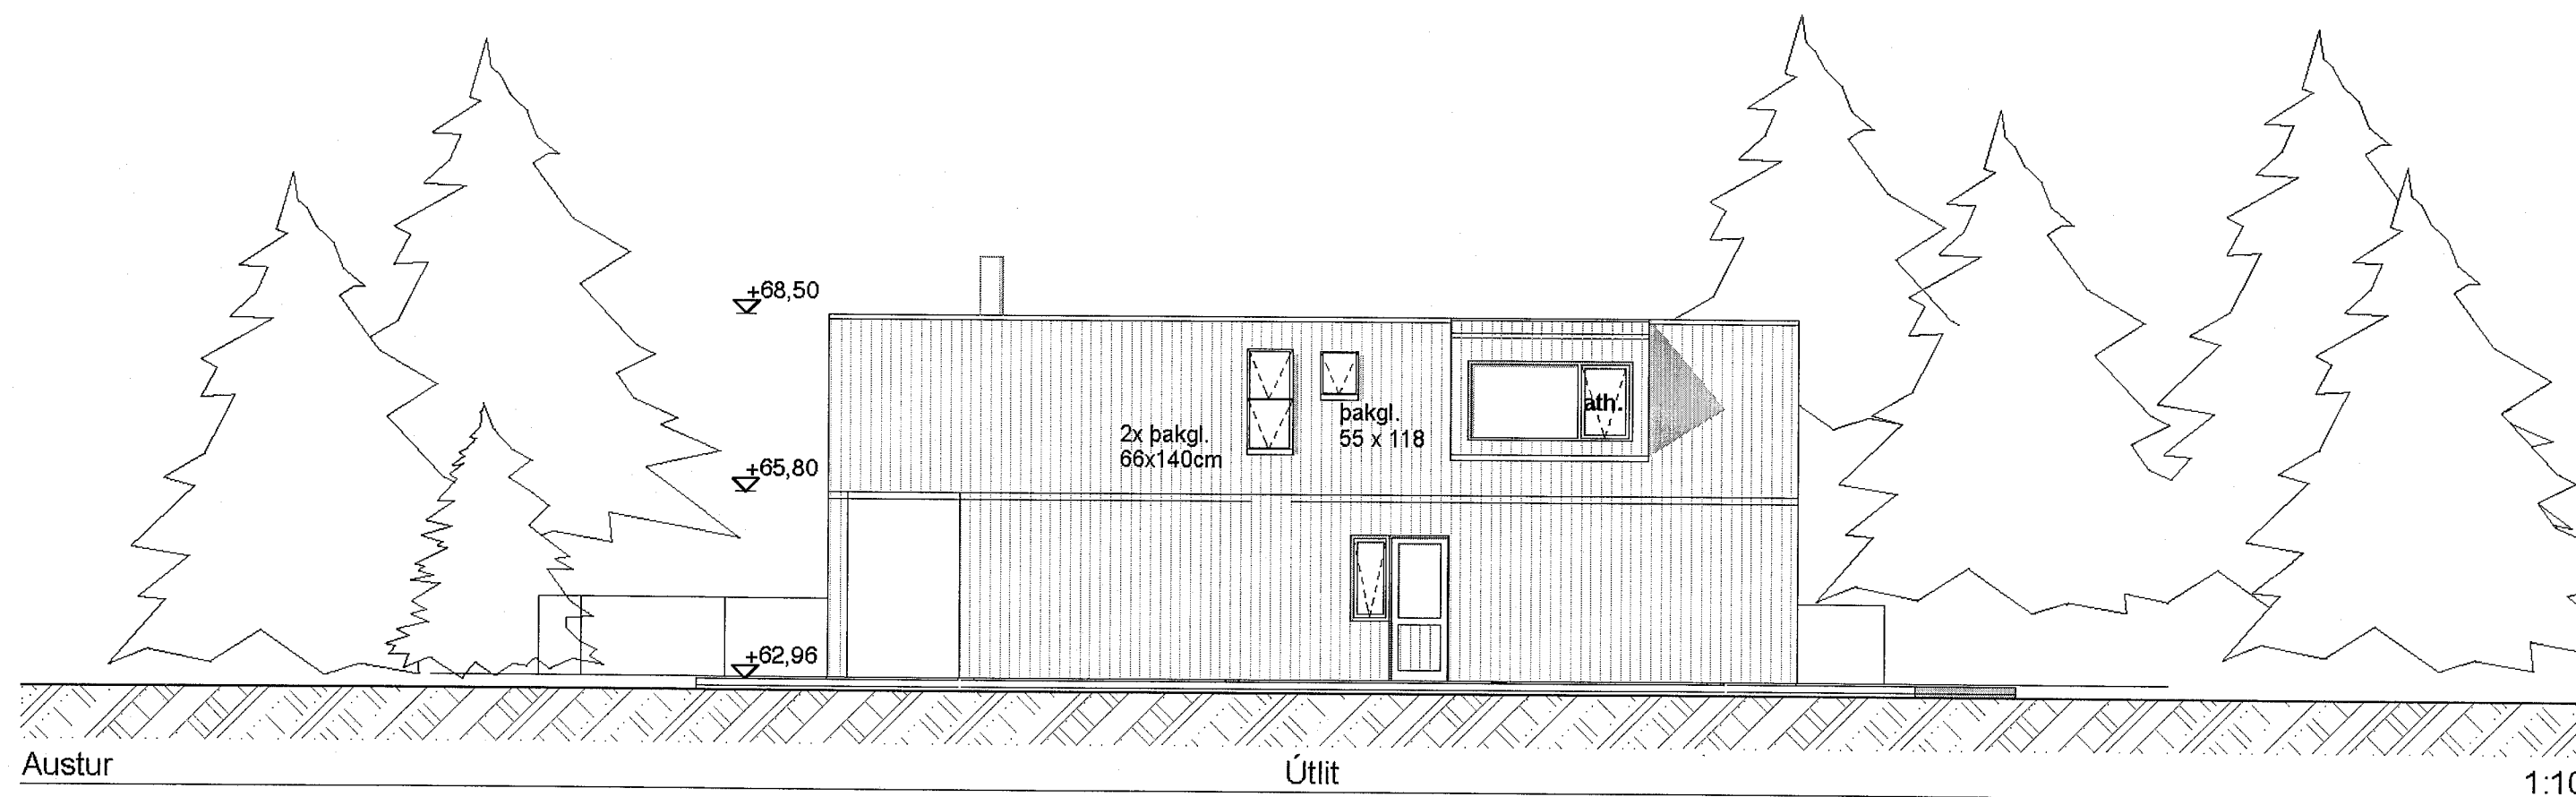


Samþykkt þann

16. JÚNÍ 2021

Byggingarfulltrúinn í Hafnarfirði
Silður Árnadóttir

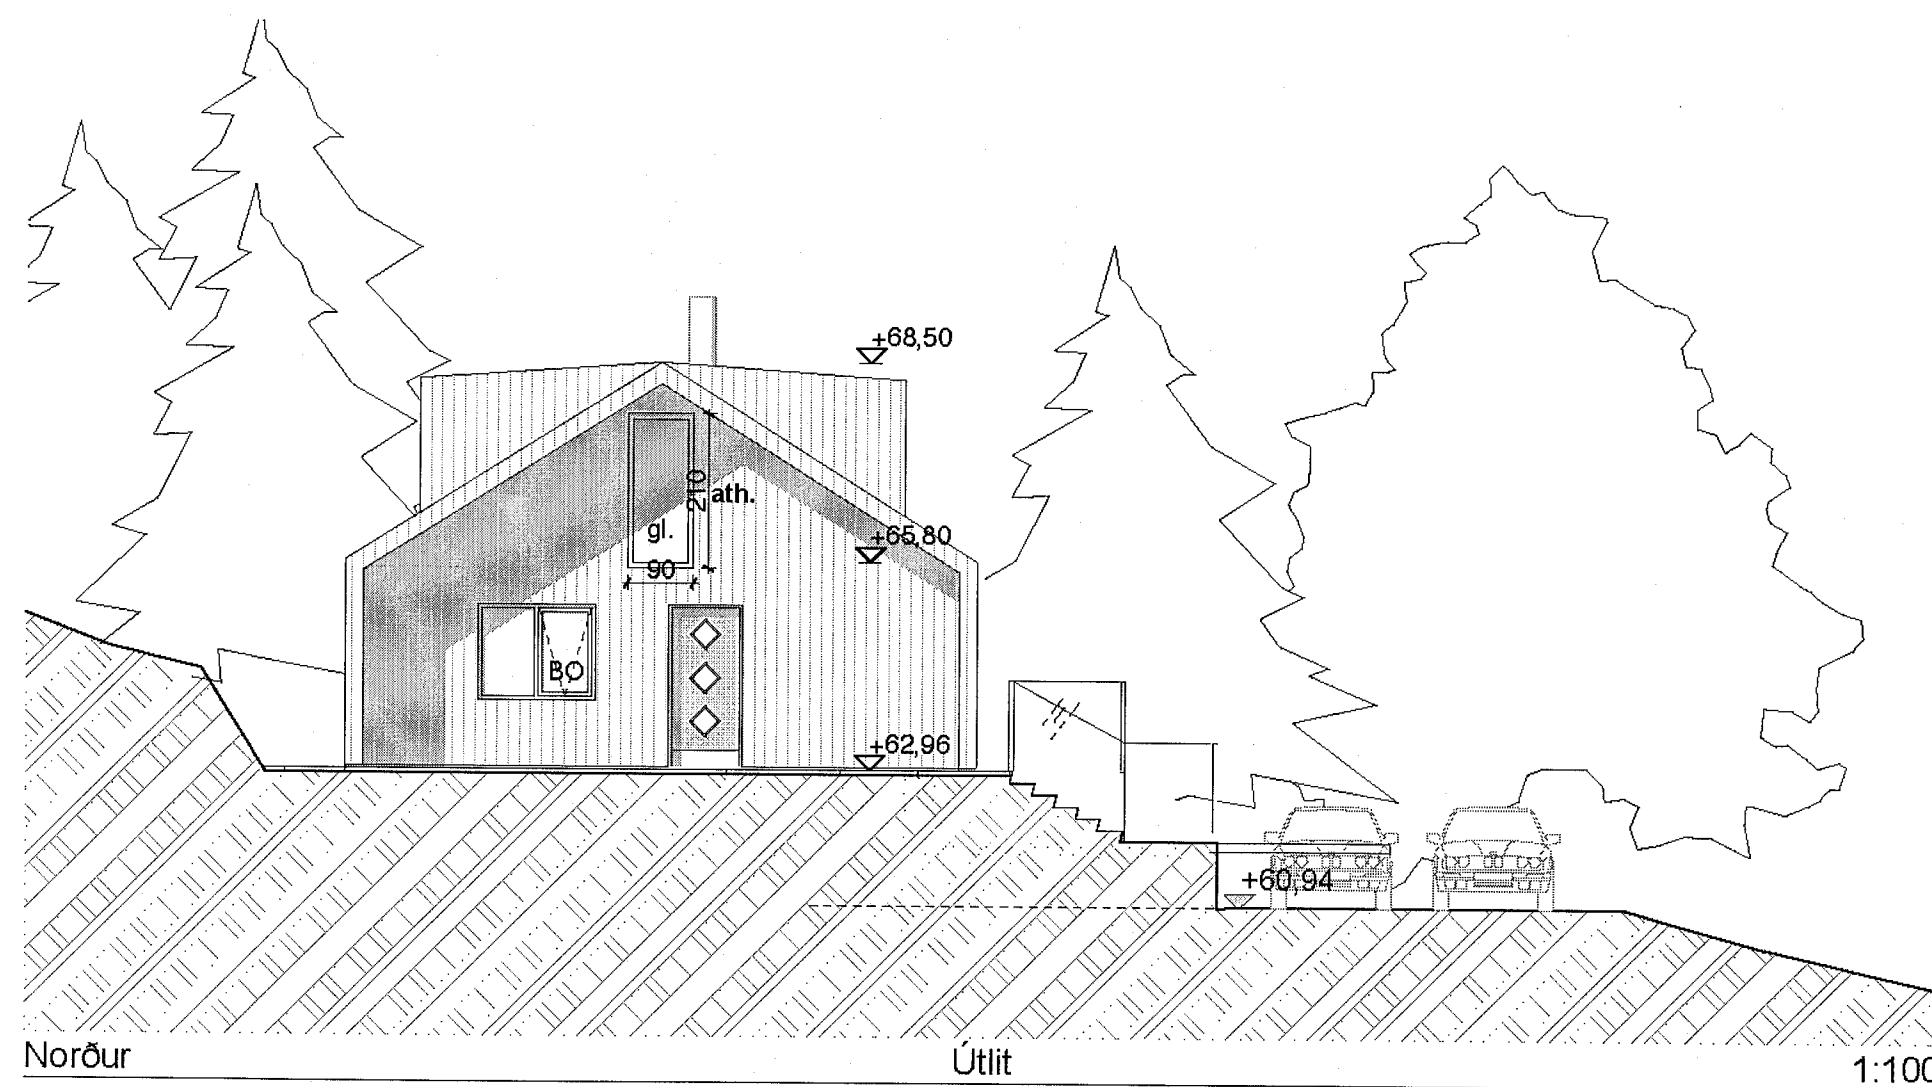

Breytt 15. MARS. 2023.
Minniháttar br, frágangur + þakgluggi norður minnkaðu

TEIKNISTOFAN 	Verkefni	SLÉTTUHLÍÐ E3 Fristundarhús HAFNARFJÖRDUR
	Heiti	ÚTLIT NORÐUR OG AUSTUR

kvarði	1:100 (A2)	verk. nr	2021-G-277
dags.	18. MAÍ 2021.	dags br.15. MARS. 2023.	
hönnun	G. G.	teikn. nr	AS-5
teikn	G. G.		

Hringbraut 17. 220 Hafnarfirði
s. 555-2020 & 861-2628
Gísli G. Gunnarsson bfi.kt. 020649-2409
kvardi@kvardi.is
Gísli Gunnarsson