
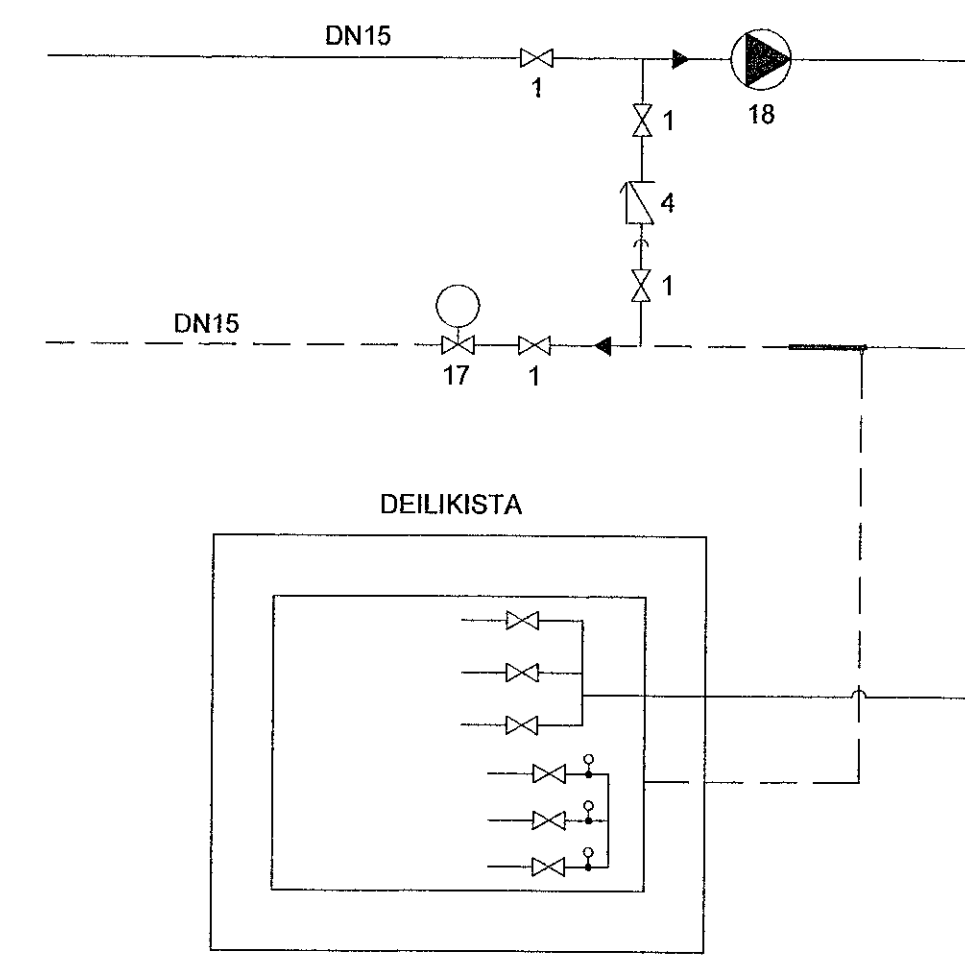


Útg.	Dags.	Lýsing	Nafn
1	18.05.2022	FRUMTILGÁFA	HOÓ
2	22.06.2022	TENING VÍÐ HITAELEMENT LOFTFRÆSTISAMSTÆÐU, TENING VÍÐ SPRINKLER, ÞRÝSTIUKAÐELA A (GÓLFHITAKERFI)	HOÓ

### KERFISMYND LAGNAGRINDUR

### DEILIKISTA GÓLFHITA



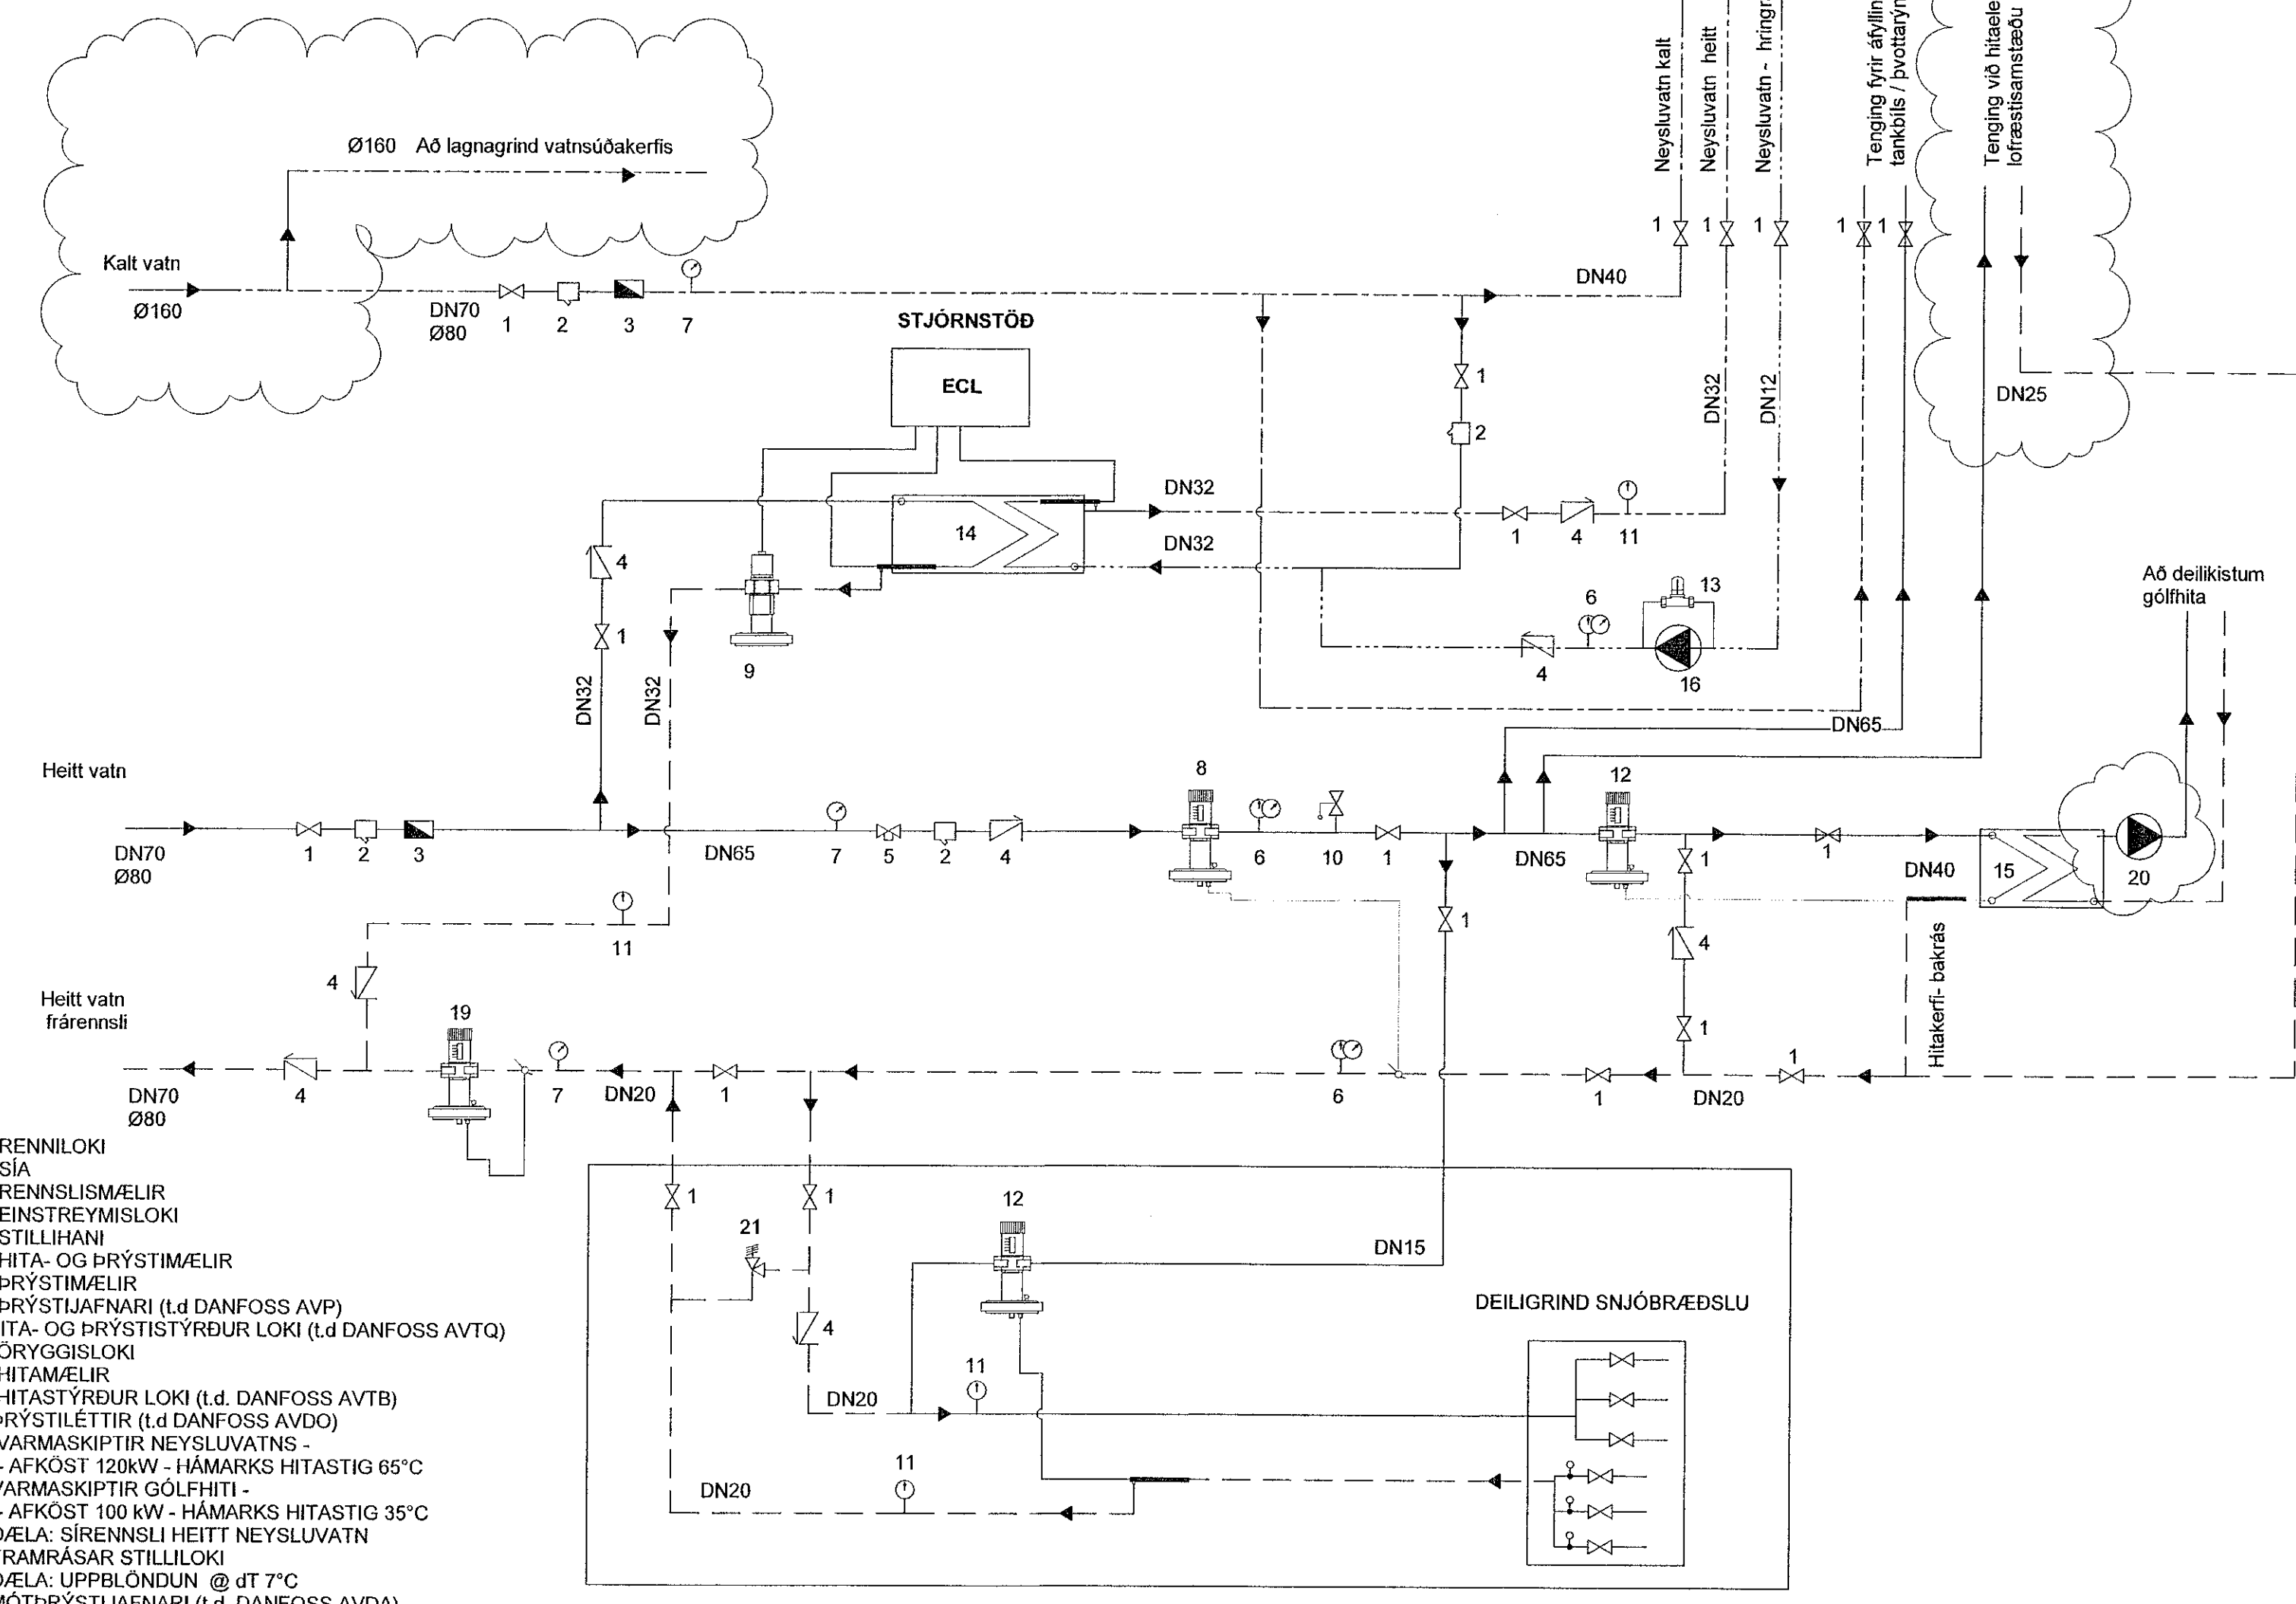


1. RENNILOKI
2. SÍA
3. RENNSLISMÆLIR
4. EINSTREYMISLOKI
5. STILLIHANI
6. HITÁ- OG ÞRÝSTIMÆLIR
7. ÞRÝSTIMÆLIR
8. ÞRÝSTIJAÐNARI (t.d. DANFOSS AVP)
9. HITÁ- OG ÞRÝSTIÞRÝRÐUR LOKI (t.d. DANFOSS AVTQ)
10. ÖRYGGISLOKI
11. HITAMÆLIR
12. HITASTÝRÐUR LOKI (t.d. DANFOSS AVTB)
13. ÞRÝSTIÞRÝRÐUR LOKI (t.d. DANFOSS AVDO)
14. VARMASKIPTIR NEYSLUVATNS -  
- AFKÖST 120kW - HÁMARKS HITASTIG 65°C
15. VARMASKIPTIR GÓLFHITA -  
- AFKÖST 100 kW - HÁMARKS HITASTIG 35°C
16. DÆLA: SIRENSLI HEITT NEYSLUVATN
17. FRAMRÁSAR STILLILOKI
18. DÆLA: UPPBLÖNDUN @ 7°C
19. MÓTPRÝSTIJAÐNARI (t.d. DANFOSS AVDA)
20. DÆLA: RENNSLIDÆLA - 3 L/s
21. ÞRÝSTILOKI (t.d. DANFOSS AVDO)

Snjóbræðsla valkvæð

Gólfhitaslaufur skal almennt leggja eins og mynd sýnir.

Snjóbræðsluslaufur skal almennt leggja eins og mynd sýnir.

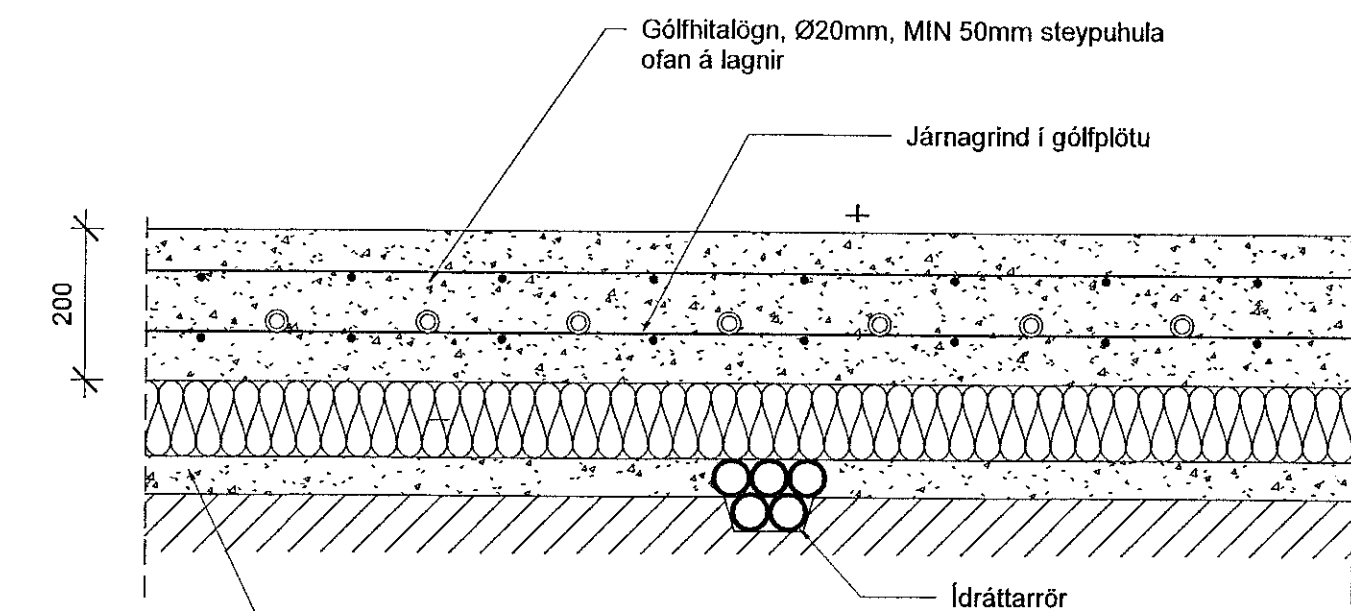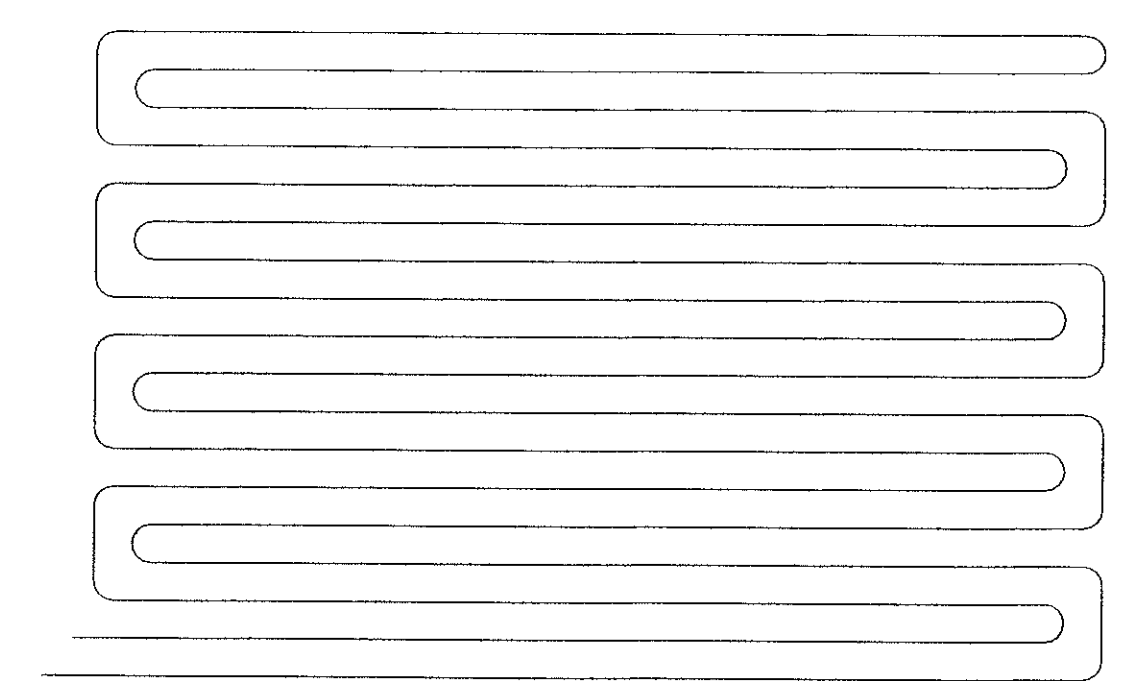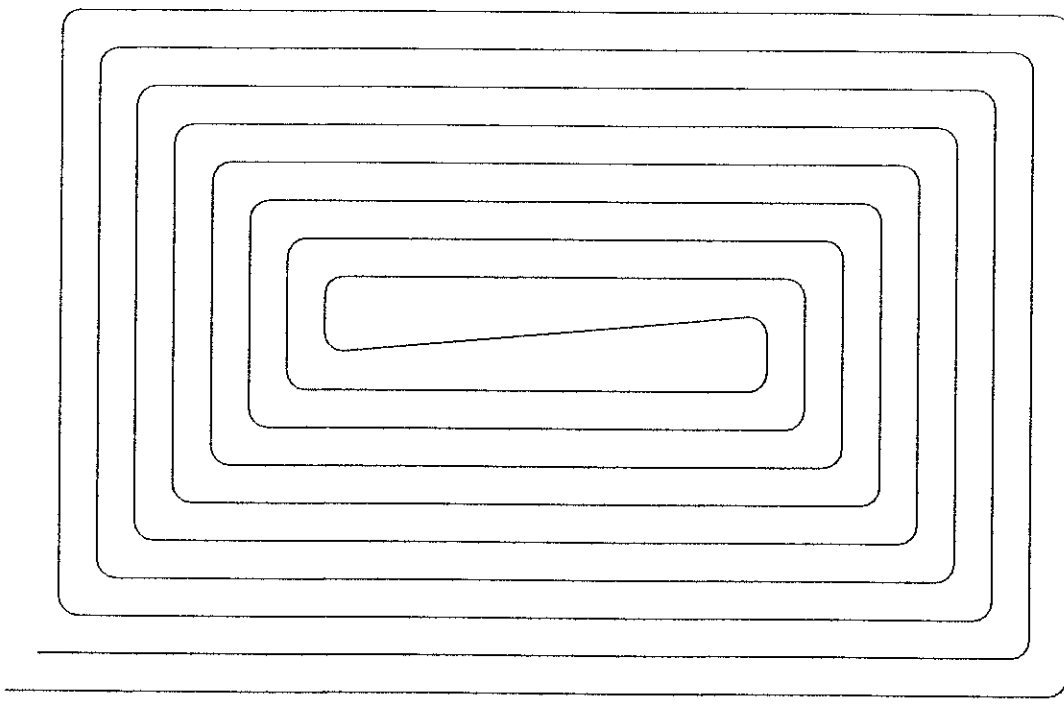

LAGNIR Í BOTNPLÖTU

**VERKFRÆÐISTOFA**  
NNE VERKFRÆÐISTOFA ehf  
Háðamár 6 - 201 Kópavogur Ísland  
s. 669-3077 / 695-3577  
Kl. 460421-0470. nne@nne.is www.nne.is

**ÁLFHELLA 15**  
221 HAFNARFJORDUR  
SKÝRINGAR - LAGNIR  
SERUÞPPDRÁTTUR - HITÁ- OG NEYSLUVATNSLAGNIR

Hönnun:	NG	Verknúmer:	21021
Teiknað:	NG	Mælikvarði:	1:50
Yfirfarið:	ALM	Dagsetning:	22.06.2022
Samþykkt:		Teikn.nr.:	P0-03
Hákon Óni Ómarsson Kl. 300577-3189	<i>Kli</i>	Útgáfa:	2
Áritun hönnunarsjóns: Ómar Pétursson Kl.050571-5169	<i>Ómar Pétursson</i>		

Útgáfa / Dagsetning skýringsdráttar: 11/23.06.2021

