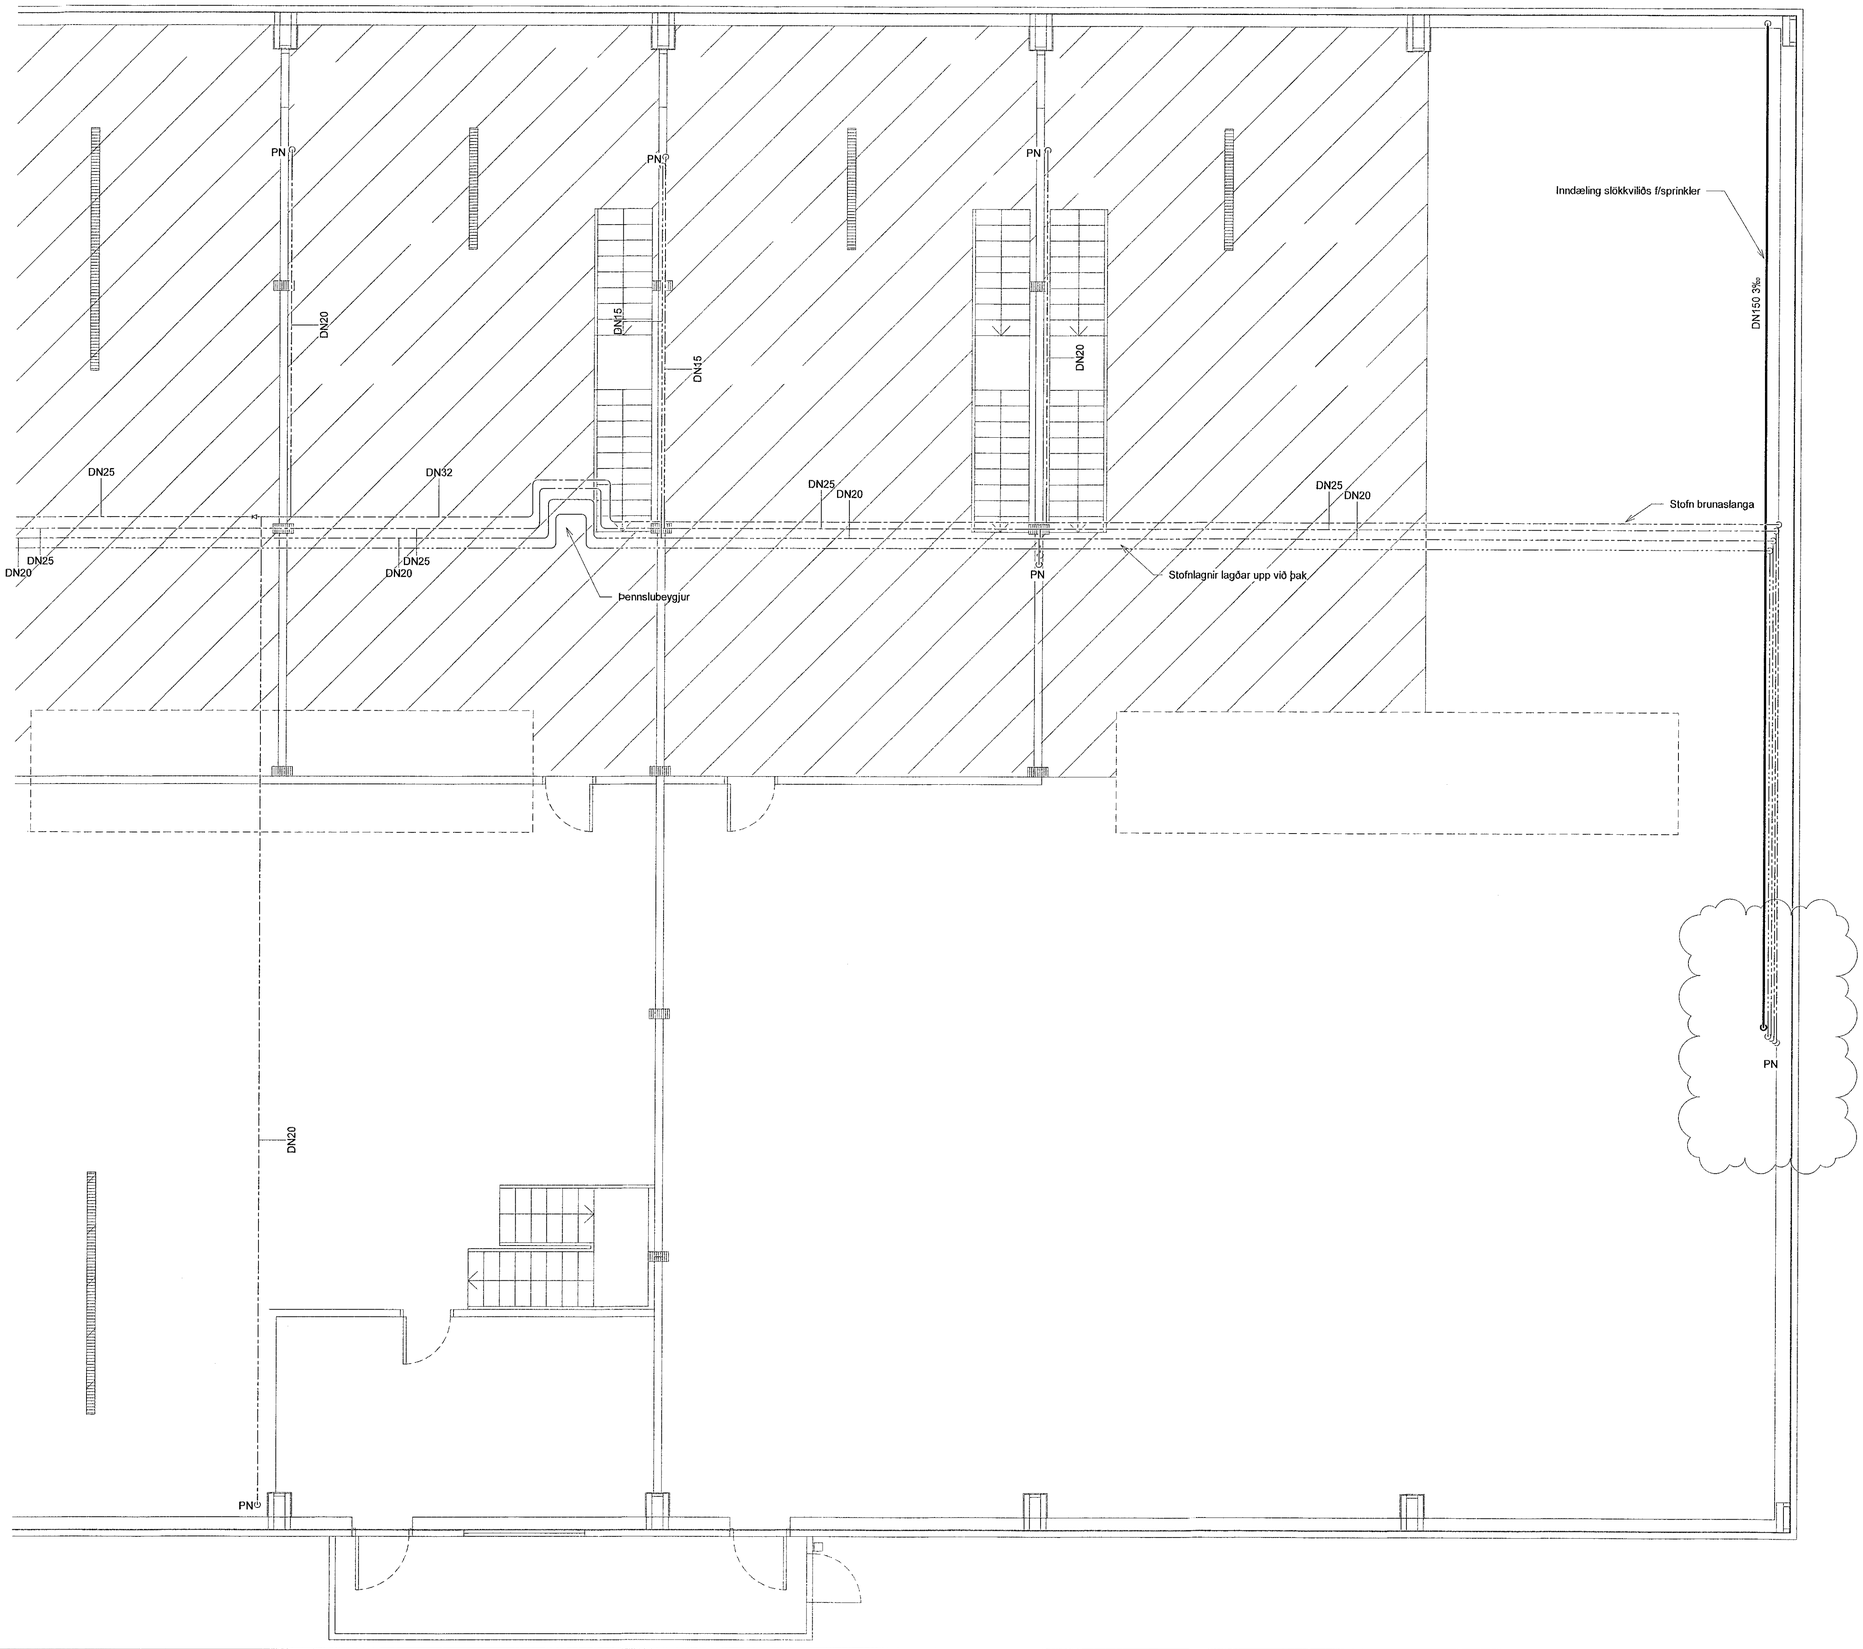

Samþykkt þann
11. JÚLÍ 2022
Byggingarfulltrúinn í Hafnarfirði

Útg.	Dags.	Lýsing	Nafn
1	10.05.2022	FRUMÚTGÁFA	HÓÖ
2	22.06.2022	INNTAKSRÖVMI LAGNA FLUTT	HÓÖ

SKÝRINGAR - NEYSLUVATN:

KALT NEYSLUVATN

HEITT NEYSLUVATN

HEITT NEYSLUVATN, HRINGRÁS

SJÁ ALMENNAR SKÝRINGAR Á TEIKN. P0-01 OG P0-03

ALLAR HULDAR NEYSLUVATNSLAGNIR ERU m/EINANGRUN

TENGINGAR AÐ TÖPPUNARSTÖÐUM ER DN12, NEMA ANNAÐ SÉ TEKIÐ FRAM Á TEIKNINGU.

ALLAR STOFNLAGNIR ERU m/EINANGRUN.

ALLAR INNSTEYPTAR RÖR-Í-RÖR NEYSLUVATNSLAGNIR ERU DN15 PEX MEÐ SÚREFNISKÁPU, NEMA ANNAÐ SÉ TEKIÐ FRAM Á TEIKNINGU.

ALLAR HRINGRÁSARLAGNIR ERU DN12.

NOTA SKAL VOTTAÐAR LAGNIR.

Lykilmynd

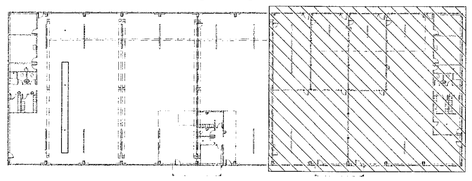

VERKFRÆÐISTOFA

NNE VERKFRÆÐISTOFA ehf
Hlíðarsmári 6 - 201 Kópavogur Ísland
s. 899-3077 / 899-3577
Kt. 460421-0470, nne@nne.is www.nne.is

ÁLFHELLA 15

221 HAFNARFJÖRÐUR

SÉRUPPDRÁTTUR - PÍPULAGNIR
NEYSLUVATN - GRUNNMYND 2.HÆÐ

Hönnun:	NG	**Verknúmer:**	21021
Teiknað:	NG	**Mælikvarði:**	1:50
Yfirfarið:	ALM	**Dagsetning:**	22.06.2022
Samþykkt: Hákon Örn Ómarsson Kt. 300577-3189		**Teikn.nr:**	P2-23
Áritun hönnunarstjóra: Ómar Pétursson Kt.050571-5569		**Útgáfa:**	2

1:50 0 0,5 1 1,5 2 2,5 m

Útgáfa / Dagsetning aðaluppdráttar: 1 / 23.06.2021

Copyright © NNE Verkfræðistofa ehf - Hönnuður áskilur sér allan rétt á eintökum - Fjölfeldun er háð skriflegri samþykki

A1

Plot: 02/11/22

Save: 23/06/2022 16:02:46

Skrá: M:\AVR\21\21021 - Álfhella 15\02 DESIGN\02 P - PÍPULAGNIR\Neysluvatn\Álfhella 15 - neysluvatn.rvt