

Samþykkt bann
 11. Júlí 2022
 Byggingarstjórnir
 Hlífur Þórunn

Útg.	Dags.	Lýsing	Nafn
1	18.06.2022	FRUMÚTGÁFA	HÖO
2	22.06.2022	INNVIKSRÝM LAGNA FLUTT	HÖO

----- HITI FRAMRÁS
 - - - - - HITI BAKRÁS

SJÁ ALMENNAR SKÝRINGAR Á TEIKN. P0-01 OG P0-03.



STOFNLAGNIR ERU m/EINANGRUN.

LAGNIR AÐ DEILIKISTUM ERU DN20 NEMA ANNAD SÉ TEKIÐ FRAM Á TEIKNINGUM

FRAM- OG BAKRÁSARLAGNIR GÓLFHITA ERU EINANGRÁÐAR OG LIGGJA Í ÍDRÁTTARLÖGNUM AÐ DEILIKISTUM

*1 - LÍMTRÉSSÚLUR INNVEGGA. HLÍÐRA GÓLFHITASLAUFUM FRÁ VEGNA INNBORADRA FESTINGA. HAFNA SÖKKULTEIKNINGAR TIL HLÍÐSJÓNAR VIÐ LAGNINGU GÓLFHITA.

DN25
 Feðing hitaelement
 lofttrásisamstæðu
 Lagnir lagðar upp við þak.

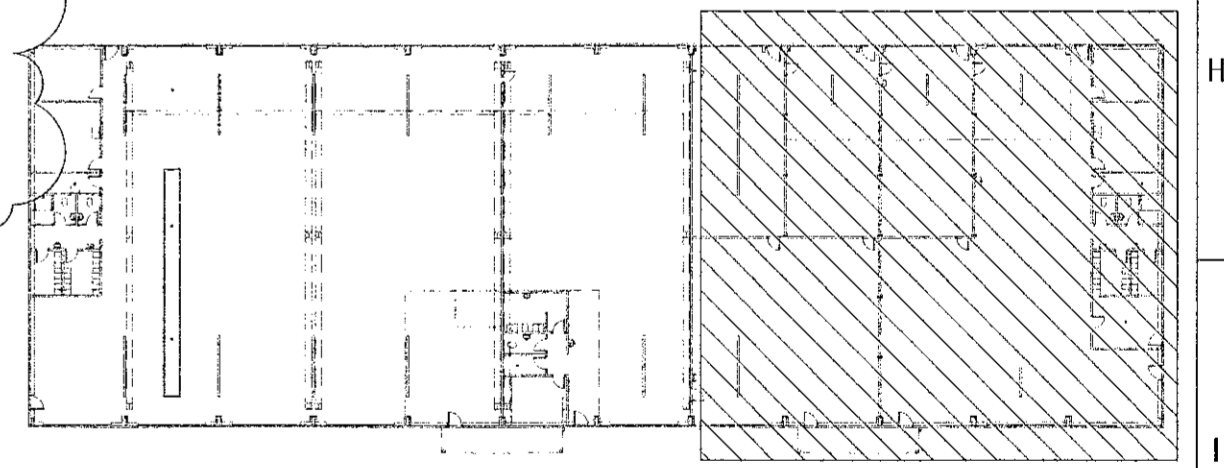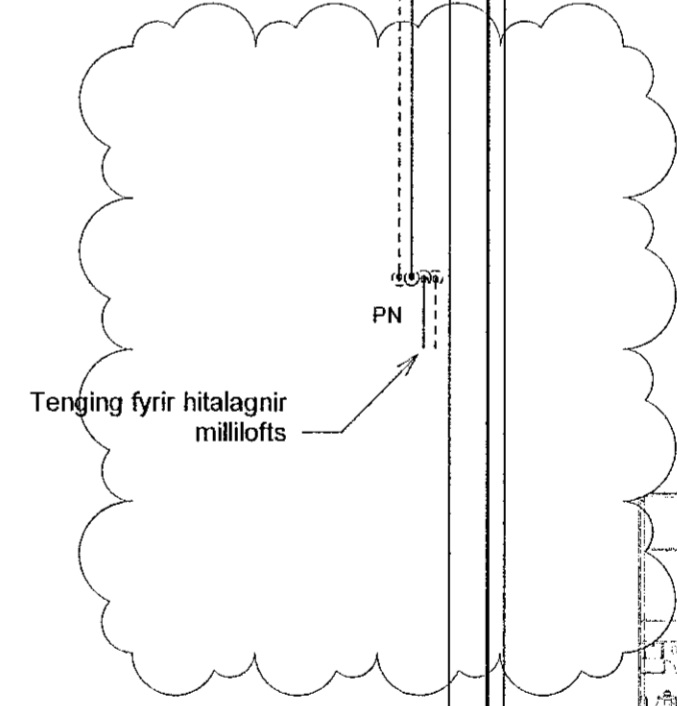

VERKFRÆÐISTOFA

NNE VERKFRÆÐISTOFA ehf
 Háðamí 6 - 201 Kópavogur Ísland
 s. 899 3077 / 899 3577
 KL 460421-0470. nne@nne.is www.nne.is

ALFHELLA 15
 221 HAFNARFJÖRDUR
 SÉRUPPDRATTUR - PÍPULAGNIR
 HITALAGNIR - GRUNNLAGNIR 2.HÆÐ

Hönnun:	NG	Verknúmer:	21021
Teiknað:	NG	Mælikvarði:	1:50
Yfirfarið:	ALM	Dagsetning:	22.06.2022

Samþykkt:
 Hákon Örn Ómarsson
 Kl. 300577-3189

Áritun hönnunarstjóra:
 Ómar Petursson
 Kl.050571-5366
 Útgáfa / Dagsetning aðalupplýsinga: 11/23.06.2021

Teikn.nr:
P3-23

Útgáfa:
2



Skv: 22.06.2022 17:03:52

Skv: MWVR2121021 - Athella 1502 DESIGN02 P - PÍPULAGNIR Hitalagnir Athella 15 - Hitalagnir.rvt

Copyright © NNE Verkefni ehf. - Hönnun, skýringar og allar réttindi á teikningum - Píplagnir er það skilgreint samþykkt