

Dag.	Dagf.	Lýsing	Nafn
1	28.03.2022	FRUMTÚGAFA	HCO
2	22.06.2022	ÁRINTAKSRÖM LAGNA FLÚTT, BÆTT VÍÐ NIÐURFÖLLUM Á LÖÐ OG TENGISTÚTA FYRIR ÞAKRENNUR, DREINLOGN SVEIKU AD AUSTAN.	HCO

- SKÝRINGAR - FRÆRENSLI:
- SKÓLPLÖGN
  - - - - - JARÐVATNSLÖGN
  - - - - - REGNVATNSLÖGN
  - - - - - AFFALLSLÖGN
  - - - - - IÐRÁTTARRÖR


SJÁ ALMENNAR SKÝRINGAR Á TEIKN. P0-01 OG P0-02.

SKÓLPLAGNIR ERU Ø110 PVC MED RENNSLISHALLA 20% NEMA ANNAD SÉ TEKID FRAM Á TEIKNINGU.

JARÐVATNSLAGNIR ERU Ø110 PVC MED RENNSLISHALLA 10% NEMA ANNAD SÉ TEKID FRAM Á TEIKNINGU.

REGNVATNSLAGNIR ERU Ø110 PVC MED RENNSLISHALLA 10% NEMA ANNAD SÉ TEKID FRAM Á TEIKNINGU.

FRÆRENSLISLAGNIR UNDIR ÁLAGI ÖKUTEKJA SKULU HAFA HRINGSTÍFNI SN8.

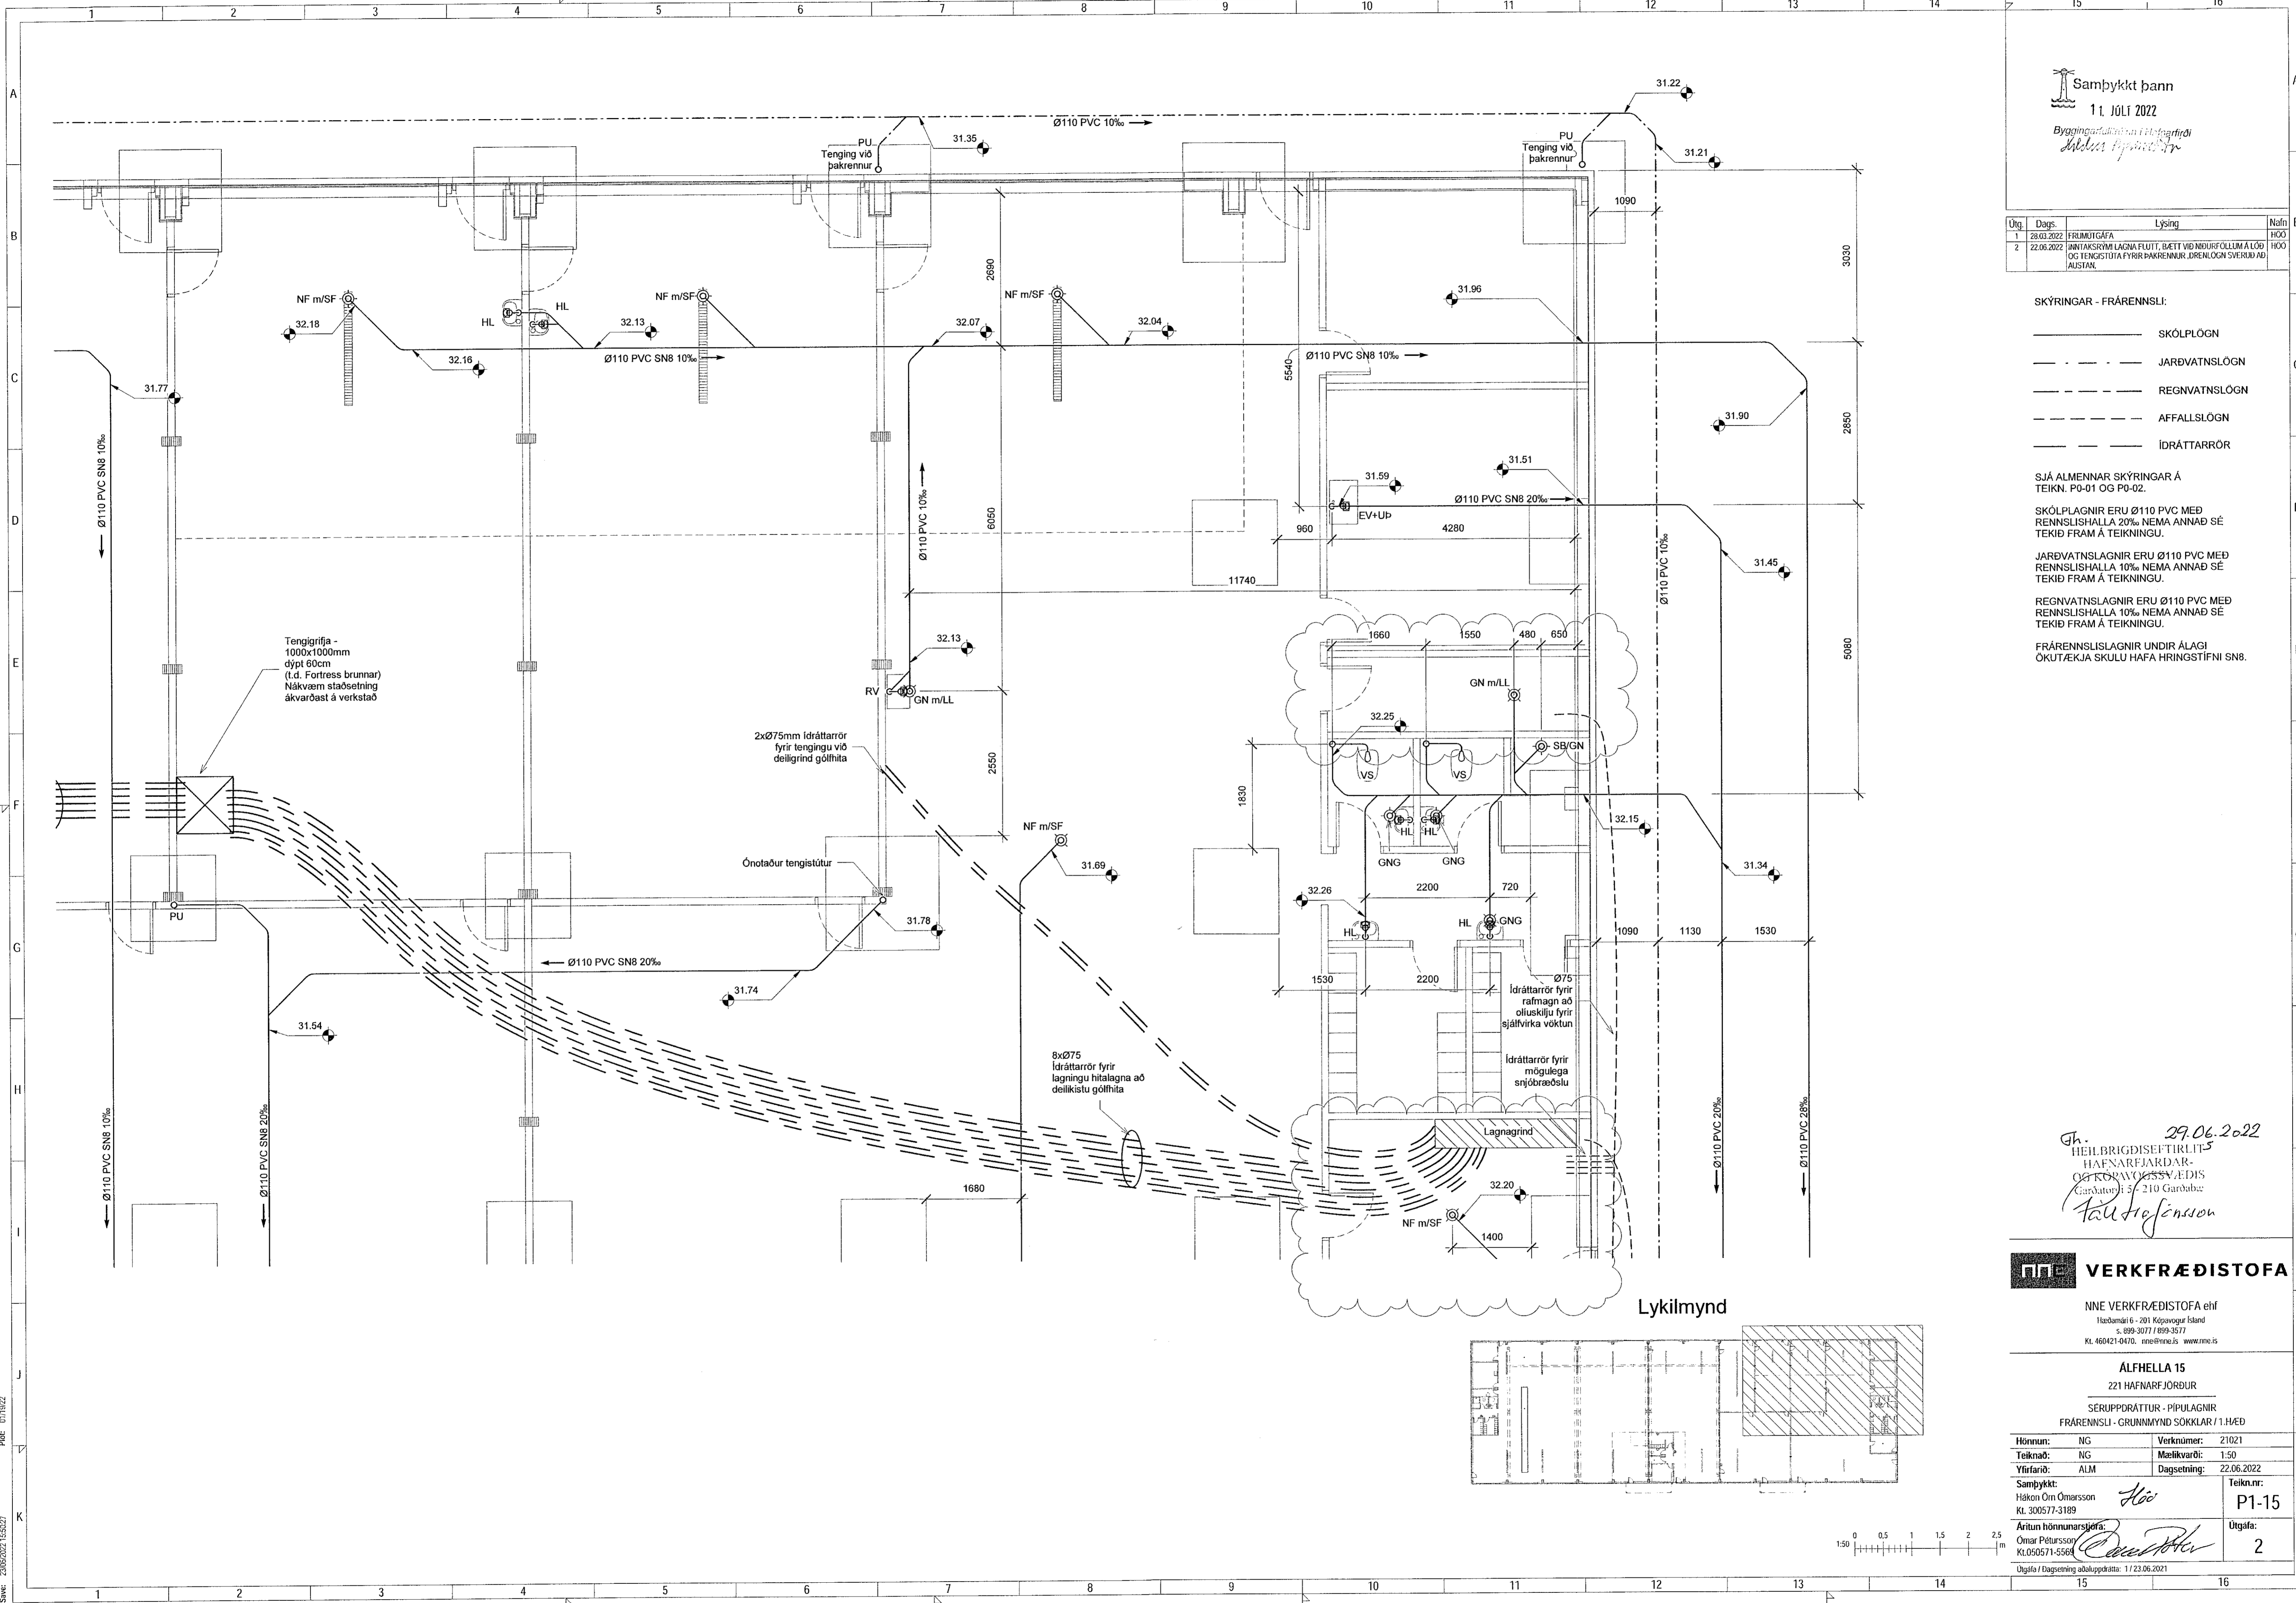

Tengigrífa - 1000x1000mm djúpt 60cm (l.d. Fortress brunnar) Nákvæm staðsetning ákvarðast á verkstað

2xØ75mm Idráttarrör fyrir tengingu við deiligrið gölfhita


Ónotaður tengistútur

8xØ75 Idráttarrör fyrir lagningu hitalagna að deiligistu gölfhita

Ø75 Idráttarrör fyrir rafmagn að olíuskilju fyrir sjálfvrika vaktun

Idráttarrör fyrir mögulega snjóbræðslu

Lykilmynd

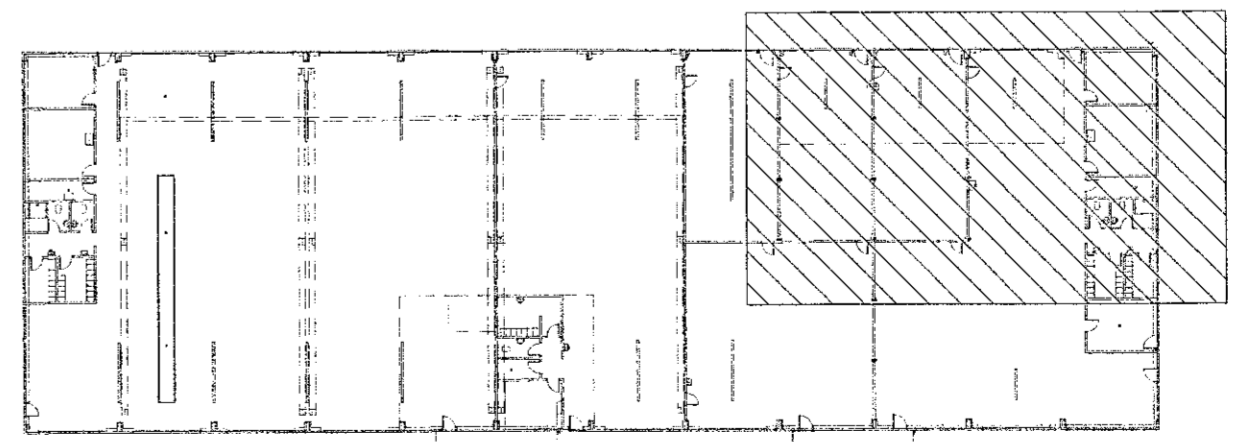

Dh. 29.06.2022  
HEILBRIGÐISEFTIRLIT  
HAFNARFJARDAR-  
Hauk Stefánsson

**VERKFRÆÐISTOFA**

NNE VERKFRÆÐISTOFA ehf  
Hæðamaí 6 - 201 Kópavogur Ísland  
Sími: 399 3077 / 699 3577  
Kt. 460421-0470. nne@nne.is www.nne.is

ALFHELLA 15  
221 HAFNARFJÖRÐUR  
SERIUPPRÁTTUR - PÍPULAGNIR  
FRÆRENSLI - GRUNNMÝND SÖKKLAR / 1.HÆÐ

Hönnun:	NG	Verknumur:	21021
Teiknað:	NG	Mælikvarði:	1:50
Yfirarið:	ALM	Dagsetning:	22.06.2022
Útgáfa / Dagsetning aðalþröppaða:	1/23.06.2021		

