

| Dag. | Dags.      | Lýsing  | Nafn |
|------|------------|---|------|
| 1    | 20.03.2022 | FRUMTÚGAFA  | HÓO  |
| 2    | 22.06.2022 | INNVIKSRÍMI LAGNA FLÚTT, BÆTT VÐ MEIRFÖLLUM Í LÖD OG TENGISTÚTA FYRIR ÞAKRENNUR, DRENLOGN SVERIB AD AUSTAN. | HÓO  |

- SKÝRINGAR - FRÆRENSLI:
- SKÓLPLÖGN
  - - - - - JARÐVATNSLÖGN
  - - - - - REGNVATNSLÖGN
  - - - - - AFFALLSLÖGN
  - - - - - IÐRÁTTARRÖR


SJÁ ALMENNAR SKÝRINGAR Á TEIKN. P0-01 OG P0-02.

SKÓLPLAGNIR ERU Ø110 PVC MEÐ RENNSLIHALLA 20% NEMA ANNAD SE TEKID FRAM Á TEIKNINGU.

JARÐVATNSLAGNIR ERU Ø110 PVC MEÐ RENNSLIHALLA 10% NEMA ANNAD SE TEKID FRAM Á TEIKNINGU.

REGNVATNSLAGNIR ERU Ø110 PVC MEÐ RENNSLIHALLA 10% NEMA ANNAD SE TEKID FRAM Á TEIKNINGU.


FRÆRENSLISLAGNIR UNDIR ÁLAGI OKUTÆKJA SKULU HAFNA HRINGSTÍFNI SN8.

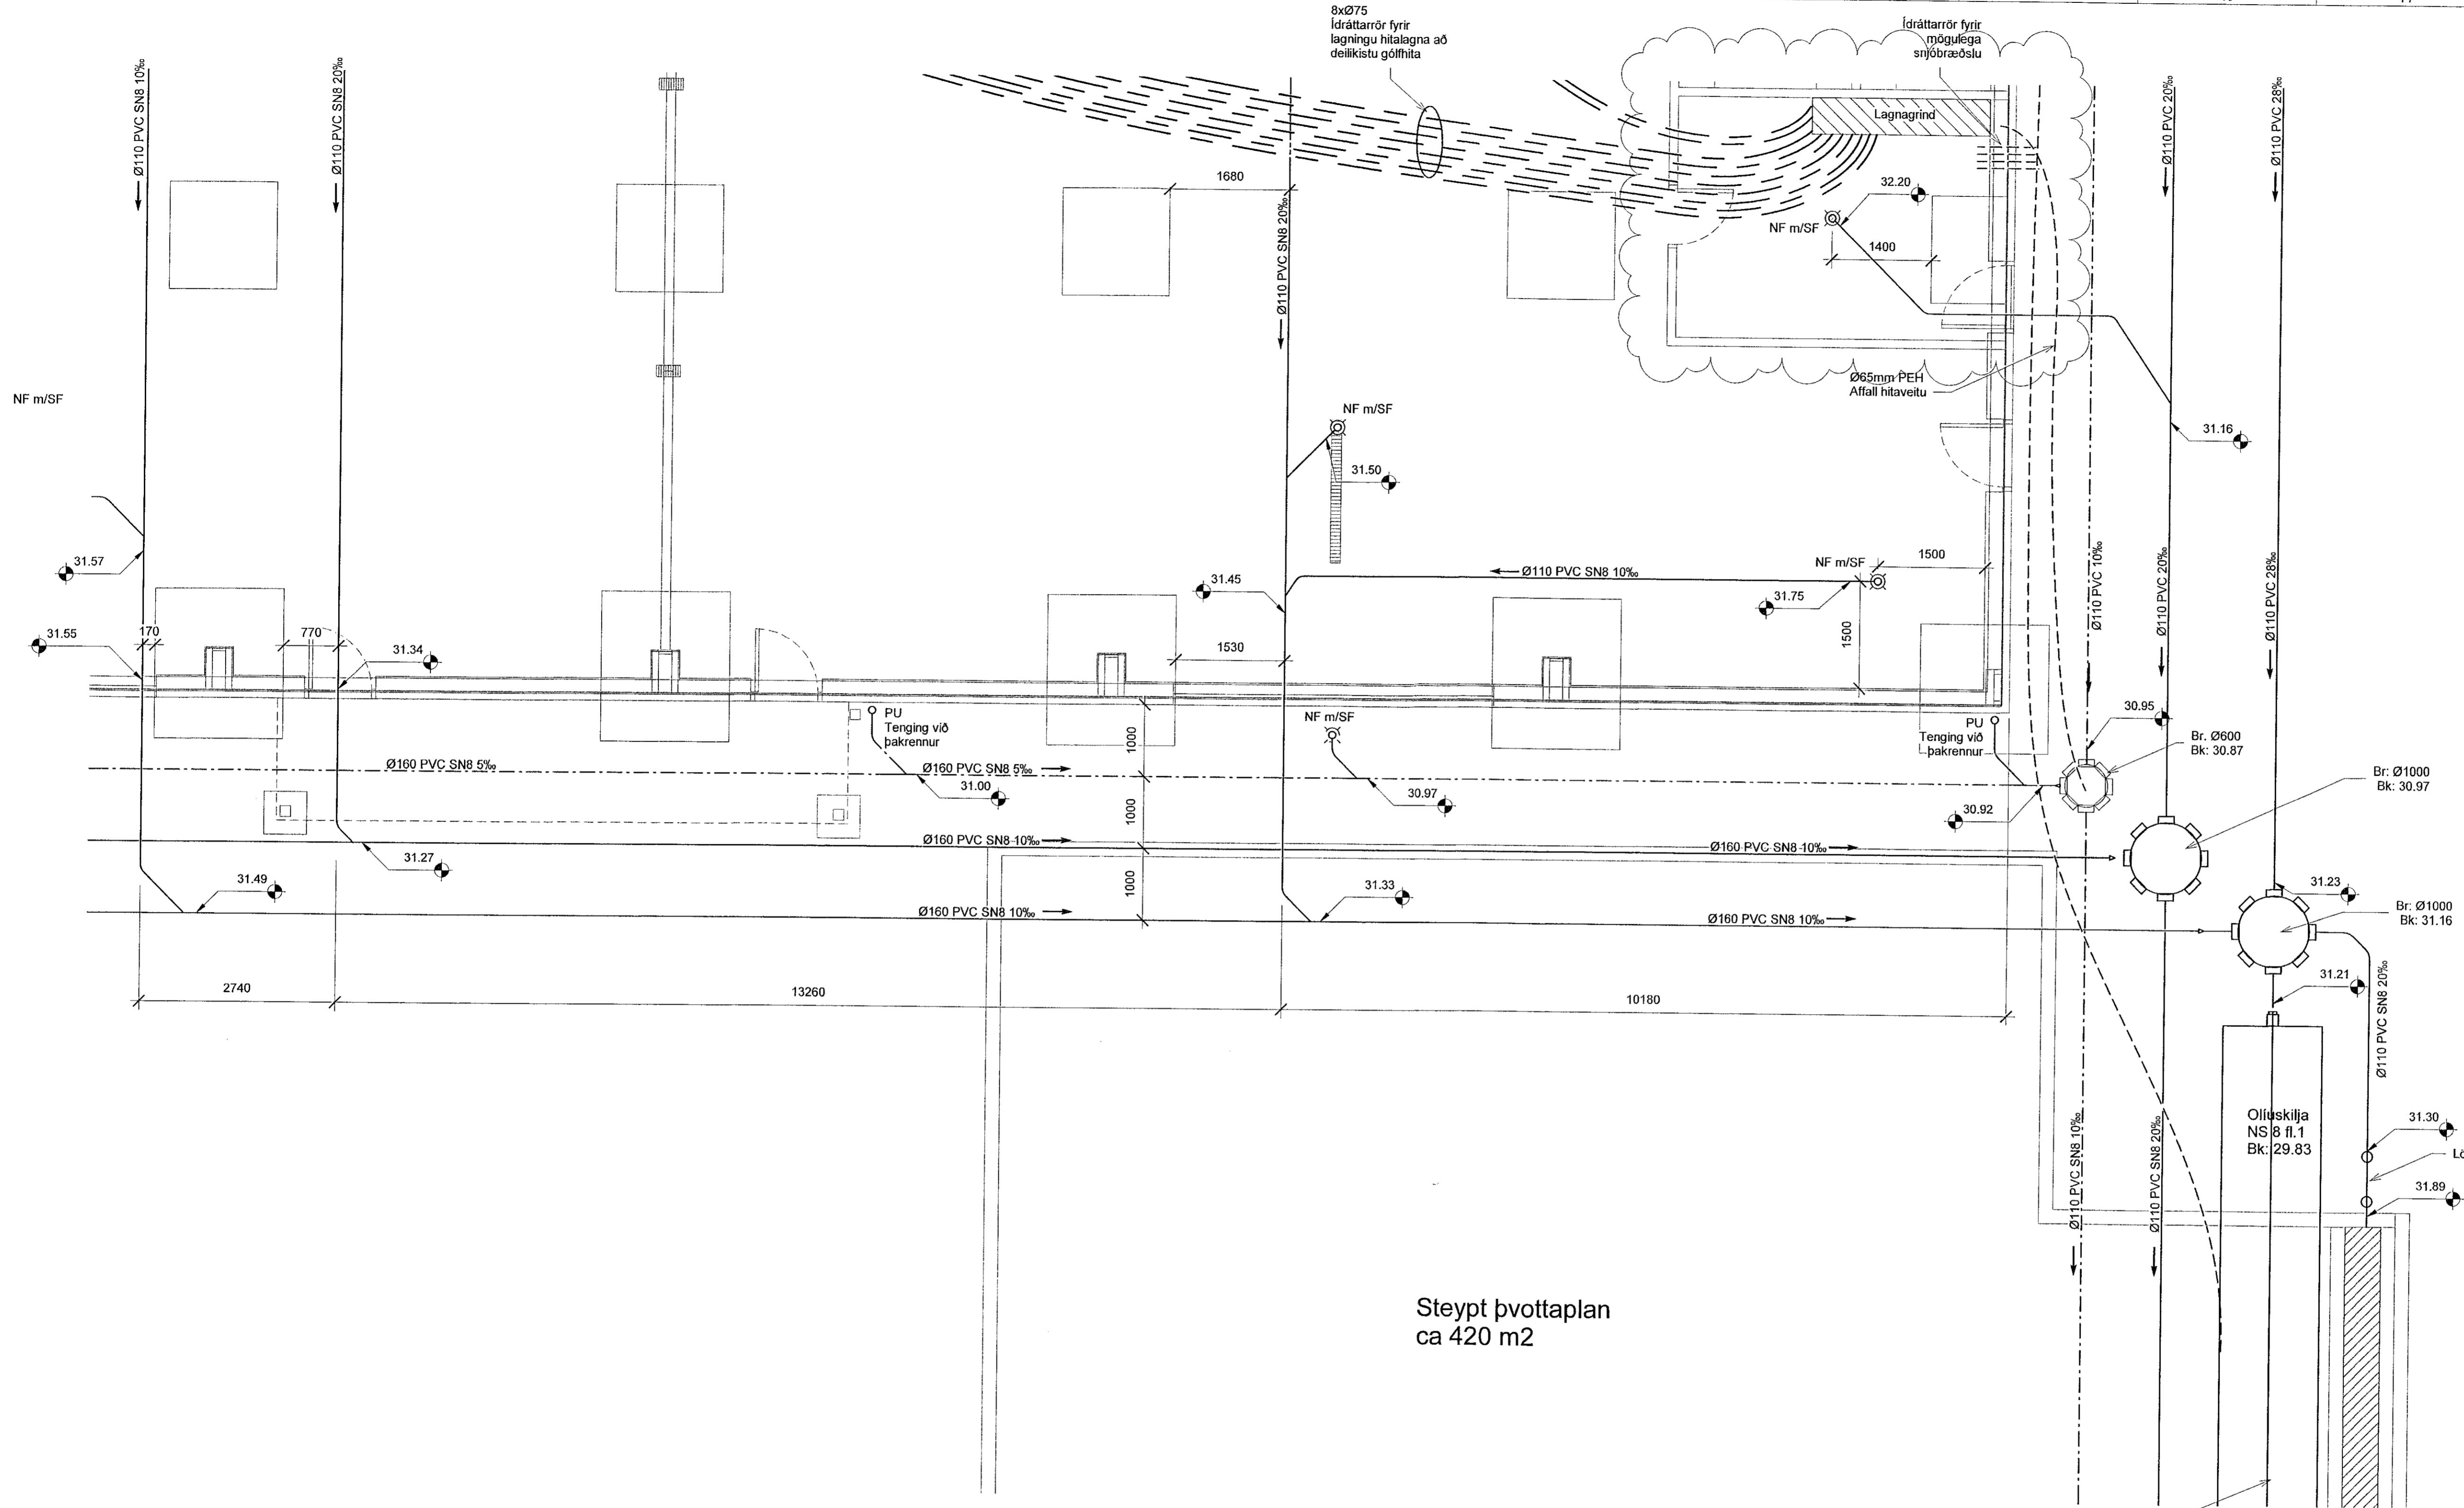

Steypt þvottaplan  
ca 420 m<sup>2</sup>

Efri brún skjaju K:31.35

Lykilmýnd

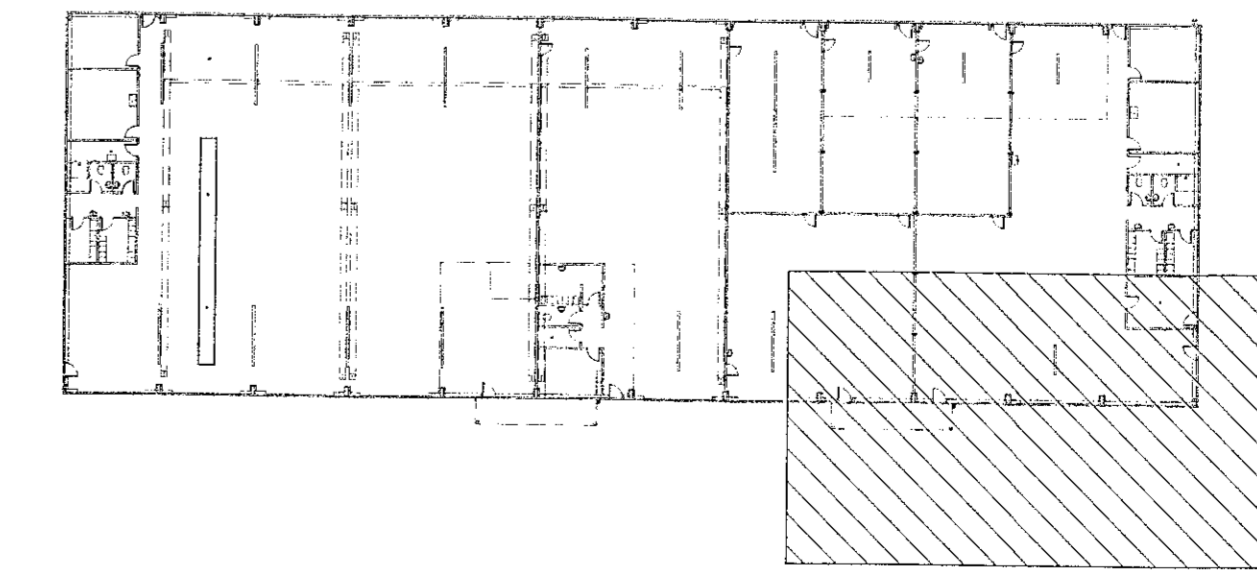


Jh. 29.06.2022  
HEILBRIGÐISEFTIRLIT  
HAFNARFJARDAR-  
OG KÖPAVOGSSVÆDIS  
Garðatorgi 5, 210 Garðabær  
Hall & Jónsson

**VERKFRÆÐISTOFA**

NNE VERKFRÆÐISTOFA ehf  
Hæðarmári 6 - 201 Kópavogur Ísland  
Sí. 899-3077 / 899-3577  
Kl. 460421-0470. [www.nne.is](http://www.nne.is)

ÁLFHELLA 15  
221 HAFNARFJÖRÐUR  
SÉRUPPRÁTTUR - PÍPULAGNIR  
FRÆRENSLI - GRUNNMÝND SÖKKIAR / 1.HÆÐ

|   |                       |              |               |
|---|-----------------------|--------------|---------------|
| Hönnun:   | NG                    | Verkúmer:    | 21021         |
| Teiknað:  | NG                    | Mælikvarði:  | 1:50          |
| Yfirarið:   | ALM                   | Dagsetning:  | 22.06.2022    |
| Samþykkt:   |                       | Teikn.nr.:   | P1-16         |
| Hákon Órn Ómarsson<br>Kt. 300577-3189                     | <i>Hó</i>             | Útgáfa:      | 2             |
| Áritun hönnunarskora:<br>Ómar Pétursson<br>Kl.050571-5568 | <i>Ómar Pétursson</i> | Útgáfudagur: | 17.23.06.2021 |

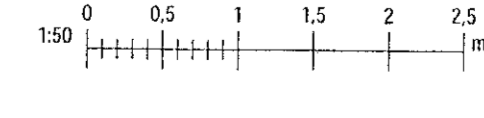

Pln: 0119102  
Skr: 2020/02 16/02/23

