



AFSTÖÐUMYND M. 1:500

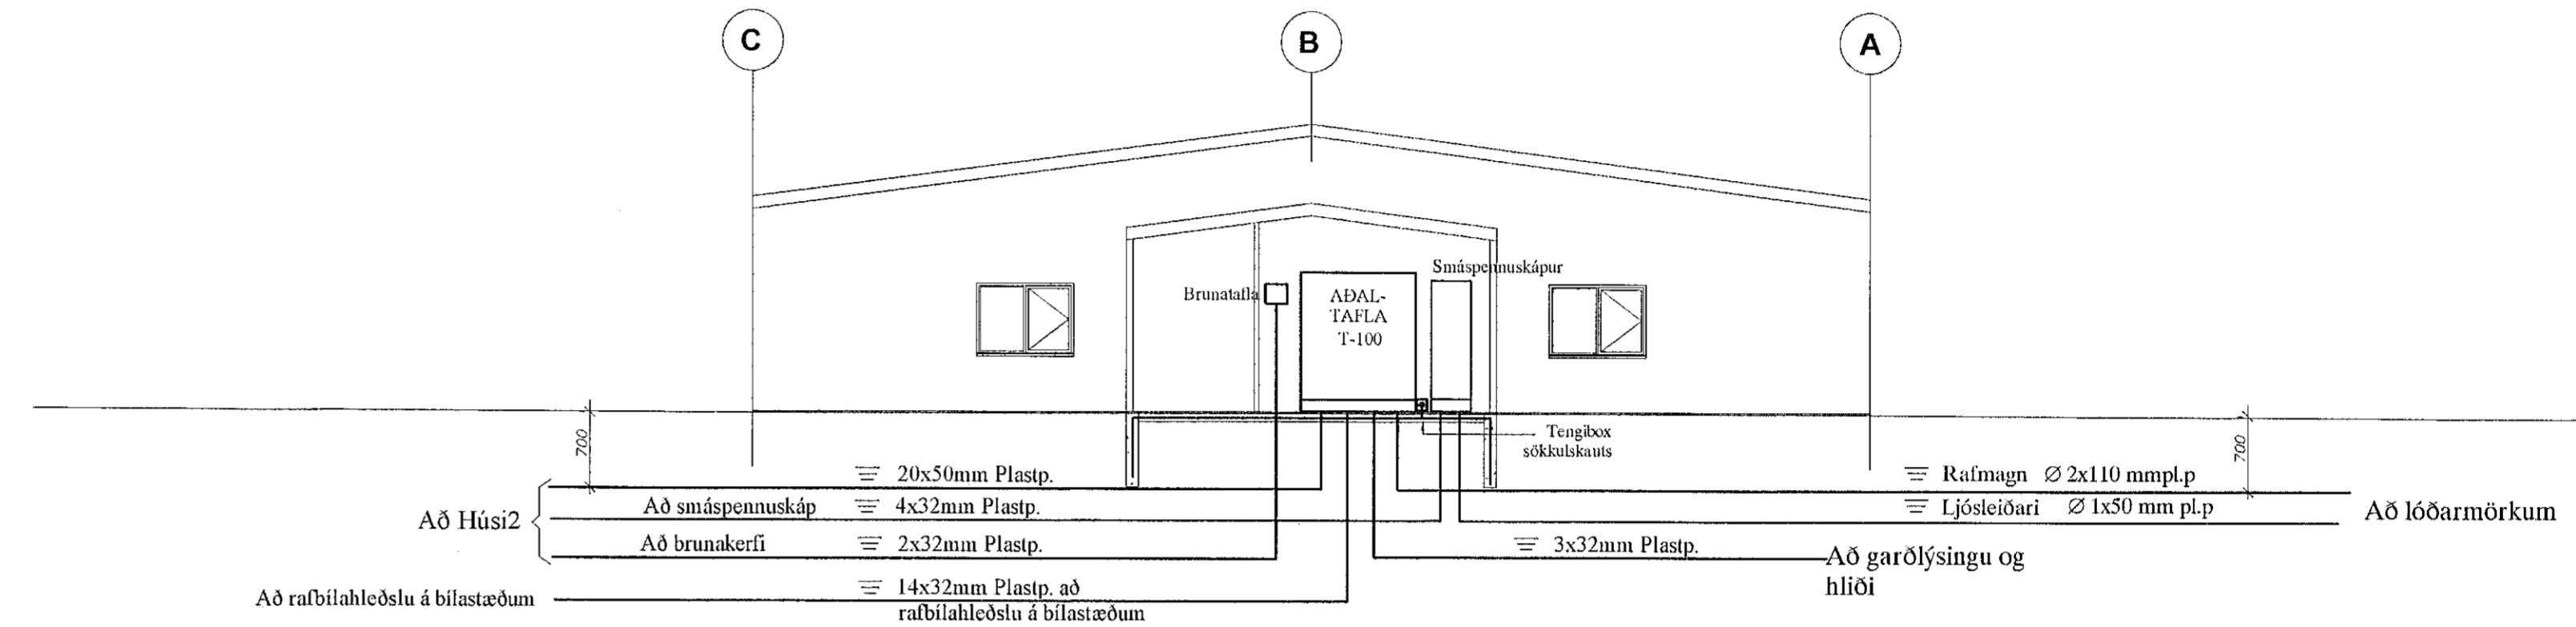

SNIÐ Í INNTAK M. 1:100

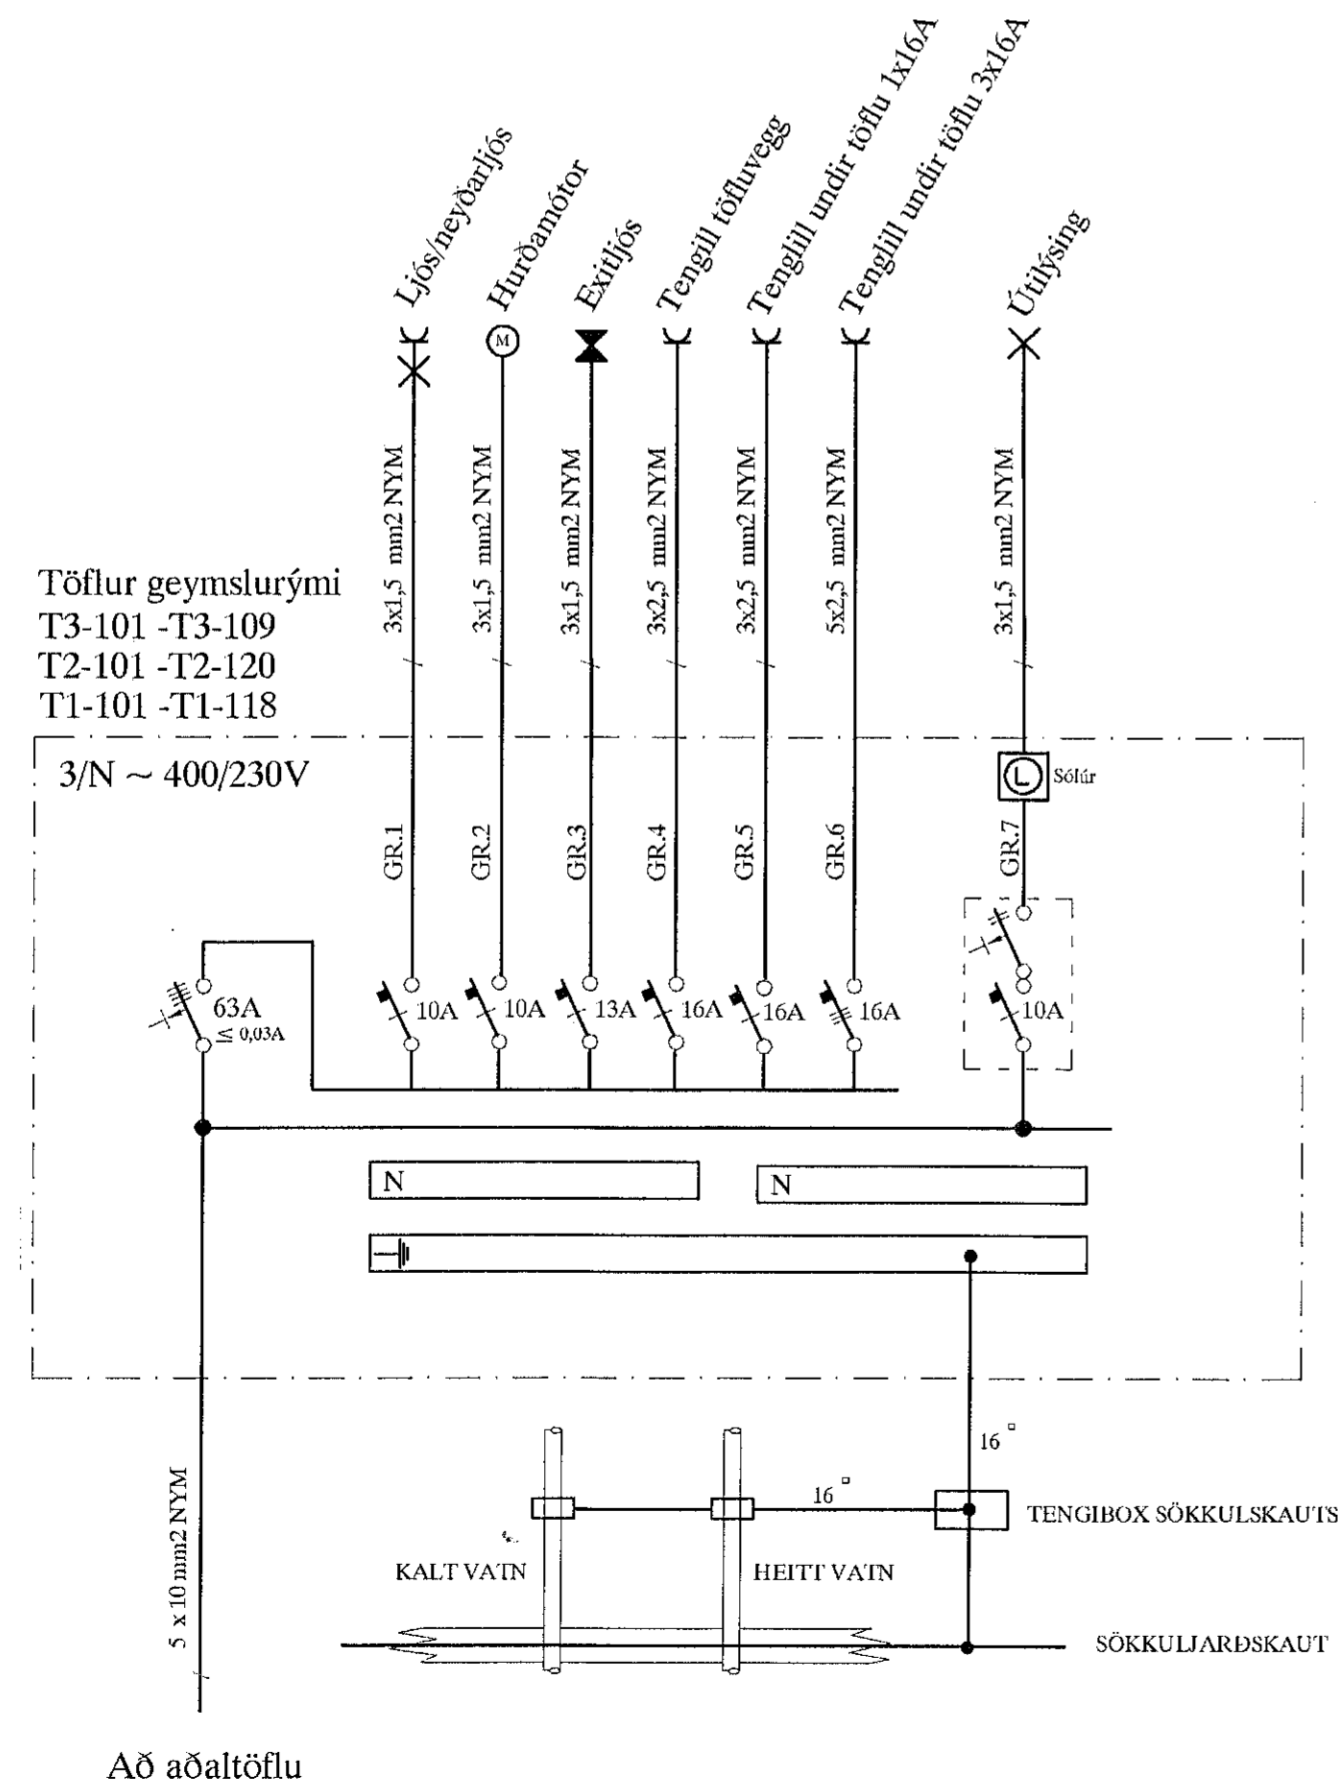

Að aðaltöflu

BRUNABÉTTINGAR

Þar sem lagnir fara í gegnum göt á milli brunahóla skal þetta með sérstökum brunabéttinum á viðurkenndan hátt. Þéttifni sem notað verða skulu notað í samræmi við leiðbeiningar framkvæmda eða seljenda efnaða og vera viðurkennd af Mannvirkjastofnun. Verkið skal umið af vösum fagnönum sem hafa hlöð viðurkenningu frá MVS.

Um eigið eðlirlit eigenda og forráðamanna með brunavörnum í húsinu gildir reglugerð nr. 200/1994. Eftirlit skal vera í samræmi við ákvæði 4. kalla í NFPA-850, 4.3.1 Greinagerð um brunavarnir aðaluppdráttu samkvæmt lið a.

ALMENNAR SKÝRINGAR

Stuðst er við leiðbeiningar Mannvirkjastofnunar 4-5.3-7.2.4. Raf- og fjarskiptalagnir. Hönnunarforsendur eru að lágmarki skv. nýjustu útgáfu af ÍST 150 og TS151. Inntakspípur raf- og fjarskiptalagna eru lagðar að lóðarmörkum.

Héintaug verður 3x200A

Öll mál eru í cm.

Til spennuþjöfnunar skal jérnaðu í grunni vandlega bundin saman þennu að hún myndi leiðandi samband. Þar sem lagnir fara á milli brunahóla skal þetta með þar til gerðarm brunabéttinum.

Þar sem lagnir fara í gegnum gölf, loft og veggi skal einnig ganga fagnmælega frá brunabéttinum rafterna. (sjá ISO834)

SKÝRINGAR

LAGNIR ERU HULDAR 16mm PLASTPÍPUR OG TAUGAR 3x1,5<sup>2</sup> TAUGAR FYRIR 16A TENGLA SÉU 3X2,5<sup>2</sup> HÆÐ Á ROFUM SÉ 105mm. TENGLAR VÍÐ ROFA SÉU Í SÖMU HÆÐ OG ROFAR. HÆÐ Á TENGLUM SÉ 20mm. HÆÐ Á VEGGLÓSUM YFIR VÖSKUM SÉ 200mm. MÁLSTRAUMUR ROFA SÉ 10A, EN TENGLA 16A. L = SIÓNVARP, F = BÆJARSÍMI DS = DYRASÍMI H=130mm [R] REYKSKYNJARI jóniskur [K] REYKSKYNJARI optiskur ○ HREYFISKYNJARI ÞJÓFAVARNARKERFIS H=V/LOFT © = HITANEMAR F. GÓLFHITA H=150mm

Áritun samræmingahönnuðar  
Lárus Ragnarsson kt. 220160-3439

						BORGAEHELLA 13 HAFNARFIRÐI		MÍN. 1:100	
						NÝBYGGING		TEKNSK. 1	
						AFSTAÐA, SNIÐ OG TÖFLUR GEYMSLURÝMI		SÍMSTA TNR.	
B	22-07-22	REYNDARTEIKNING	B.P.T.	T.S.	Fransla	220146-2439	TERA s/f	RAFMAGNSVERKFRÆÐISTOFA	TNR. 1 AF 10
A	21-12-12	HEIMTAUGAR- OG FULLNADARTEIKNING	B.F.T.	T.S.		220146-2439			GEYMSLUR. 21-065
ÚTU.	DAGS.		TEKSK.	HANNAÐ.	SAMÞYKKT	KENNSITALA			