



AFSTÖÐUMYND M. 1:500

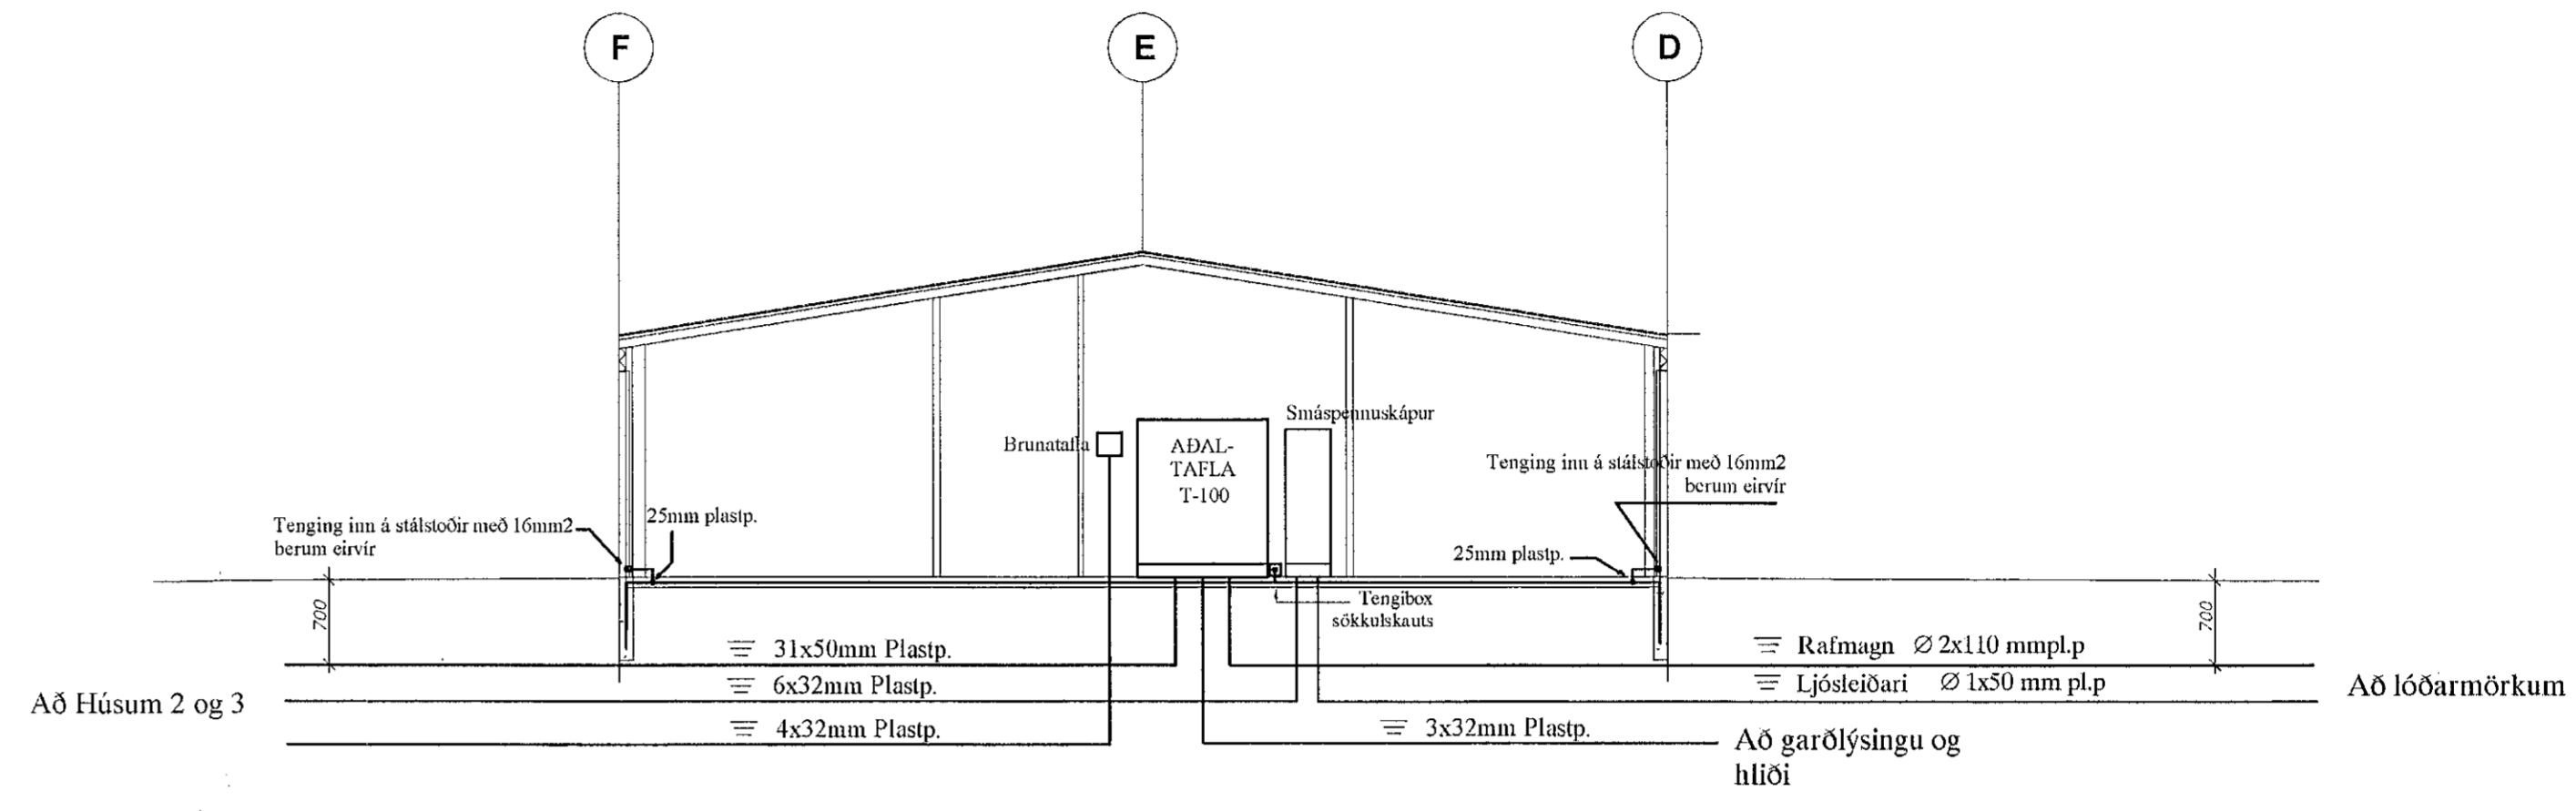

SNÍÐ Í INNTAK M. 1:100

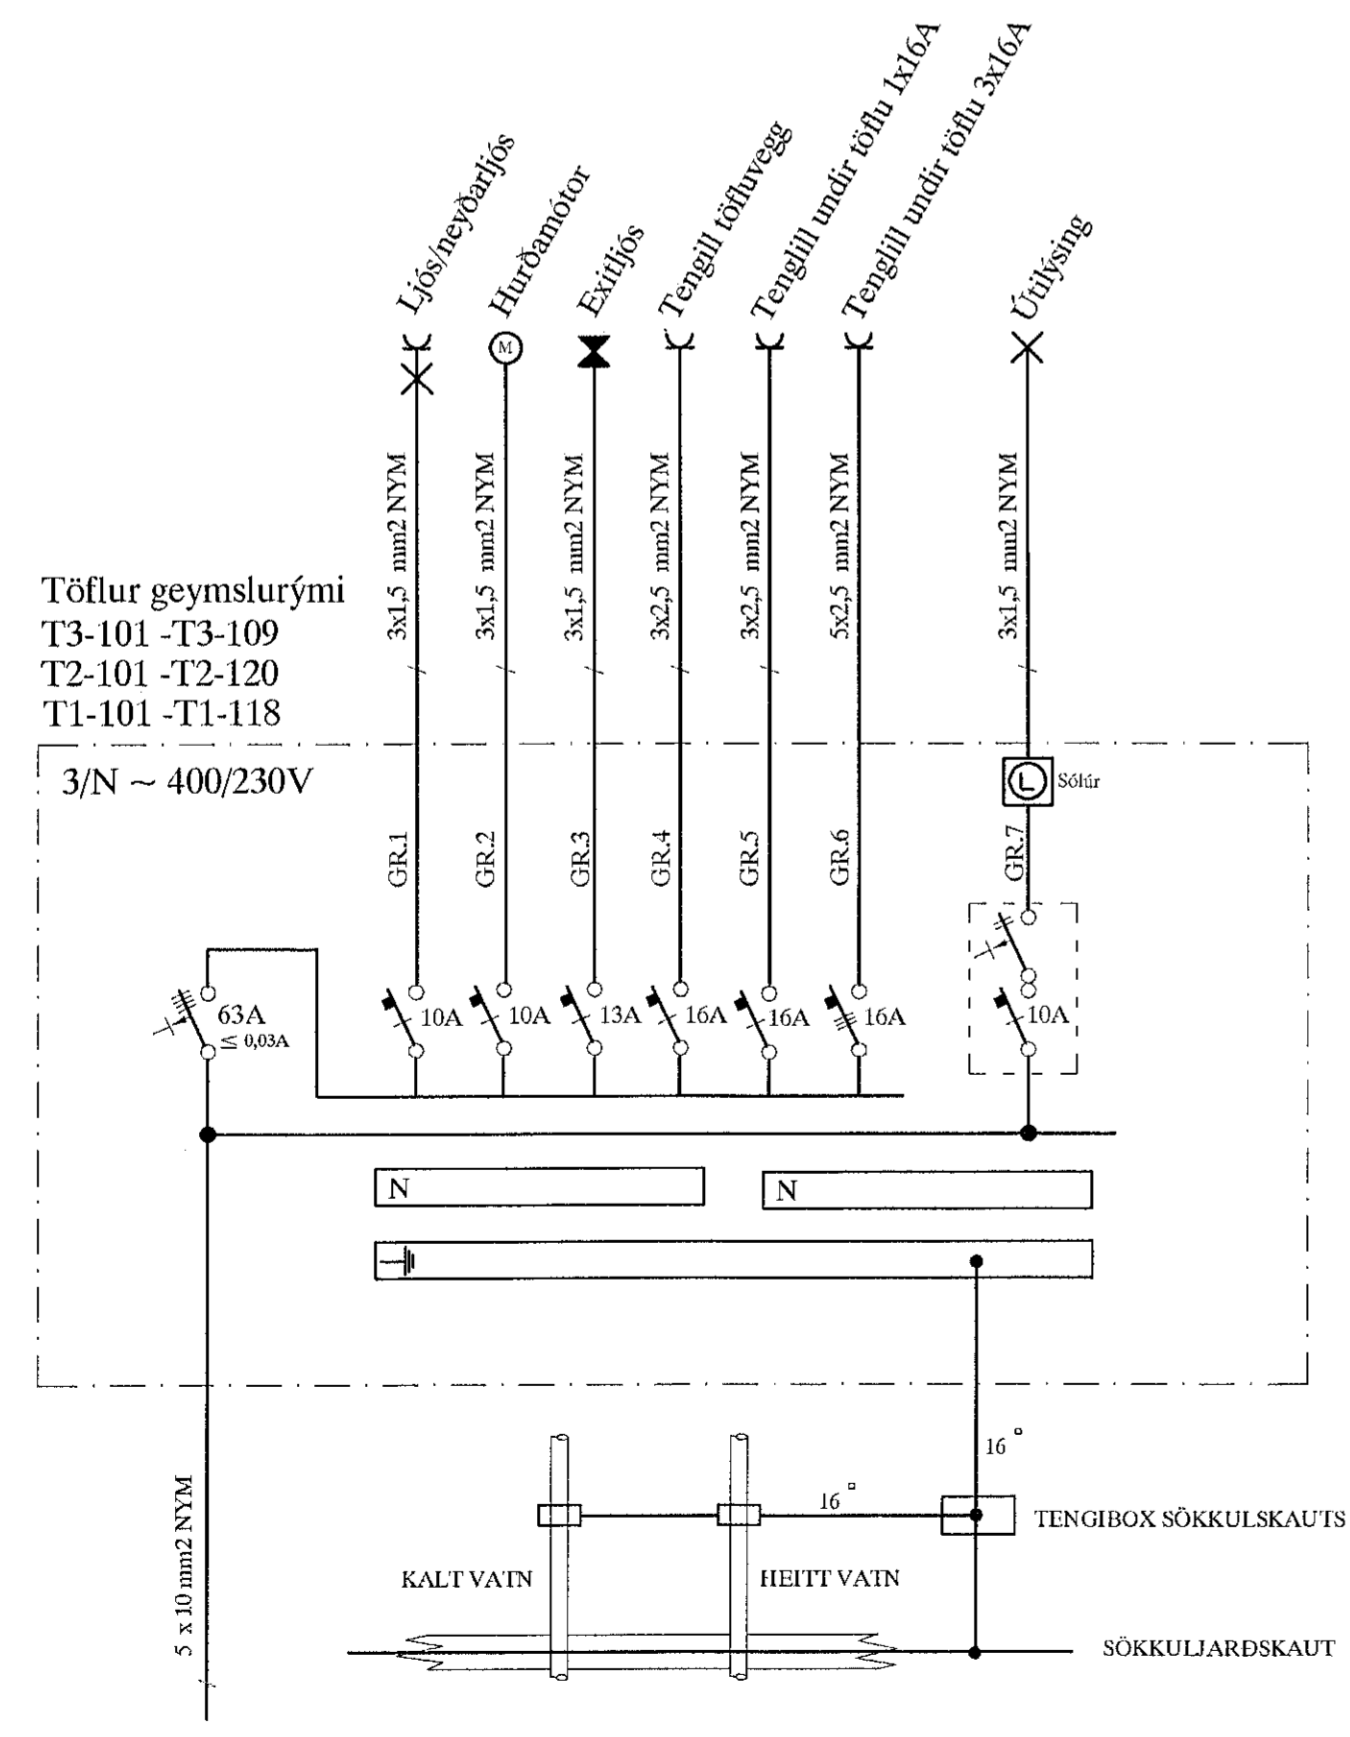

Að aðaltöflu

**BRUNAPÉTTINGAR**  
Þar sem lagur fara í gegnum gólf á milli brunahófa skal þetta með sérstökum brunapéttingum á viðurkomandi hátt. Þéttingar sem notað verður skulu notað í samræmi við leiðbeiningar framleiðenda eða seljenda efnaða og vera viðurkomandi af Mannvirkjastofnun. Verkið skal unnið af vöðum fagnsmanna sem hafa hljóð viðurkenningu frá MVS.  
Um eigið eftirlit eigenda og forráðamanna með brunavörnum í húsinu gildir reglugerð nr. 200/1994. Eftirlit skal vera í samræmi við ákvæði í 4. kafla í NFPA-850-43.1. Greinigerð um brunavarnir aðalþpðráttá samkvæmt lög a.

**ALMENNAR SKÝRINGAR**  
Stuðst er við leiðbeiningar Mannvirkjastofnunar 4.5.3-7.2.4. Raf- og fjarskiptalagur. Hönnunarforsendur eru að lágmarki skv. nýjustu útgáfu af ÍST 150 og TS151. Inntakspírur raf- og fjarskiptalagna eru lagðar að lóðarmörkum. Heintaug verður 315A. Öll mál eru í cm. Til spennujöfnunar skal járnatögn í grunni vandlega bundin saman þannig að hún myndi leiðandi samband. Þar sem lagur fara á milli brunahófa skal þetta með þar til gerðum brunapéttingum. Þar sem lagur fara í gegnum gólf, loft og vegg skal einnig ganga fagnannlega frá brunapéttingum raftagna. (sjá ISO834)

**SKÝRINGAR**  
LAGNIR ERU HULÐAR 16mm PLASTPÍPUR OG TAUGAR 3x1,5. TAUGAR FYRIR 16A TENGLA SÉU 3x2,5. HÆÐ Á ROFUM SÉ 105 sm. TENGLAR VID ROFA SÉU Í SÖMU HÆÐ OG ROFAR. HÆÐ Á TENGLUM SÉ 20sm. HÆÐ Á VEGGLJÓSUM YFIR VÖSKUM SÉ 200sm. MÁLSTRAUMUR ROFA SÉ 10A, EN TENGLA 16A. L = SJÓNVARP, F = BÆJARSÍMI  
DS = DYRASÍMI H=130sm  
[R] REYKSKYNJARI jónískur  
[R] REYKSKYNJARI optískur  
○ HIREYFSKYNJARI ÞÍÓFAVARNARKERFIS H=V/LOFT  
⊗ = HITANEMAR F. GÓLFHITA H=150sm

Áritun samræmingahönnuðar  
Lárus Ragnarsson kt. 220160-3439

						BORGAEHLLA 17-19-21 HAFNARFIRÐI		MNV. 1:100	
						NÝBYGGING		LEIÐSNIK 1	
						AFSTAÐA, SNÍÐ OG TÖFLUR GEYMSLURÝMI		SÉVAFTA TSG.	
A	22-07-06	REYNDARTEIKNING	B.F.T.	T.S.	220146-2439	TERA S/F		RAFMAGNSVERKFRÆÐISTOFA	
A	21-08-30	HEIMTAUGAR- OG FULLNADARTEIKNING	B.F.T.	T.S.	220146-2439	TRAUPTI SVIÐURDÖSSUN		RAFMAGNSVERKFR. SÍMI 02023	
ÚTG.	DAGS.	TEKIN	HANNAÐ	SAMÞYKKT	RENNUALA			INR. 1 AF 14 GEYMSLUN. 21-045	
								DTG. B	