

Skýringar á raftáknum

- ✕ = Lofidós
- ✕ = Veggslás
- ⌘ = Rofi
- ⌘ 2 = Tvöfaldir tengill
- ⌘ = Dimmer
- ⌘ = Samrofi
- ⌘ = Krossrofi
- ⊙ = Drýstirofi
- = Lögn að töflu
- ↗ = Lögn upp
- ↘ = Lögn niður
- ↔ = Lögn upp og niður
- ⊠ = Inngangur
- ⌘ = Router/ethernet (Cat-5)
- ⌘ = DS = Dyrasími
- ⊠ = Handboði
- ⌘ = Reykskynjari
- ⌘ = Reykskynjari með séra og blökkjösi
- ⌘ = Bjalla
- ⊙ = Dyrasími titiatú
- ⌘ = Segullesing
- ⌘ = Þjófaskynjari
- ⊠ = Spennir fyrir 12v halogen

BRUNAPÉTTINGAR

Þar sem lagnir fara í gegnum göt á milli brunahófa skal þétta með sérstökum brunapéttnum á viðurkenndan hátt. Þéttni sem notuð verða skulu notuð í samræmi við leiðbeiningar framleiðenda eða seljenda efnaða og vera viðurkennd af Mannvirkjastofnun. Verkið skal unnið af vönum fagnönnum sem hafa hlotið viðurkenningu frá MVS.

Um eigið eftirlit eigenda og forráðamanna með brunavörnum í húsinu gildir reglugerð nr. 200/1994. Eftirlit skal vera í samræmi við ákvæði í 4. kafla í NFPA-850. 4.3.1 Greinagerð um brunavarnir aðaluppdráttu samkvæmt lög a.

ALMENNAR SKÝRINGAR

Stuðst er við leiðbeiningar Mannvirkjastofnunar 4.5.3-7.2.4. Raf- og fjarskiptalagnir. Hönnunarforsendur eru að lágmarki skv. nýjustu útgáfu af ÍST 150 og TS151. Inntakspírur raf- og fjarskiptalagna eru lagðar að lóðarmörkum. Heimtaug verður 315A. Öll mál eru í cm.


Til spennuöfnunar skal járnalögn í grunni vandlega bundin saman þannig að hún myndi leiðandi samband. Þar sem lagnir fara á milli brunahófa skal þétta með þar til gerðum brunapéttnum. Þar sem lagnir fara í gegnum gölf, loft og vegg skal einnig ganga fagnmanna frá brunapéttnum raflagna. (sjá ISO6834)

SKÝRINGAR

LAGNIR ERU HULDAR 16mm PLASTPÍPUR OG TAUGAR 3x1,5².
TAUGAR FYRIR 16A TENGLA SÉU 3X2,5².
HÆÐ Á ROFUM SÉ 105 sm.
TENGLAR VID ROFA SÉU Í SÖMU HÆÐ OG ROFAR.
HÆÐ Á TENGLUM SÉ 20sm.
HÆÐ Á VEGGLJÓSUM YFIR VÖSKUM SÉ 200sm.
MÁLSTRAUMUR ROFA SÉ 10A, EN TENGLA 16A.
L = SJÓNVARP, F = BÆJARSÍMI

DS = DYRASÍMI H=130sm
⌘ REYKSKYNJARI jóniskur
⌘ REYKSKYNJARI optiskur
⌘ HREYFISKYNJARI ÞJÓFAVARNARKERFIS H=V/LOFT
⊙ = HITANEMAR F. GÓLFHITA H=150sm

Áritun samræmingahönnuðar *Lárus Ragnarsson*
Lárus Ragnarsson kt. 220160-3439

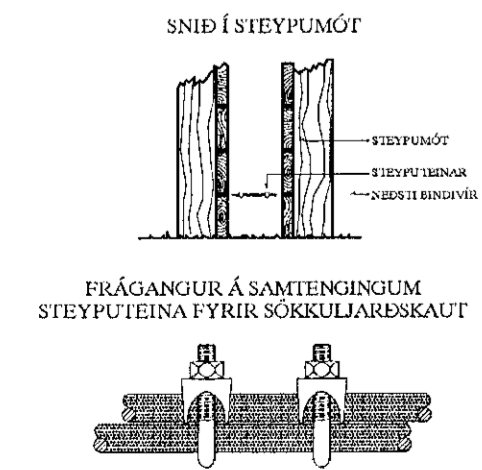

FRÁGANJUR Á SAMTENGINGUM STEYPULEINA FYRIR SÖKKULJARSKAUT

B	22-07-06	REYNDARTEIKNING	B.P.T.	T.S.	<i>Trasch</i>	220146-2439	BORGAEHELLA 17 HAFNARFIRÐI NÝBYGGING - HÚS 1 RAFLÖGN 2 TERA s/f RAFMAGNSVERKFRÆÐISTOFA <small>TRAUSTRÍ EYVINDURSSON RAFMAGNSIENIR SÍMI 696223</small>	SKV. 1:50
A	21-08-20	HEIMTAUGAR- OG FULLNADARTEIKNING	B.P.T.	T.S.		220146-2439		TEIKN.NR. 3
ÚTVA.	DAGS.		TEIKN.	HANNAÐ	SAMÞYKKT	KENNTALA	SÍÐ/SÍÐA TSKL. 3 AF 14 GEYMBLUNN. 21-045 ÚTVA. B	