

Skýringar á raftáknum

- ✕ = Loftdás
- ✕ = Veggdás
- ⌘ = Rofi
- ⌘ 2 = Tvöfaldir tengill
- ⌘ = Dimmer
- ⌘ = Samrofi
- ⌘ = Krossrofi
- ⊙ = Þrjústírt
- = Lögn að tölflu
- ↗ = Lögn upp
- ↘ = Lögn niður
- ↗↘ = Lögn upp og niður
- ⊞ = Hnappborð öryggiskerfis
- ⌘ = Router/ethernet (Cat-5)
- ⌘ = DS = Dyrasími
- ⊞ = Handboði
- ⊞ = Reykskynjari
- ⊞ = Reykskynjari með sírenu og blikkijóð
- ⊞ = Bjalla
- ⊞ = Dyrasími díttstöð
- ⊞ = Segulfásing
- ⊞ = Þjófaskynjari
- ⊞ = Spennir fyrir 12 v halogen

BRUNAPÉTTINGAR

Par sem lagnir fara í gegnum göt á milli brunahóla skal þetta með sérstökum brunapéttingum á viðurkenndan hátt. Þéttingar eru notaðar til að tryggja samræmi við leiðbeiningar framleiðenda eða seljenda efna og vera viðurkennd af Mannvirkjastofnun. Verkið skal unnið af vönum fagnönnum sem hafa hlotið viðurkenningu frá MVS.


Um eigið eftirlit eigenda og forráðamanna með brunavörnum í húsinu gildir reglugerð nr. 200/1994. Eftirlit skal vera í samræmi við ákvæði í 4. kafla í NFPA-850, 4.3.1 Greinagerð um brunavarnar aðaluppdráttu samkvæmt lió a.

ALMENNAR SKÝRINGAR

Stuðst er við leiðbeiningar Mannvirkjastofnunar 4.5.3.-7.2.4. Raf- og fjarskiptalagnir. Hönnunarforsendur eru að lágmarki skv. nýjustu útgáfu af ÍST 150 og TS151 Inntakspípur raf- og fjarskiptalagna eru lagðar að lóðamörkum Heimtaug verður 315A Öll mál eru í cm. Til spennuöfnunar skal járnalögn í grunni vandlega bundin saman þannig að hún myndi leiðandi samband. Par sem lagnir fara á milli brunahóla skal þetta með þar til gerðum brunapéttingum. Par sem lagnir fara í gegnum gölf, loft og veggi skal einnig ganga fagmannlega frá brunapéttingum raflagna. (sjá ISO6834)

SKÝRINGAR

- LAGNIR ERU HULDAR 16mm PLASTPÍPUR OG TAUGAR 3x1,5²
 - TAUGAR FYRIR 16A TENGLA SÉU 3X2,5²
 - HÆÐ Á ROFUM SÉ 105 sm.
 - TENGLAR VID ROFA SÉU Í SÖMU HÆÐ OG ROFAR.
 - HÆÐ Á TENGLUM SÉ 20sm.
 - HÆÐ Á VEGGLJÓSUM YFIR VÖSKUM SÉ 200sm.
 - MÁLSTRAUMUR ROFA SÉ 10A, EN TENGLA 16A.
 - L = SJÓNVARP, F = B.EJARSÍMI
 - DS = DYRASÍMI H=130sm
 - ⊞ REYKSKYNNJARI jóniskur
 - ⊞ REYKSKYNNJARI optiskur
 - ⊞ HREYFISKYNNJARI ÞJÓFAVARNARKERFIS H=V/LOFT
 - ⊞ HITANEMAR F. GÓLFHITA H=150sm
- } NEMA ANNARS SÉ GETIÐ

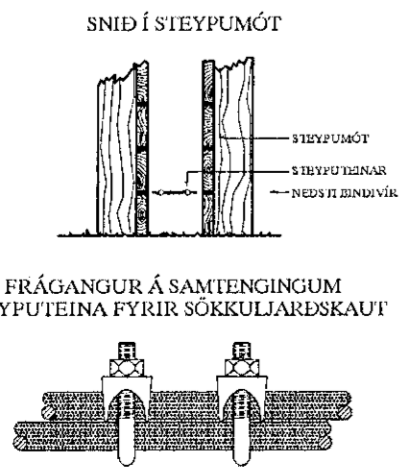

Áritun samræmingahönnuðar *Lárus Ragnarsson*
Lárus Ragnarsson kt. 220160-3439

B	22-07-06	REYNDARTEIKNING	B.P.T.	T.S.	<i>Lárus Ragnarsson</i>	220146-2439	BORGAEHELLA 19 HAFNARFIRÐI NÝBYGGING - HÚS 2 RAFLÖGN 2 TERA s/f	MIV. 1:50 TEIKNAR. 7 Síðasta TSK.
A	21-08-30	HEIMTAUGAR- OG FULLNARTEIKNING	B.P.T.	T.S.		220146-2439		TSK. 7 AF 14 GEYMSLUN. 21-045
ÚTG.	DAGS.		TEIKN.	HANNAÐ	SAMÞYKKT	KENNTALA	TRÁTTI SVIÐSÖMUNAR RAFLAGNAEIGNER. SÍMÍ ÖRUGGJÓÐ	B