



UNDIRSTÖÐUGRUNNMYND - YFIRLITSMYND - 1:200

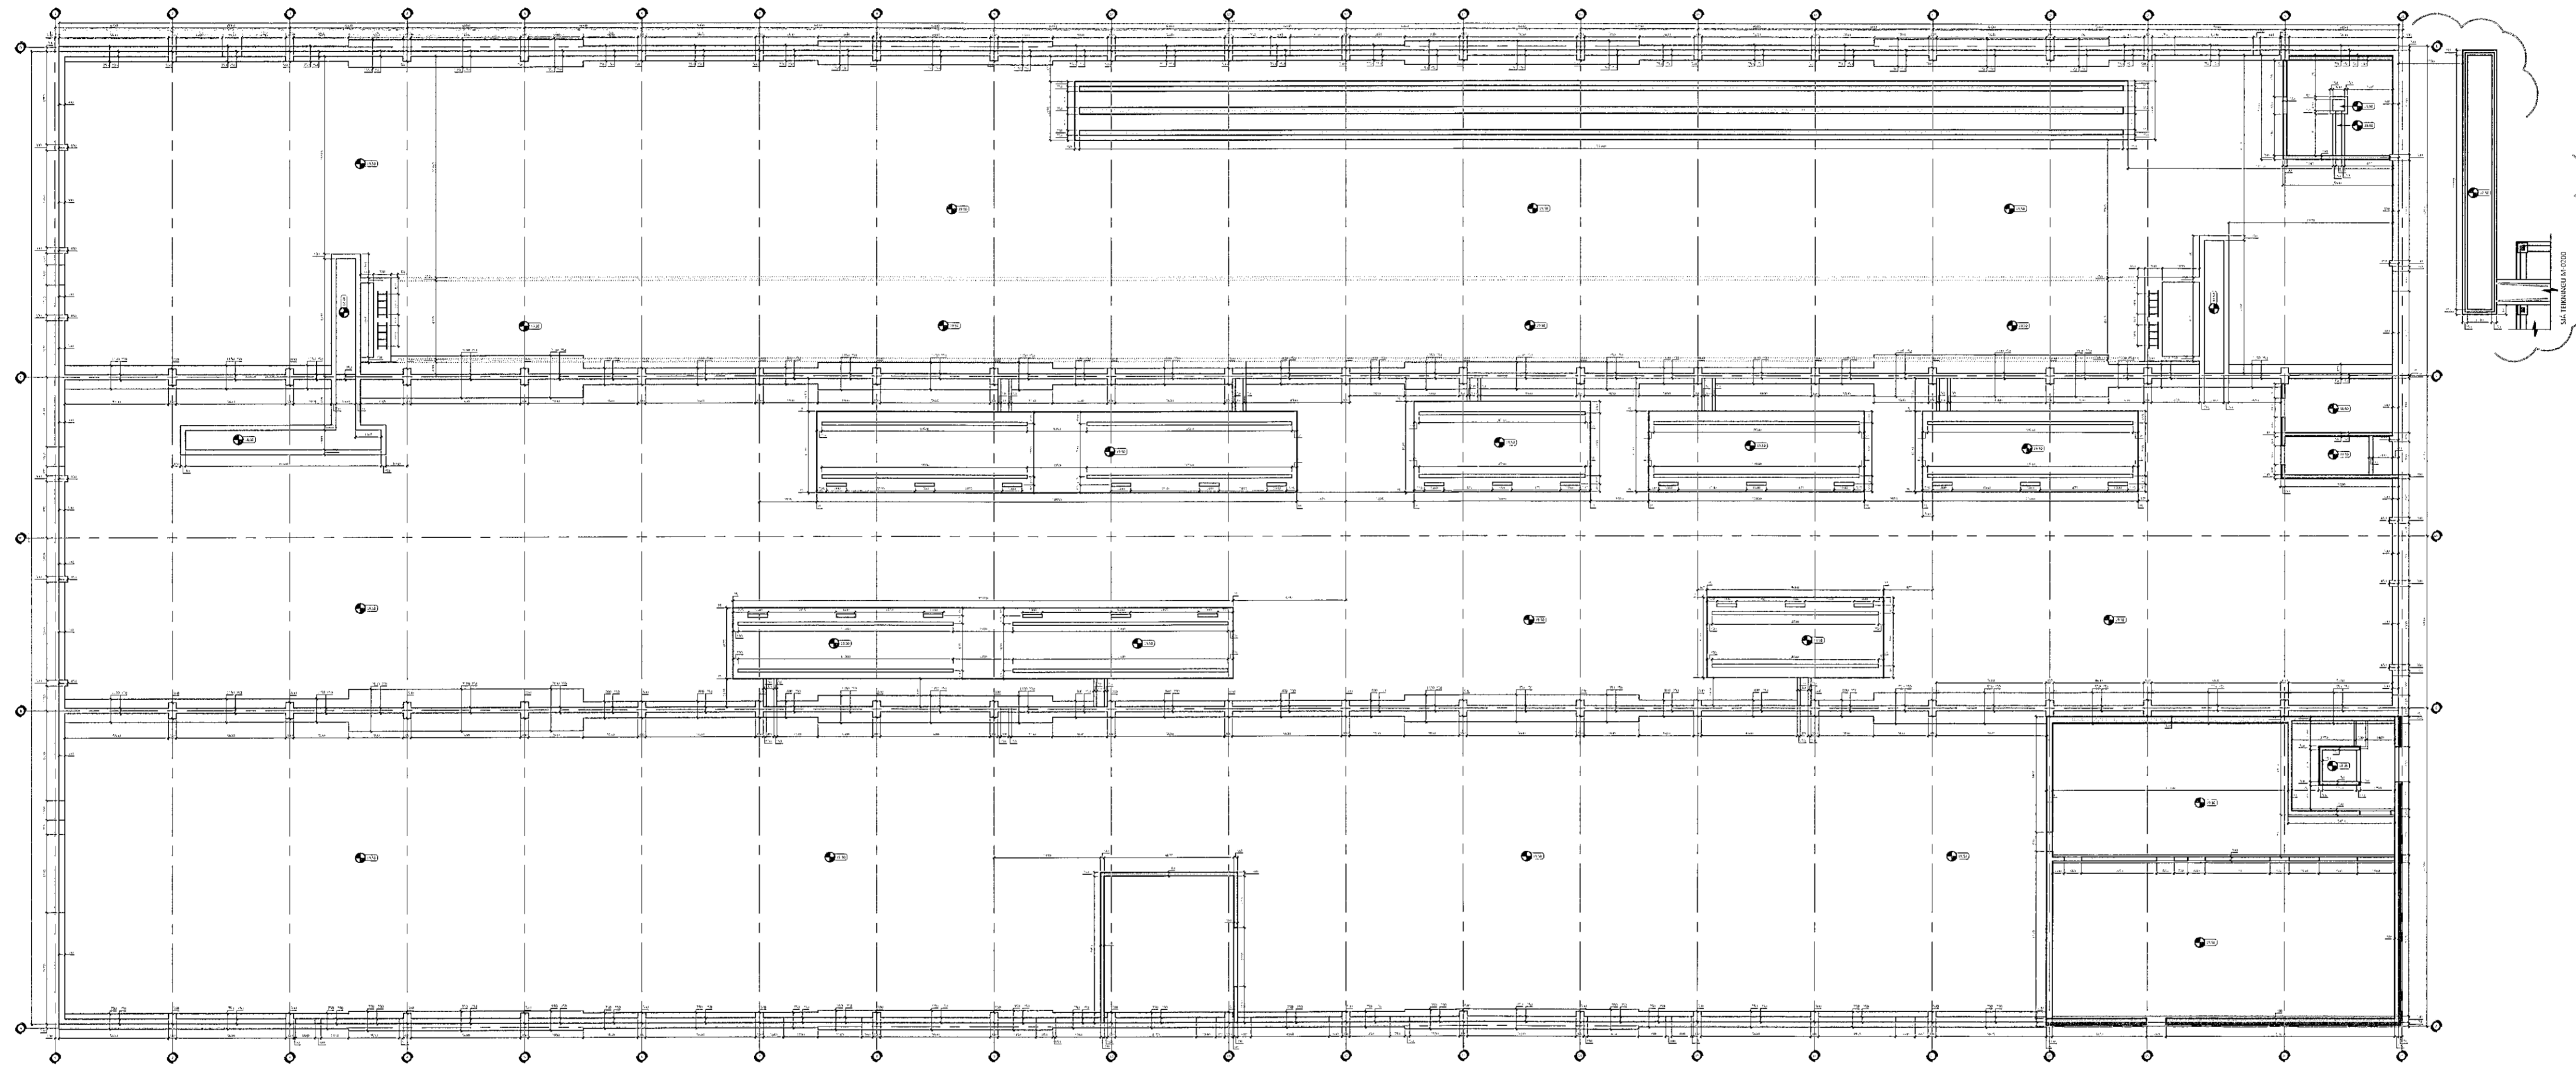

LYKILMYND FYRIR KOPARHELLU 5

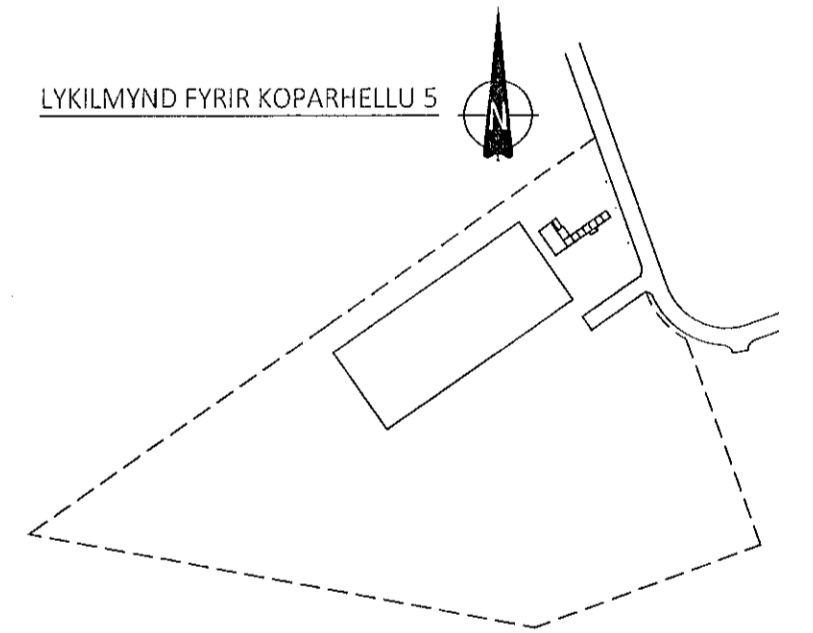

- D 19.06.2022 GRÝFJA MINNKUD
- C 11.05.2022 GRÝFJU BÆTT VIÐ Í INNTAKSRÝMI
- B 24.03.2022 STADSETNINGU FRAMLEIÐSLUBORÐA BREYTT
- A 16.03.2022 STADSETNINGU FRAMLEIÐSLUBORÐA BREYTT
- ÚTG. DAGS. SKRIFING

KOPARHELLA 5 EIGNINGAVERKSMIÐJAN
HAFNARFIRÐI

BURÐARVIRKI
MÁLSETNINGAR FYRIR UNDIRSTÖÐUR
GRUNNMYND - YFIRLITSMYND

SAMÞYKKT: KENNITALA:
Helga Þynnadóttir 070970-4149

DAGS. ÚTGÁFU: 11.10.2021 HÖNNUÐUR: HE
DAGS. BREYF: 19.06.2022 YFIRFARID AF: GÖS
MÆLIKVARDI: 1:200


HANNA 21006 M-0100 D
VERKFRÆÐISTOFA VERKNR. NÚMÉR ÚTG.

ÁRNÚLA 4-6 108. REYKJAVÍK KT. 631216-0480 Sími: 771-5252
hannaverk.is hrund@hannaverk.is