


Dags:	Nr.	Breytingar:	Samþ.
22.03.2022	A	Breytt skipulag	
18.05.2022	B	Frárennslí breytt	

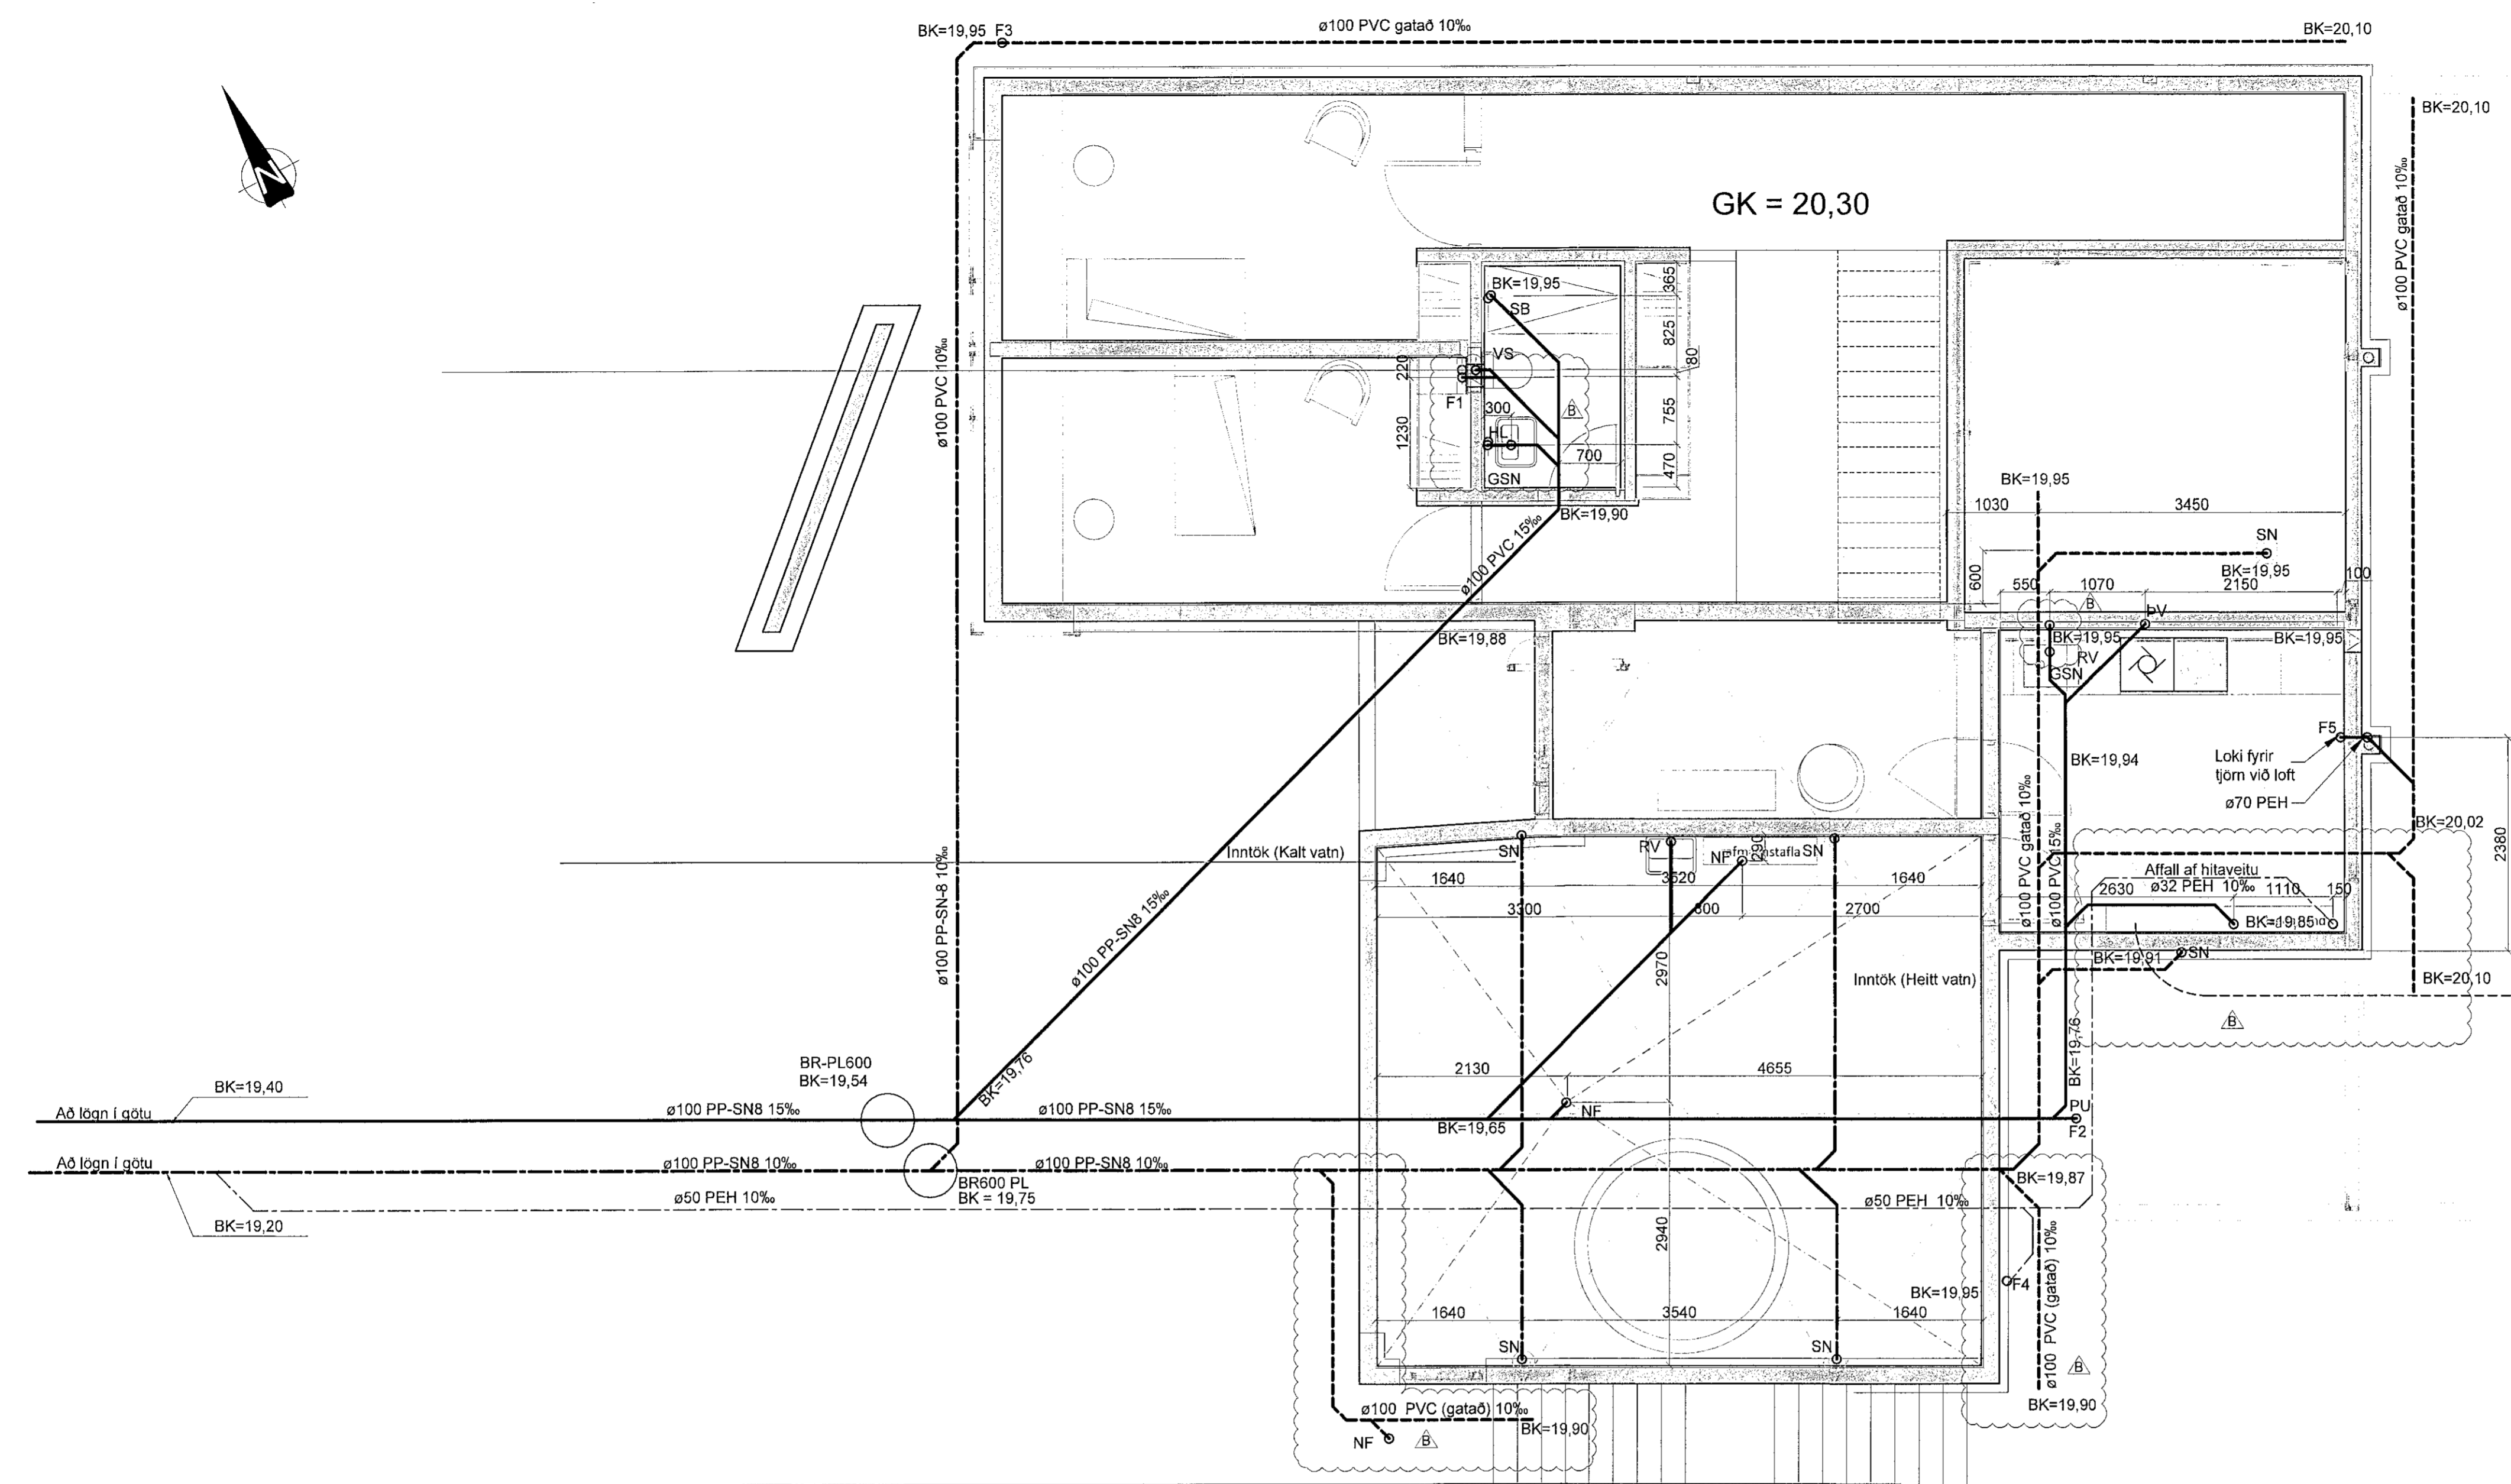

SKÝRINGAR, FRÁRENSSLI:

MERKINGAR:

- Merkir skoplögn
- - - Merkir dren- og regnvatnslögn (gotuð)
- Merkir regnvatnslögn
- Merkir vatnslás

- PVC Pipur úr Polyvinylclorid
- PP Pipur úr Polypropylen
- PP-SN8 Pipur úr sérstyrktu Polypropylen (með hringstífleika 8 kN/m²)
- PEH Pipur úr Polyethylen
- JS Pipur úr jarnsteypu
- ST Pipur úr steinsteypu


- HL Handlaug
- VS Vatnssalerni
- SB Steypibað (niðurfall)
- BK Bakkar
- EV Eldhúsvaskur
- SV Skolvaskur
- RV Ræstivaskur
- Up Uppvottavél
- PV Pvottavél - Tengingar f. PV er undir vöskum við hlöðna þar sem því er komið við.
- HP Heitapottur
- NF Niðurfall
- GN Gólfniðurfall
- GSN Gægnum streymis niðurfall
- BN Þakniðurfall
- SN/GNF Svalandiðurfall
- BH Bakrás hitaveitu
- BR Brunnur
- F Fallstammi
- L Lofttræstistammi
- SF Sandfang
- NF-S Niðurfall með sandfangi
- STU Stútur

Efni í grunnlögn skal vera PVC nema annað sé tekið fram.
Efni í frárennslilögn innanhúss skal vera úr PP.
Efni í frárennslilögn utanhúss skal vera PVC nema annað sé tekið fram.
Efni í ídráttarrör fyrir hita og neysluvatn skal vera PEH.


Allt efni og frágangur skal vera í samræmi við ákvæði ÍST-68:2003 og gildandi reglugerðir.

Undir grunnlögn kemur 15cm jöfnunarlág úr sandi sem þjappist vandlega. Hæð jöfnunarlagsins skal hæfa belg röranna og taka skal úr fyrir múftu eftir þjoppun þess. Fylla skal að pipum með 20 cm sandlagi.

Allar grunnlagir skulu vera d=100 nema annað sé tekið fram. Lagir undir tilaplani skulu vera úr PP-SN8.

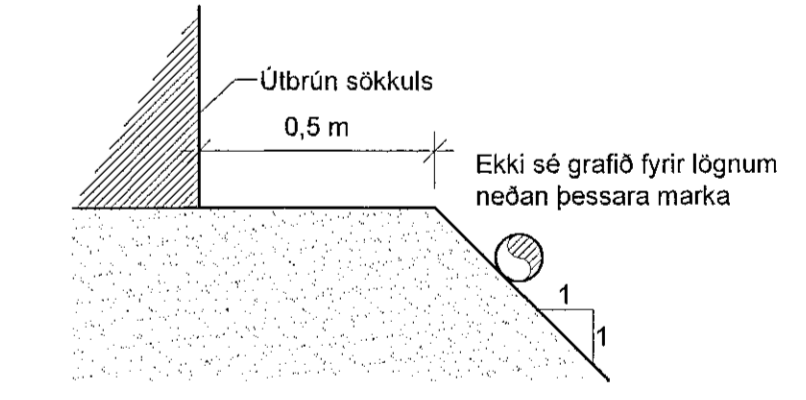

Legg lagna við hús 1:20

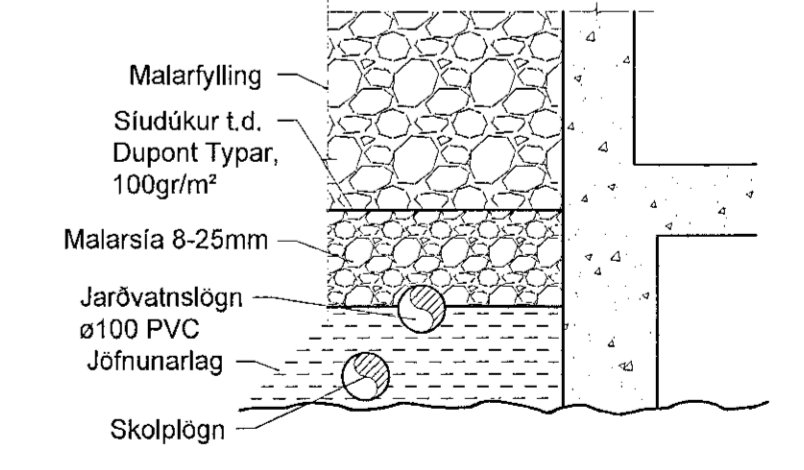


Frágangur jarðvatnslagna úr PVC 1:20



Heiti verks: Reykjavíkurvegur 39a 220 Hafnarfirði		Höfundur: Svarar M. Sigurjónsson Bjarvin Ó. Sigurjónsson	Dags: 22.12.2021 Geymslunúmer: 301
Heiti teikningar: Frárennslí Grunnmynd og afstöðumynd Skýringar og snið		Samþykki: <i>Selma Þýmasdóttir</i> Adalönnuður: Palmarr Kristmundsson	Væðing: 21-83 Málav: 1:500/0/20 Tölur: 301 B

Lagnir í sökkli
Mkv. 1:50

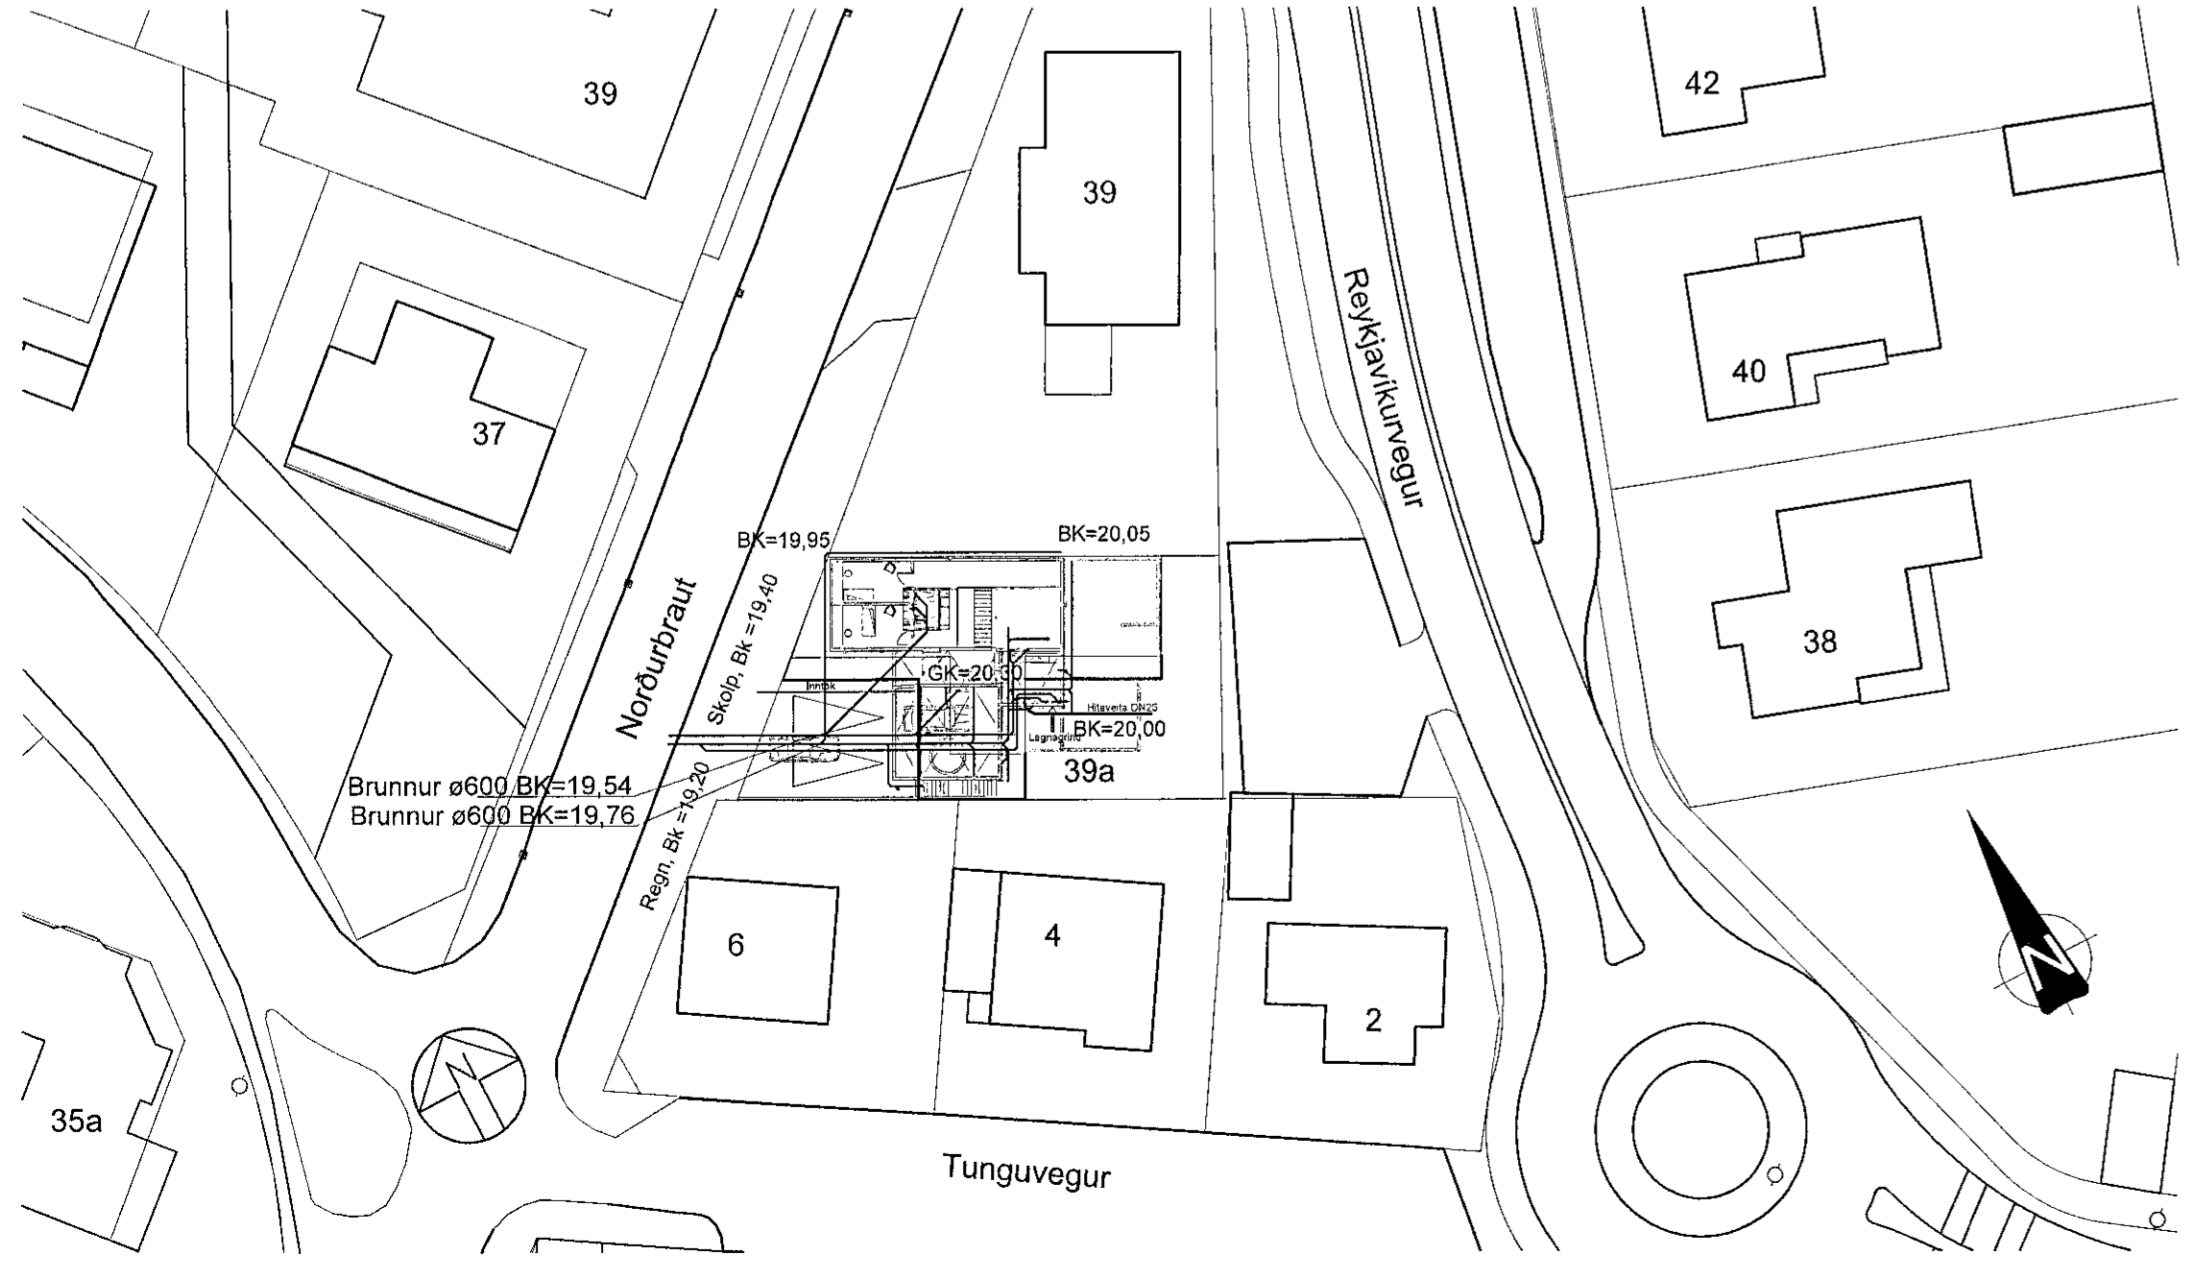

Afstöðumynd
Mkv. 1:500

