



Vað 1.7.2022 17:54:55 Úprentur: 10.06.2022

Útg.	Dags.	Verkefning	Skýring	Br. af: Yfir.
A	10.06.22	Verkefning		ÓÓ BJP
B	04.07.22	Úppf. járn og svarir, bæta við gati í pl. fjar. vegg		ÓÓ BJP

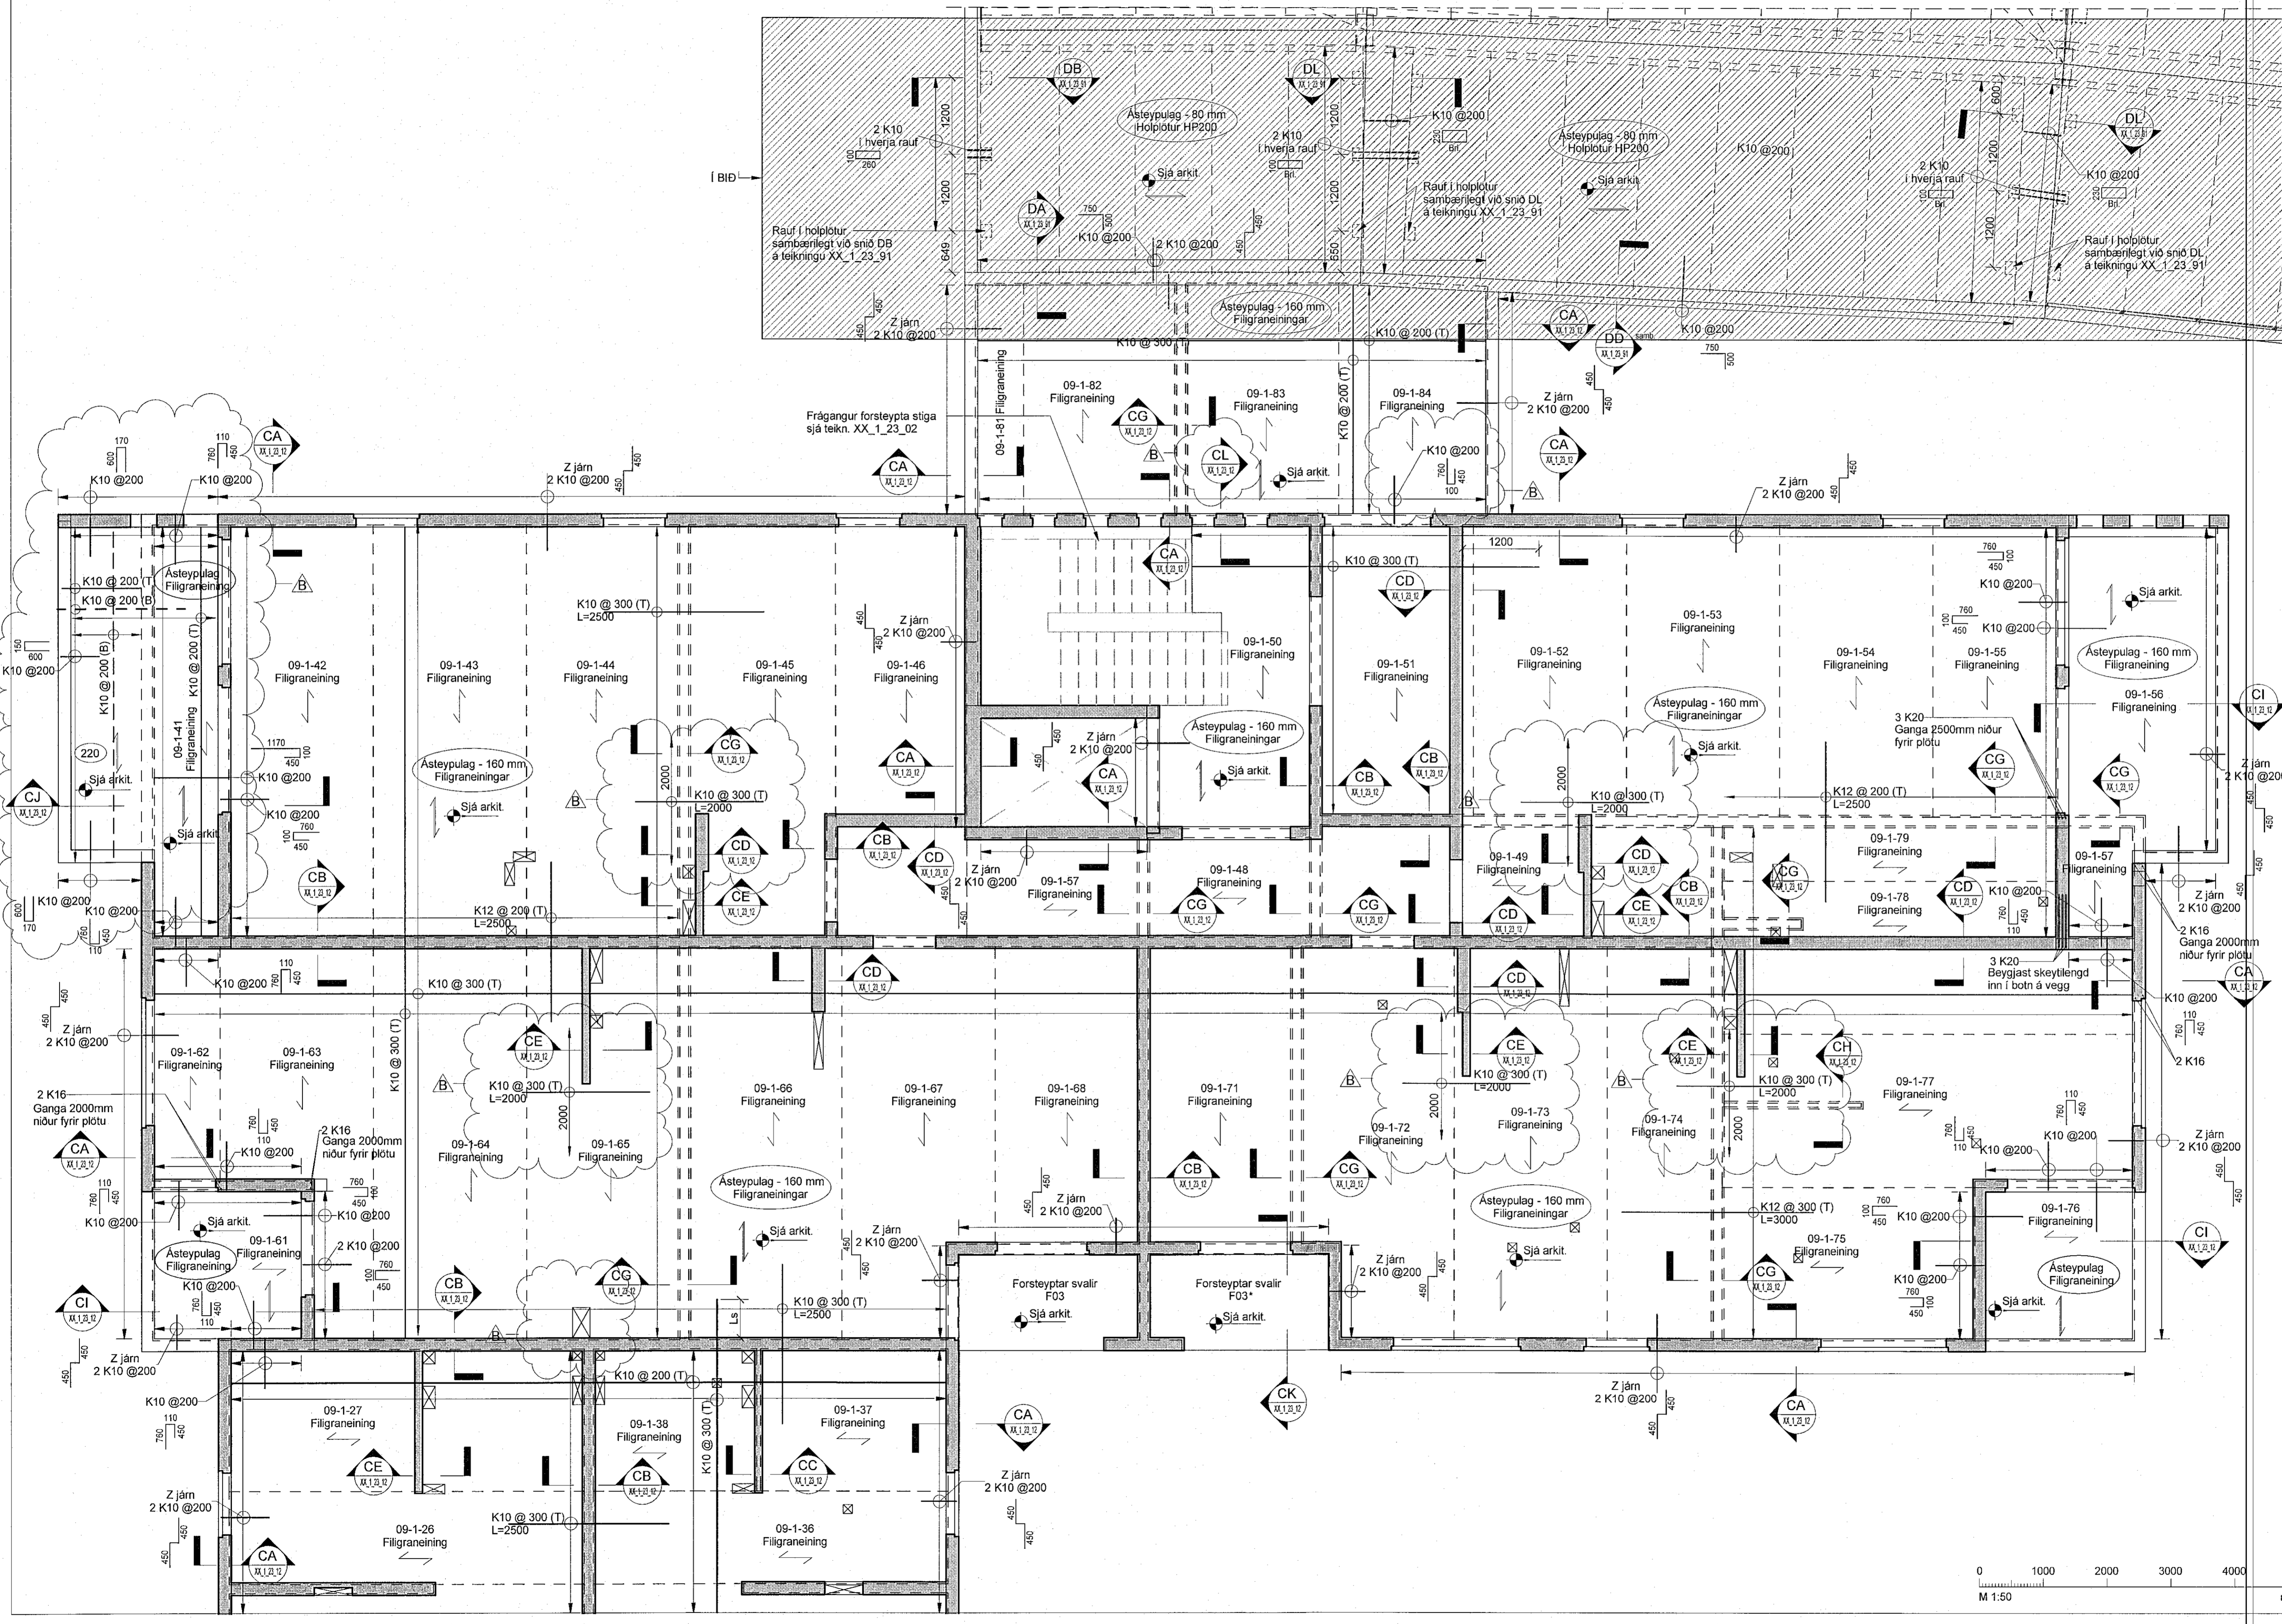

Skýringar

Öll mál eru í mm, nema hæðarkotir í m.
Sjá almenn skýringablað, XX_1_04_01, XX_1_04_02, XX_1_04_03, XX_1_04_04 og XX_1_04_05.
Sjá eining gataplön og teikningar annarra hönnuða sem tilheyra þessu verkefni.
Hæðarsætning yfirborðs eru skilgreind á teikningum arkitekta.
Horft er niður á gólfó. Veggir ofan plötu eru sýndir með heilum línun, veggir og bitar neðan plötu eru sýnd með brotnum línun.
Járn í efri brún plötu eru sýnd með heilum línun og eru auðkennd með bókstafnum T. Járn í neðri brún plötu eru sýnd með brotnum línun og eru auðkennd með bókstafnum B.
Verktaki skal hafa samband við hönnuð ef eitthvað er óljóst.
Bending í filigran plötur: L=600-760mm, járnbanding B189+ K10@150 í burðarát en K10@200 í þverrátt. L=0-600mm, járnbanding B189 + K10@200 í burðarát og þverrátt.
Umhverfis gótt eru sýnd langjárn en járnbanding er að orðu leiti í samræmi við almenn skýringablað.
 Gat í plötu
Ef gótt eru stærri en 200 mm skal járnbanda kringum gatið sjá teikningu XX_1_23_01

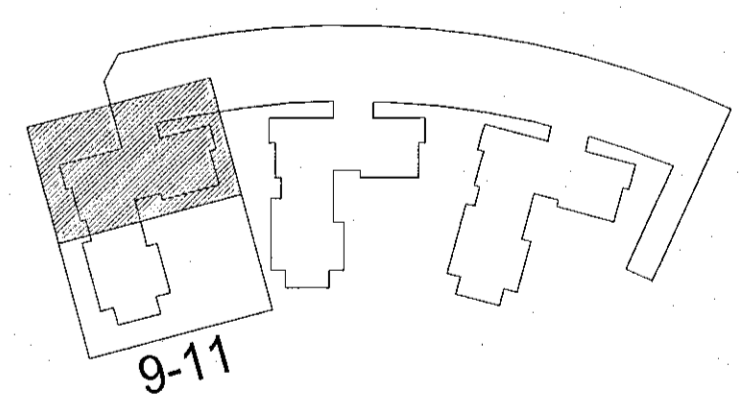

Hringhamar 9-11
221 Hafnarfjörð

Burðarvirki
Járnbanding
Grunnmynd 2. hæð

TEKNIKNÚMUR	BLAÐSTÆRÐ	HANNAD:	ÓÓ
9354-001	A1	TEKNAÐ:	MG
02_1_21_01		YRFRFAR:	BJP
DAGS	MELKVARÐI	ÓTGÁFA	B
10.06.2022	1:50		

Útgáfuári og dagaþing: Frumgáfa 12.04.2022
Höfundur: Bjarni Jón Pálsson kt: 291163-6139
Hönnunargæti: Haraldur Ingvarsson kt: 030956-3389

