




Útg.	Dags.	Verkeining	Skýring	Bráf: Yfirf.
A	19.04.22	Verkeining		OO BJP
B	04.07.22	Uppfæra botnplötu og tilv.		OO BJP

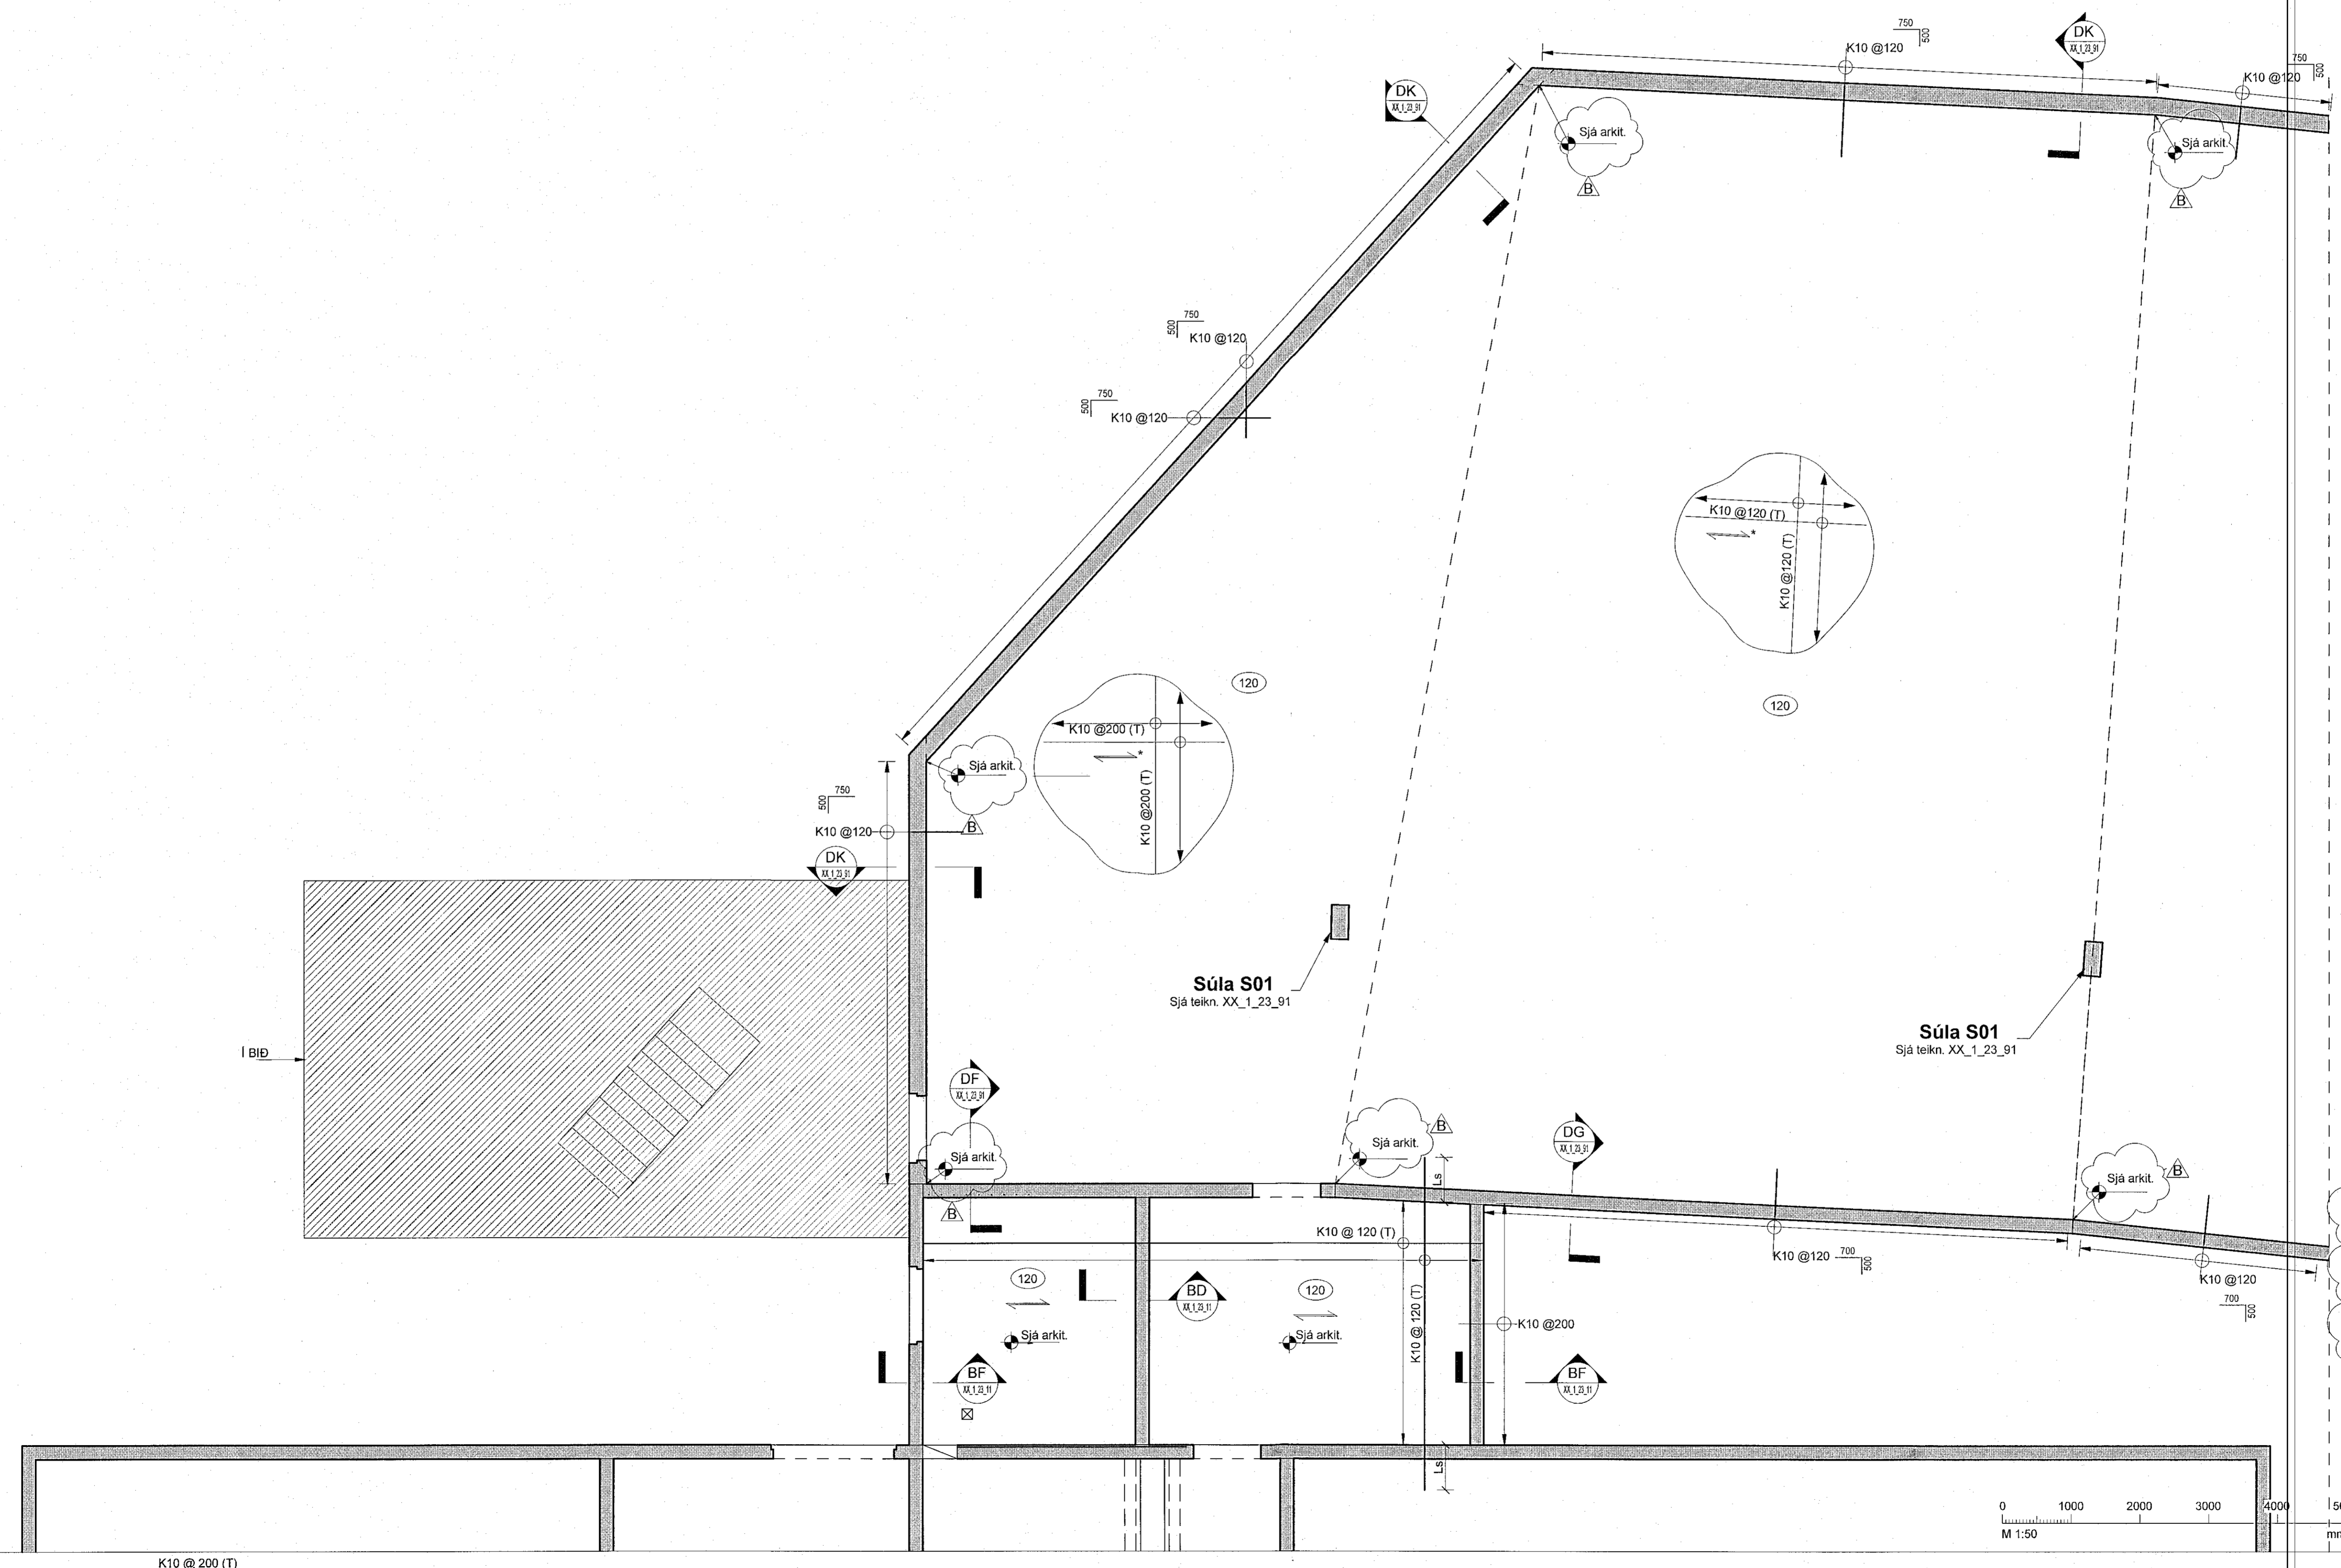

Skýringar

Öll mál eru í mm, nema hæðarkótar í m.
Sjá almenn skýringablað, XX_1_04_01, XX_1_04_02, XX_1_04_03, XX_1_04_04 og XX_1_04_05.
Sjá einnig gataplön og teikningar annarra hönnuða sem tilheyra þessu verki.
Hæðarsetning yfirborðs eru skilgreind á teikningum arkitekta.
Horft er niður á gólfid. Veggir ofan plötu eru sýndir með heilum línum, veggir og bitar neðan plötu eru sýndir með brotnum línum.
Járn í efri brún plötu eru sýndir með heilum línum og eru auðkennd með bókstafnum T. Járn í neðri brún plötu eru sýndir með brotnum línum og eru auðkennd með bókstafnum B.
Verktaki skal hafa samband við hönnuð ef eitthvað er óljóst.
 Gat í plötu
Ef got eru stærri en 200 mm skal jámbenda kringum gatið sjá teikningu XX_1_23_01

*Stefna (langjárna nær yfirborði) fylgir langveggjum bilahús

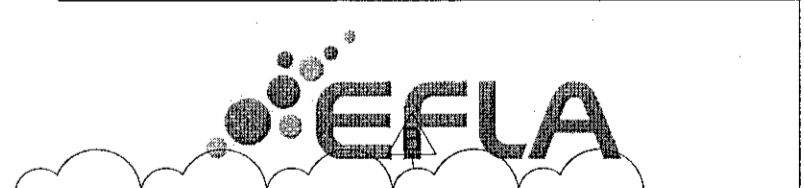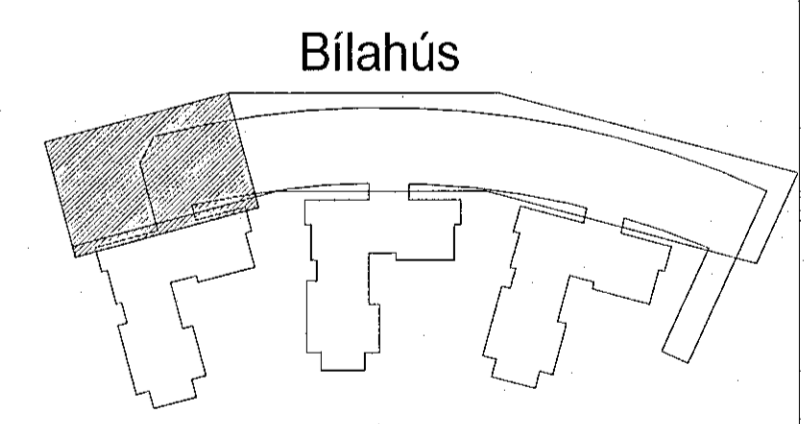

Hringhamar 9-19. Bilahús
221 Hafnarfirði

Burðarvirki
Jámbending
Grunnmynd 1 hæð (jarðhæð)

TEKNIKNÚMUR	BLAÐYFIR	HAFNAF	ÖÖ
9354-001	A1	TEKNAF	MG
00_1_21_91		YFIRFARIR	BJP
DAGS	MÁLKVARÐI	ÚTGÁFA	
19.04.2022		1 : 50	B

Hönnuður: Bjarni Jón Pálsson kt. 291163-5139
Hönnuðarstjóri: Haraldur Ingvarsson kt. 030956-3389