Loftræsilagnir 1. hæðar
M 1:50

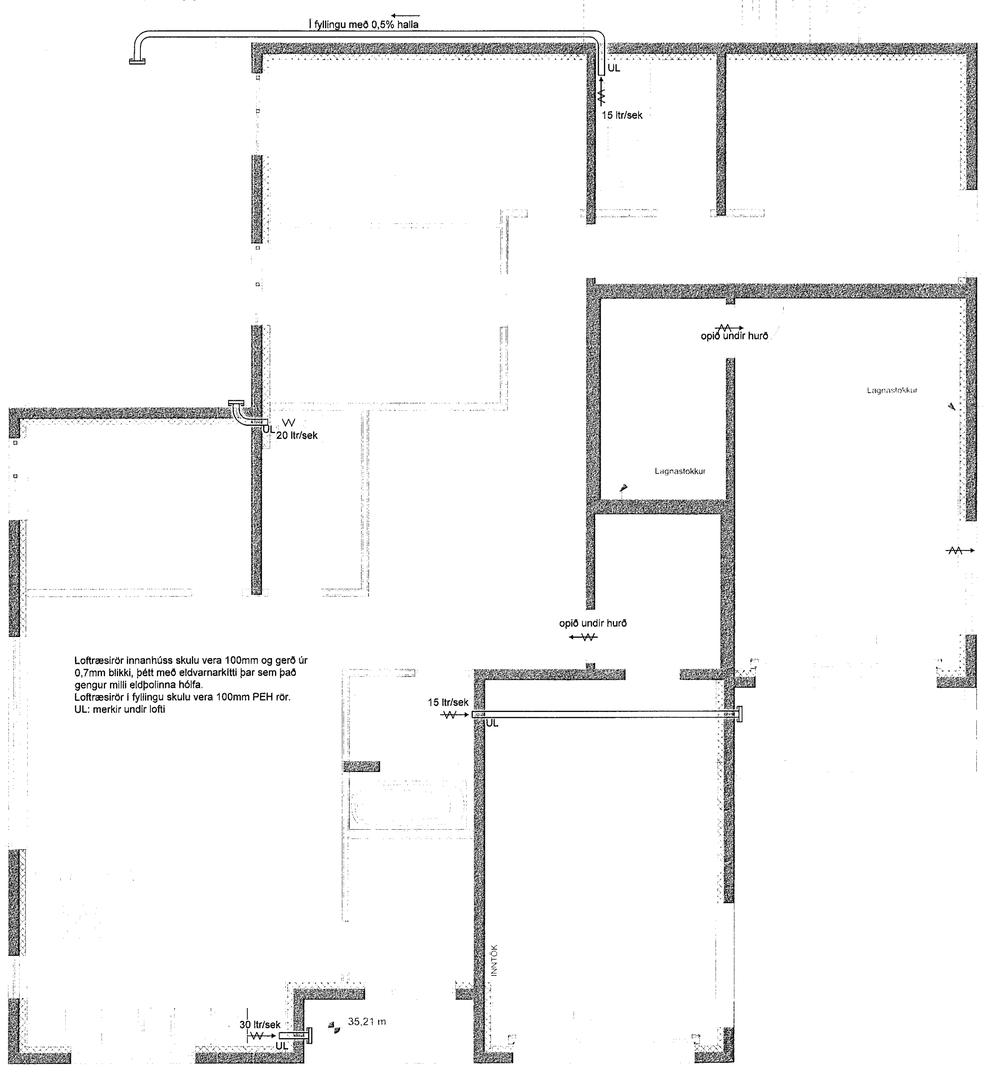

Loftræsirör innanhúss skulu vera 100mm og gerð úr 0,7mm blikki, þétt með eldvarnarkitti þar sem það gengur milli eldþolinna hólfa.
Loftræsirör í fyllingu skulu vera 100mm PEH rör.
UL: merkir undir lofti

Samþykkt þann 19. ágú. 2022
Byggingarfulltrúinn í Hafnarfirði

ÚTGÁFUFERILL

NÚMER.	DAGS.	SKÝRINGAR.	UNNIÐ.

DAGS. 15/8/2022
SAMRÆM HÖNNUÐUR Kt. 090982-3549

EMIL ÞÓR GUÐMUNDSSON
FTFÍ
ÁRMÚLA 24
108 REYKJAVÍK
GSM: 898 9517
NETFANG: emil@emil.is
kt: 280456-3499

HEITI VERKS:
Hádegisskarð 10

HEITI TEIKNINGAR:
Loftræsilagnir (Reyndarteikning)
1. hæð

MKV:	DAGS.	VERK NR	
1:50	13.09.2021		
TEIKNAÐ.	YFIRFARIÐ	SAMÞYKKT	NR. TEIKNINGAR
EÞG	EÞG	EÞG	LR1
DAGS.UNDIRSKR. 15/08/22	NAFN HÖNNUÐAR EMIL ÞÓR GUÐMUNDSSON		
UNDIRSKR.HÖNNUÐAR			ÚTGÁFA