
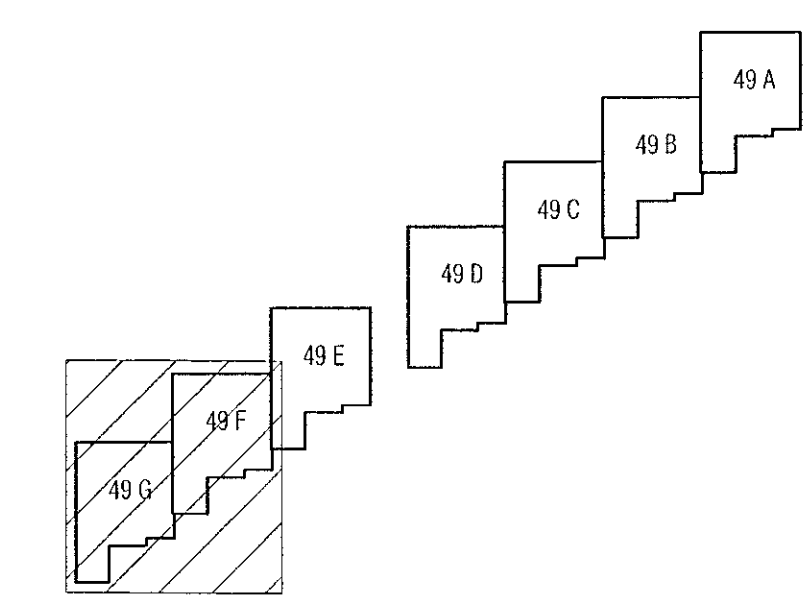


Útgáfa	Lýsing	Dags.
A	Veggjum breytt	22/06/2022
-		
-		
-		
-		

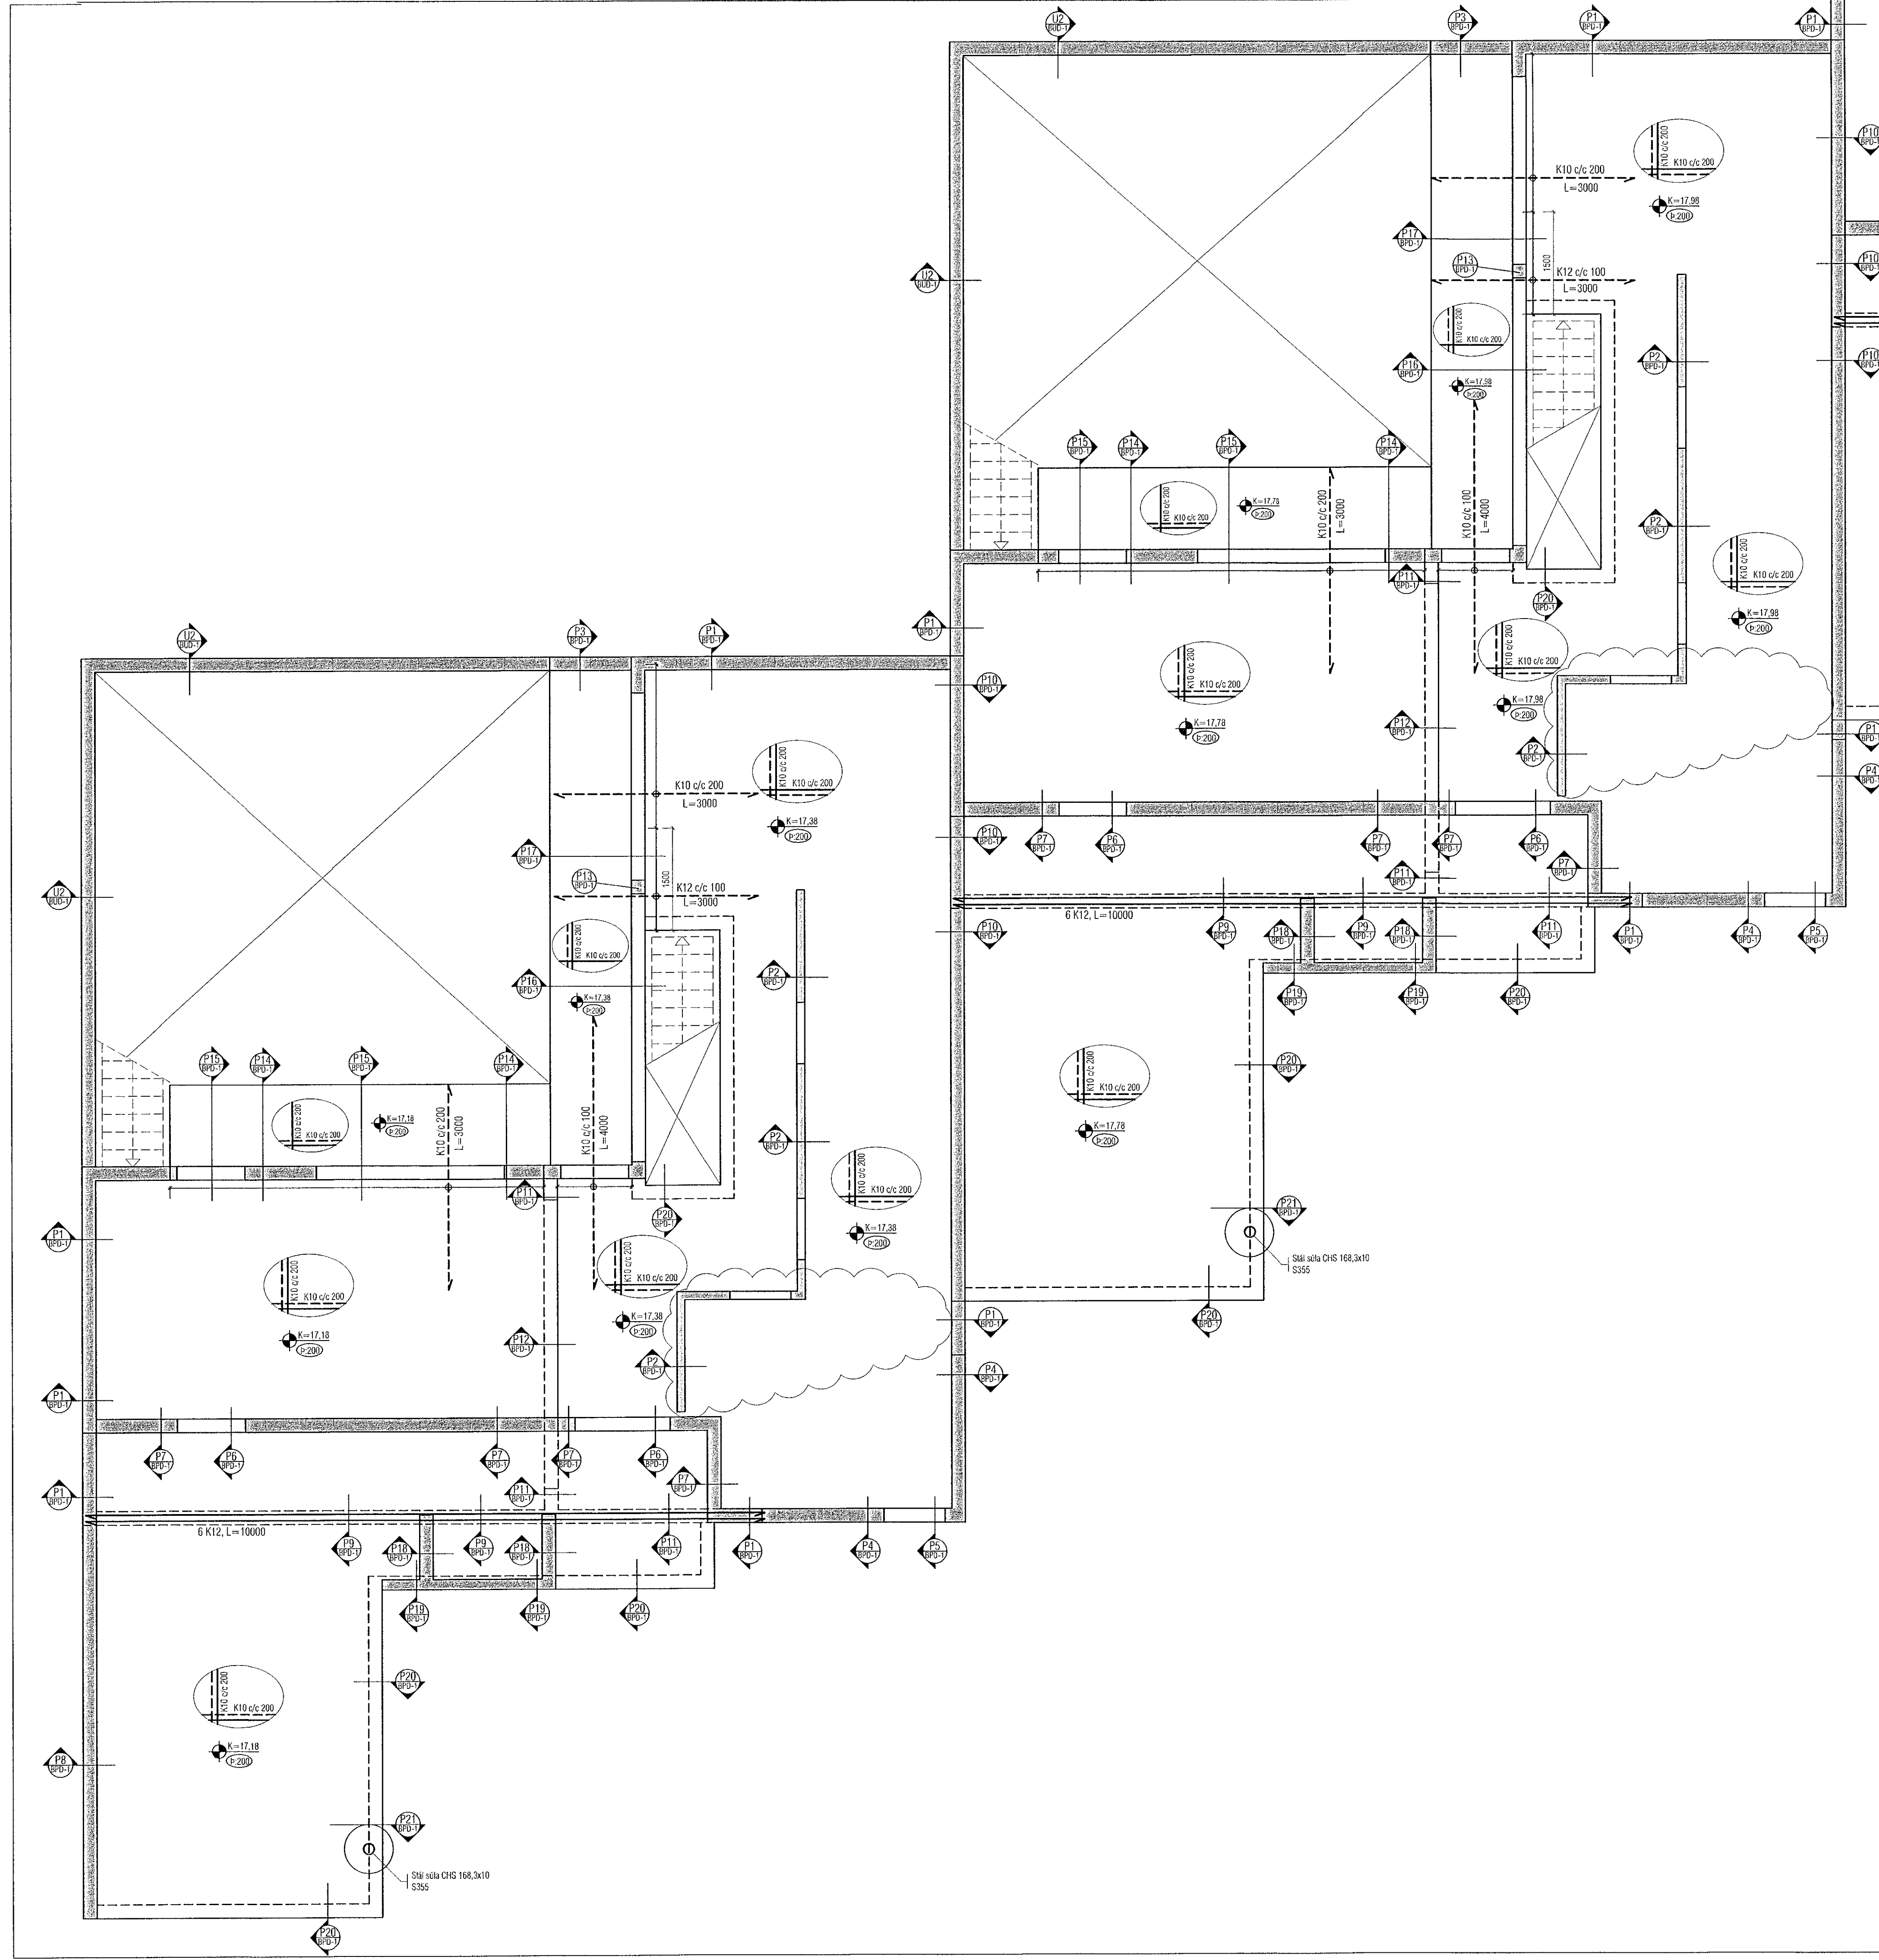

LYKILMYND 1:1000

**ALMENNT, JÁRNABENDING:**

**GRUNNBENDING Í NEDRI BRÚN:**  
Sjá ták á viðkomandi plötu.  
Járn spanna alla plötuna og skreytleggð yfir ástætt milli veggja. Netbrúnaárátt skal skeyta yfir ástættum.

**GRUNNBENDING Í EFRI BRÚN:**  
K10 c/c 200 í báttar áttir.  
Eitbrúnaárátt skal skeyta á hafi.

Einnig gildir  
Járn með hellili línu í nedri brún. ————  
Járn með sílróti línu í efri brún. - - - - -

**ATH!**  
ÖLL JÁRN SEM ERU TEIKNUD INN Á GRUNNMYND KOMA AUKALEGA VIÐ GRUNNBENDINGU.

**Skýringar:**  
Á teikningu B-01 eru almennar skýringar og öll lágmarks ákvæði varðandi steypu og bendistál t.d. frágangur á járnnum kringum op og brúnir og fl.

Uppfeltnir kótar eru steypukólar. Upplýsingar um vatnsalla og hvort kótar eru endantegir, sjá arkitekt.  
Um nákvæma stærð og staðsetningu einstakra byggingahluta. Sjá nánar á sérteikningum aðalhönnuðar.  
Göt og raufar (sjá lagnateikn.)

**ATH!**  
Leiðbeiningar um yfirhæð á plötum og bitum er á skýringablaði B01

**ATH!**  
Heimilt er að nota járnabakka, með sama járnsmagni og lýrskrifad er á uppdráttum, í stað tengjama úr veggjum í plötur.

**ATH!**  
Steypuhula í úrveggjum og útiplötum skal vera 30 mm. Sjá nánar á skýringablaði B01.

**VEKTOR**  
- hönnun og ráðgjöf -  
Síðumúla 3, 108 Rvk, sí: 554-6650 / 897-5363

Hjallabraut 49A - 49G, Hafnarfirði

Plata yfir 1.hæð  
Grunnmynd

Hannað	SHVÚJ	Tekinð	ÚJ	Falkn. nr.
Dagsetning	02.06.2022	Msk.	1:50	BP-1

Sigurður Halsteinnsson kt. 000859-7749  
Byggingateknafræðingur  
Netfang: sigurdur@vektor.is

Samþykkt hönnuðar:  
*[Signature]*  
Samþykkt stjórnuneyðar / samráðsábyrgðarmannar:  
*[Signature]* 0207654288  
Blattl. A1