

Útgáfa	Lýsing	Dags.
A	Veggum breytt. Járnbending breytt. Deili p13 bælt við.	22/06/2022
-	-	-
-	-	-
-	-	-

ALMENNT, JÁRNABENDING:

GRUNNBENDING Í NEDRI BRÚN:
Sjá teknar á vefsíðum miðum.
Ján spánar alla plötum
og skyllingud er virðast milliveggja.
Héðinþararjan skal skylla yfir ásetum.

GRUNNBENDING Í EFRI BRÚN:
K10 c/c 200 í báðar hlárh.
Erlibronairjan skal skylla á hafi.

Einnig gildir
Ján með heilti línu í neðri brún.
Ján með slíðitu línu í eft. brún.

ATH!
ÖLL JÁRN SEM ERU TEIKNUÐ INN Á GRUNNMYND KOMA UKALEGA VID GRUNNBENDINGU.

Skýringar:
A tekningu B-01 eru almennar skýringar og öll lágmarks ákvæði varandi steypu og bendistátt t.d. frágangur á jánnum kringum op og brún og fl.

Uppgefneir kolar eru steypukötar. Upplýsingar um valnshalla og hvort kolar eru endanlegir, sjá arkitekt.

Um nákvæmri stærð og staðsetningu einstaka byggingshluta. Sjá náðar á sérteikningum aðalhönnuðar.

Göt og rauðar (sjá lagnateikn.)

ATH!
Leiðbeiningar um yfirhæð á plötum og bitum er á skýringablaði B01

ATH!
Heimilt er að nota járnabakka, með sama járnagni og fyrirkrafð er að upprættum, í stað tengjárna úr veggjum í plötum.

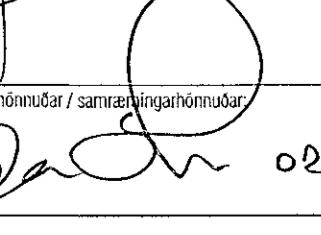
ATH!
Steypuhula í útveggjum og útiplötum skal vera 30 mm. Sjá náðar á skýringablaði B01.

VEKTOR
- hönnun og ráðgjöf -
Síðumóla 3, 108 Rvk, s: 554-6650 / 897-5363

Hjallabraut 49J, Hafnarfirði

Pæk
Grunnmynd og deili

Henni	Teiknað	Teik. nr.
SH/UJ	OJ	
Dagsetning	Mik.	1:50,1:20
Sigðurur Hafnarfossen kl. 030859-7749		
Byggingsstakksinsleitugur		
Nefng: sigurur@vektor.is		
Sambýkti		


020263 1880
Bladst. A1