Samþykkt þann
24. ÁGÚ. 2022
Byggingarfulltrúinn í Hafnarfirði

Vistað: 16.8.2022 13:24:17 Útprentun: 16.06.2022

Útg.	Dags.	Skýring	Br.af:	Yfirf.
A	29.06.2022		GES	Ari
B	11.07.2022	Teikning uppfærð	GES	Ari
C	16.08.2022	Teikning uppfærð	GES	Ari

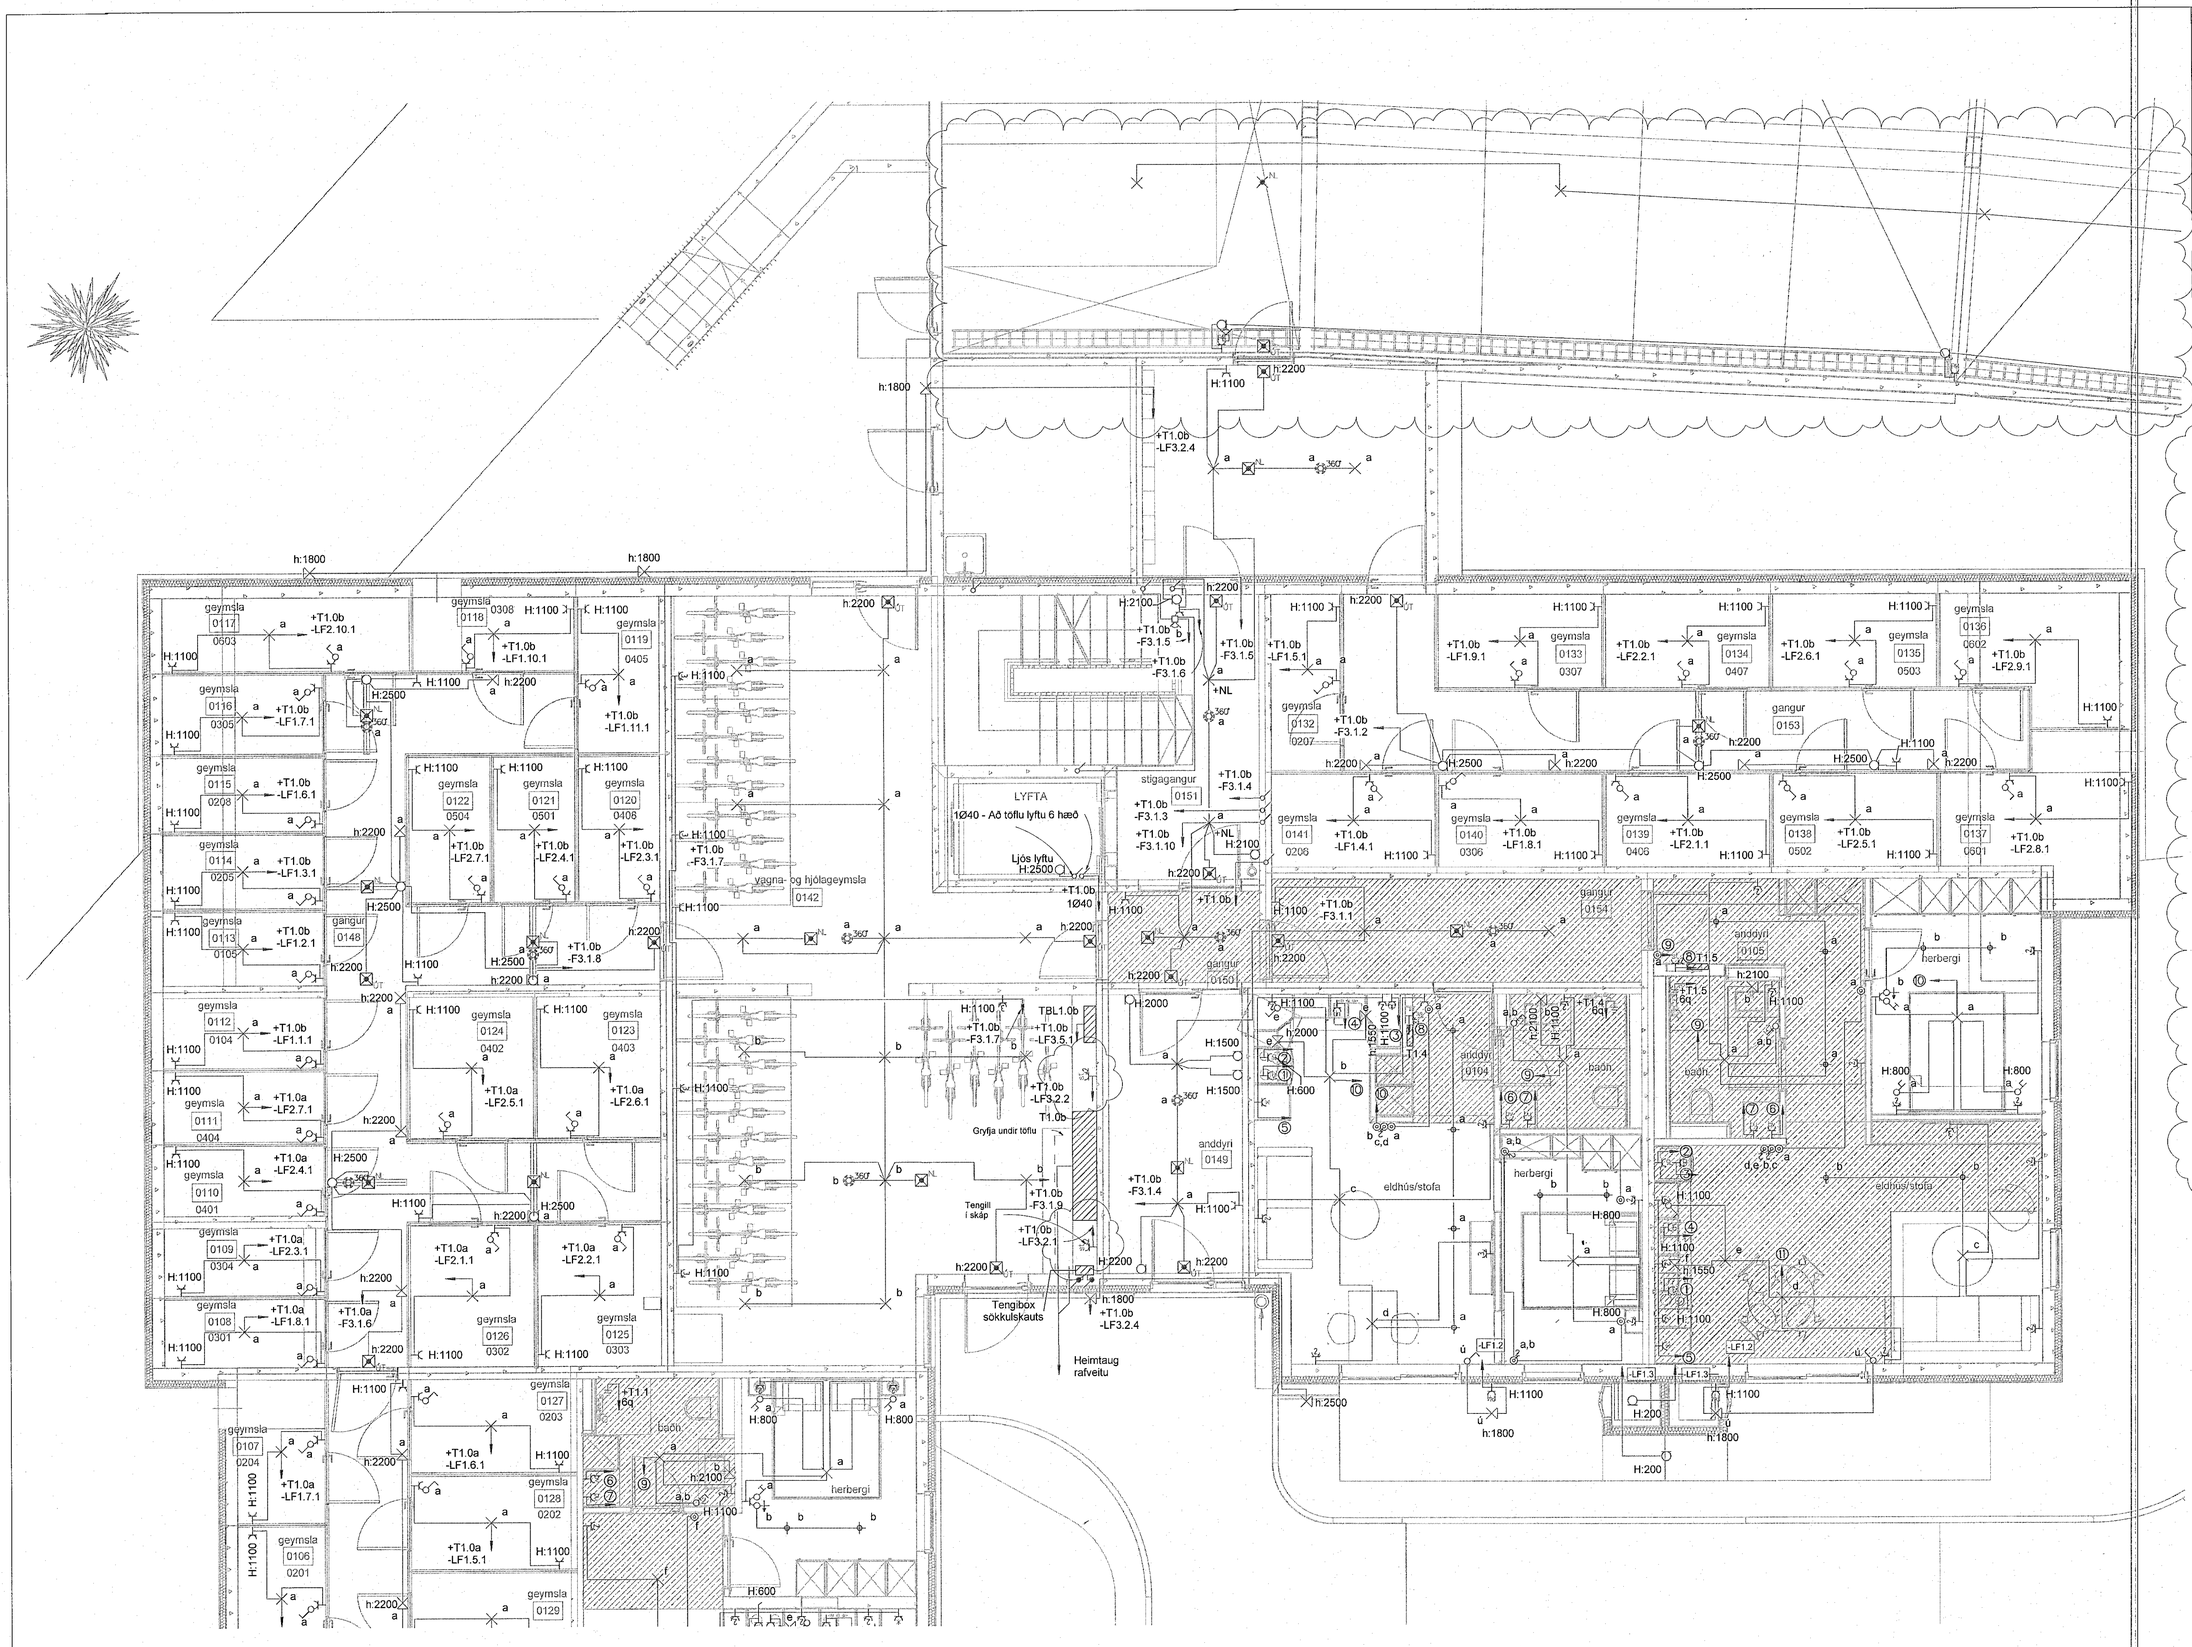

Skýringar á greinamerkingum íbúða

Nr.	Grein	Tæki
1	-F1.1.1	Helluborð
2	-F1.1.2	Bakarofn
3	-F1.1.3	Örbylgjuofn
4	-F1.1.4	Uppþvottavél
5	-F1.1.5	Tenglar eldhúsi
6	-F1.1.6	Þvottavél
7	-F1.1.7	Þurrkari
8	-F1.1.8	Búnaður smáspennutöflu
9	-F1.1.9	Ljós og tenglar
10	-F1.1.10	Ljós og tenglar
11	-F1.1.11	Ljós og tenglar
12	-F1.1.12	Ljós og tenglar
-LF1.2	-LF1.2	Útiljós og útitengill
-LF1.3	-LF1.3	Loftræsikerfi íbúðar

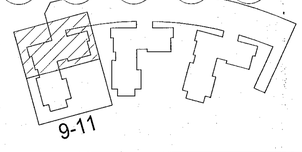

EFLA

Hringhamar 9-11
221 Hafnafjörður

Rafkerfi
Almennar raflagnir, ljós og tenglar
0.hæð, hluti 1

TEIKNINÚMER	BLAÐSTÆRÐ	HANNAÐ: GES/PVM
9354-001	A1	TEIKNAÐ: JLV
00_3_16_01		YFIRFARIÐ: Ari
DAGS.	MÆLIKVARÐI	ÚTGÁFA
16.06.2022	Sýndur á teikningu	C

Útgáfunúmer og dagsetning aðalupprátar: Frumútgáfa 12.04.2022
Hönnuður: Gunnar Egill Sverrisson kt. 220461-5569
Hönnunarstjóri: Haraldur Ingvarsson kt. 030956-3389

0 1000 2000 3000 4000 5000 mm
M 1:50