



Útg.	Dags.	Skýring	Br. af: Yfirl.
A	29.06.2022		GES / AII
B	16.08.2022	Teikning uppfærð	GES / AII

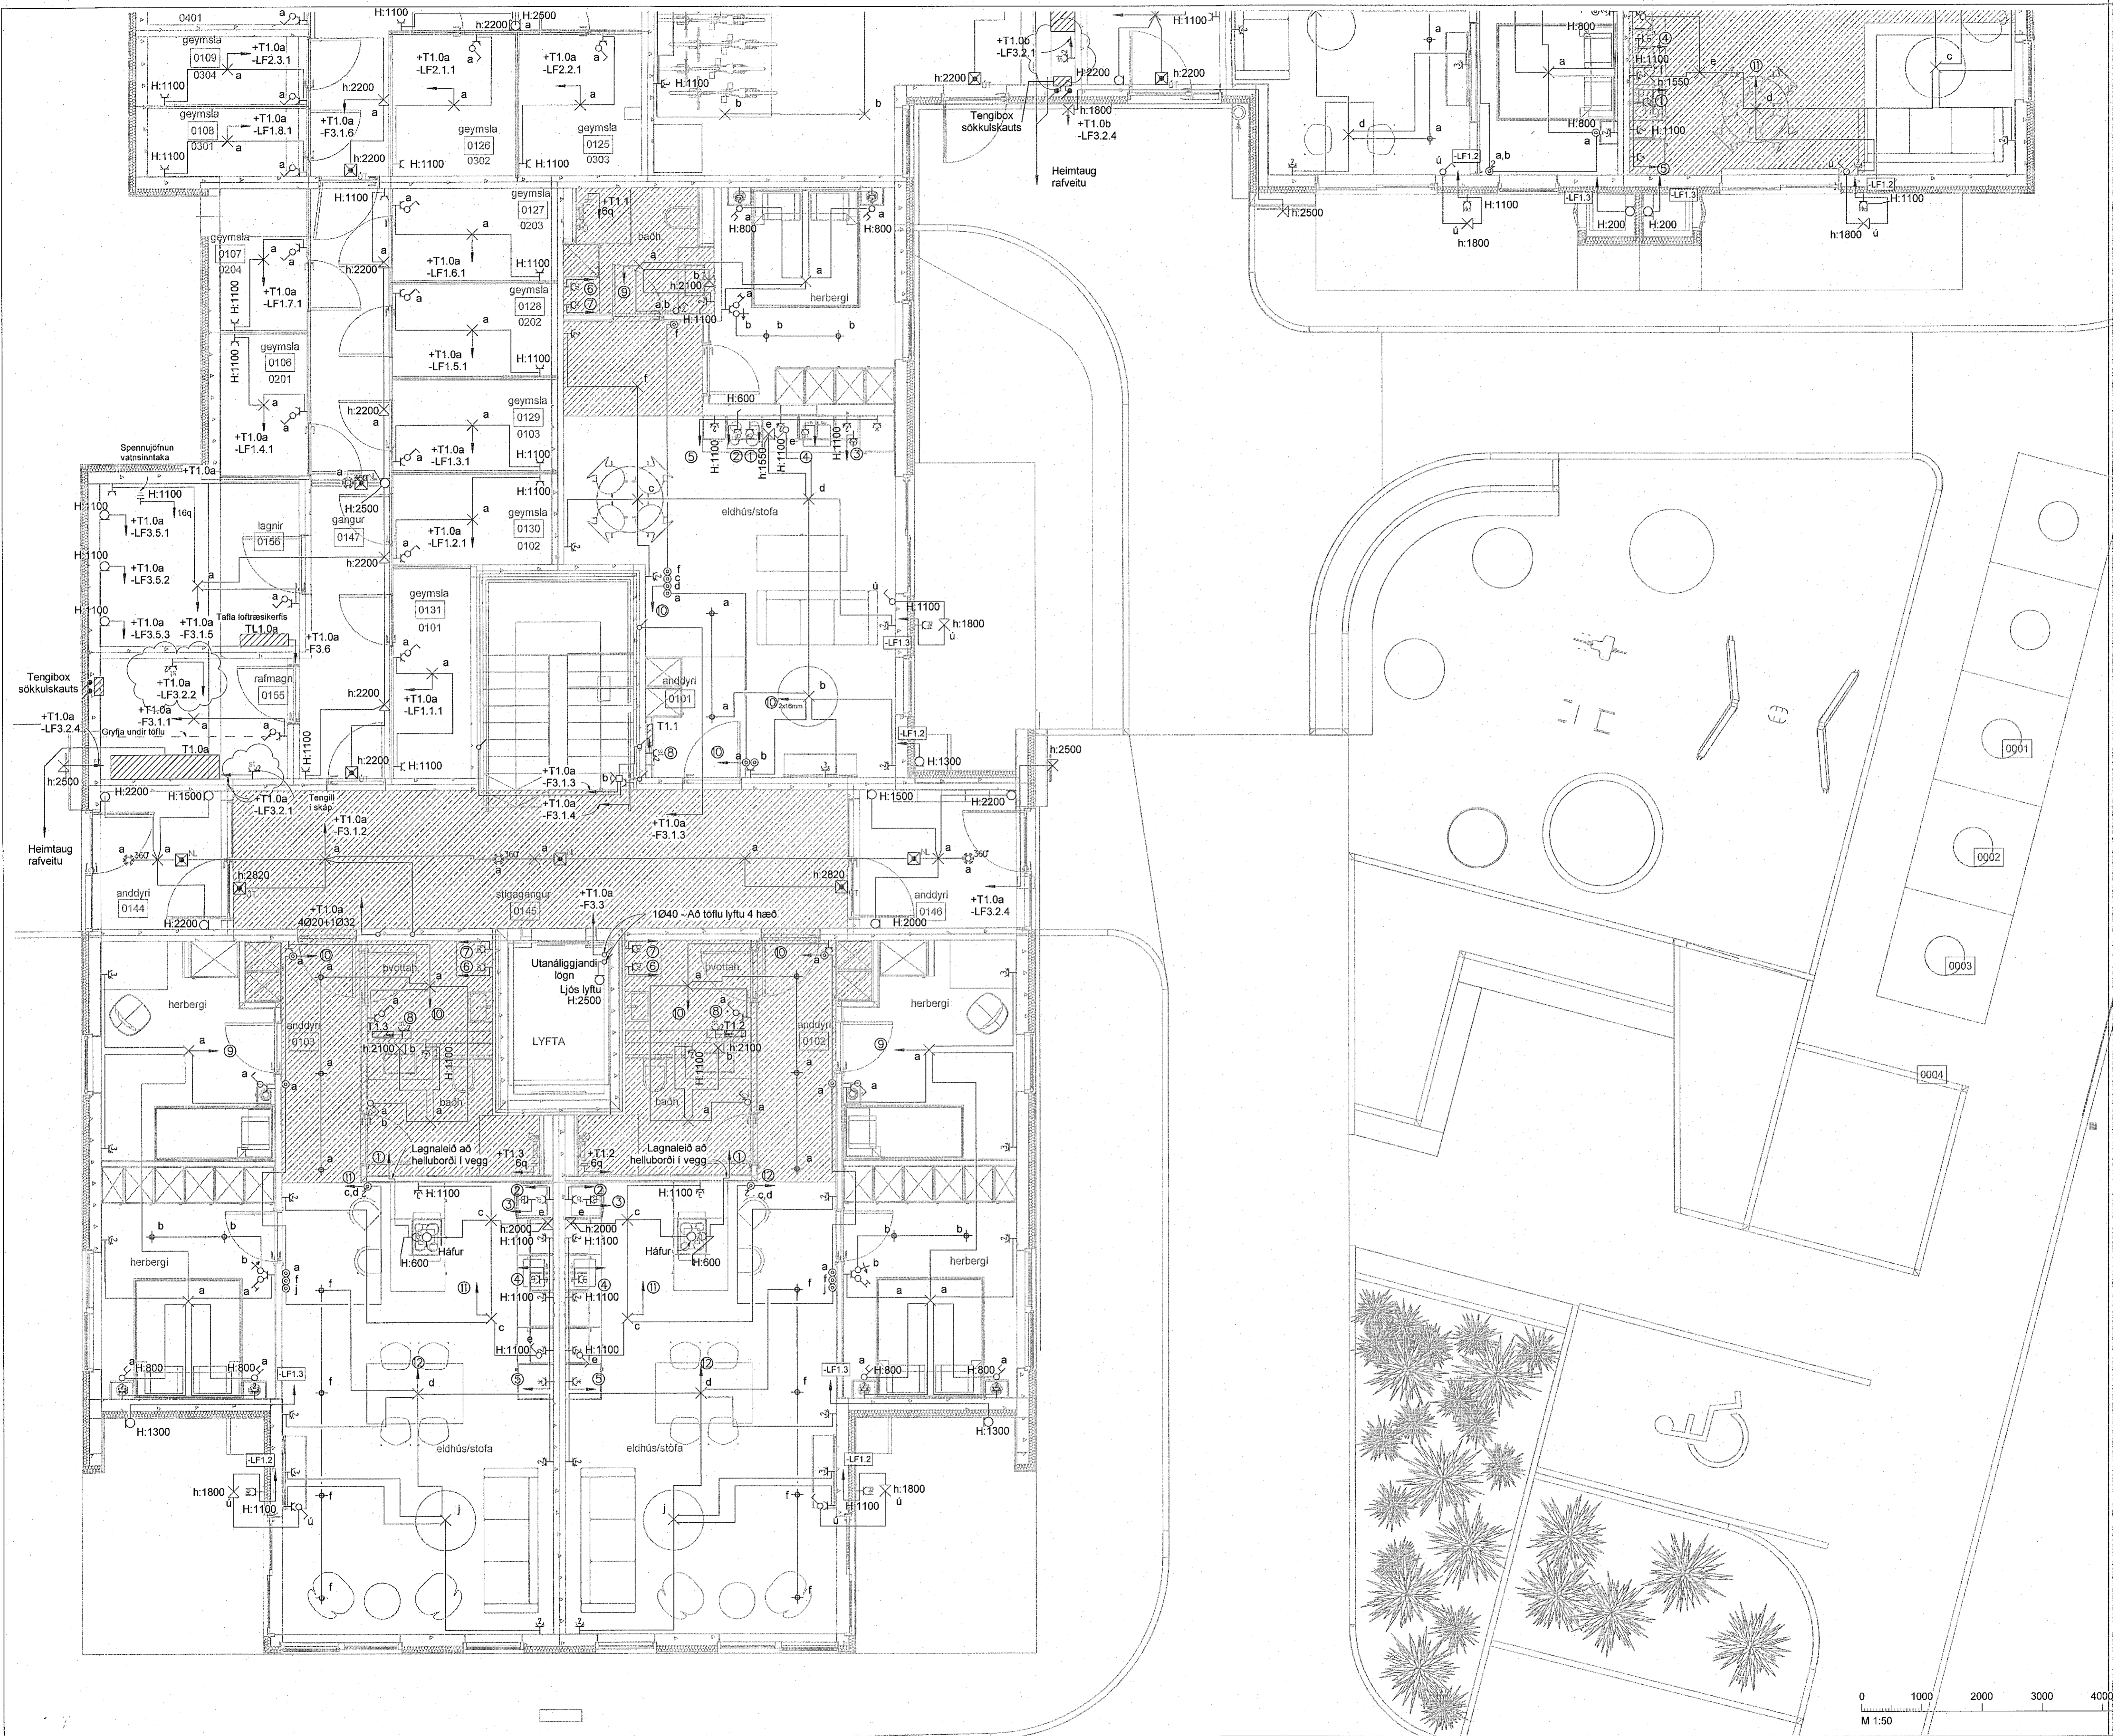

Skýringar á greinamerkingum íbúða

- | Nr.   | Grein    | Tæki                   |
|-------|----------|------------------------|
| ①     | -F1.1.1  | Helluborð              |
| ②     | -F1.1.2  | Bakarofn               |
| ③     | -F1.1.3  | Orbylgjuofn            |
| ④     | -F1.1.4  | Uppþvottavél           |
| ⑤     | -F1.1.5  | Tenglar eldhúsi        |
| ⑥     | -F1.1.6  | Þvottavél              |
| ⑦     | -F1.1.7  | Þurrkari               |
| ⑧     | -F1.1.8  | Búnaður smáspennutöflu |
| ⑨     | -F1.1.9  | Ljós og tenglar        |
| ⑩     | -F1.1.10 | Ljós og tenglar        |
| ⑪     | -F1.1.11 | Ljós og tenglar        |
| ⑫     | -F1.1.12 | Ljós og tenglar        |
| LF1.2 | -LF1.2   | Útíljós og úttengill   |
| LF1.3 | -LF1.3   | Loftræsikerfi íbúðar   |

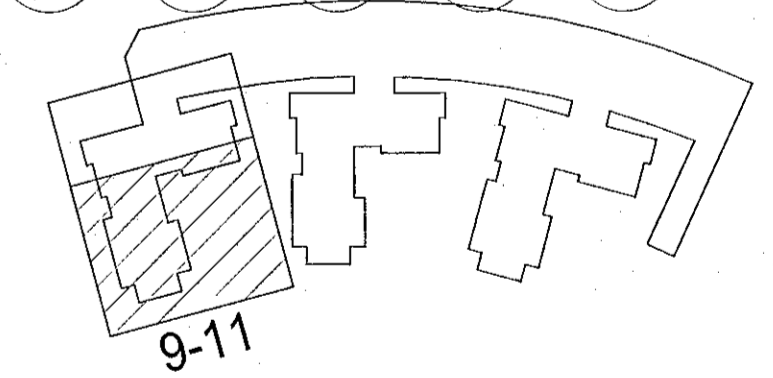

Hringhamar 9-11  
221 Hafnarfjörður

Rafkerfi  
Almennar raflagnir, ljós og tenglar  
0.hæð, hluti 2

TEIKNUNÁMER	BLAÐSTÆRÐ	HAUNAD	GES/PWM
9354-001	A1	TEIKNAD: JLJ	
00_3_16_02		YFIRFARIR: AII	
DAGS	MALKVARDI	ÚTGÁFA	
29.06.2022	Syndur á teikningu	B	

Ógálfnumer og dagsetning skráðgjafar: Frumútgáfa 12.04.2022  
Höfundur: Gunnar Egill Sveinsson kt. 220461-5569  
Höfundarhluti: Haraldur Ingvarsson kt. 030956-3389

