



Útg.	Dags.	Skýring	Br.arf.	Yfirf.
A	29.06.2022		GES	AI1
B	16.08.2022	Teikning upplifera	GES	AI1

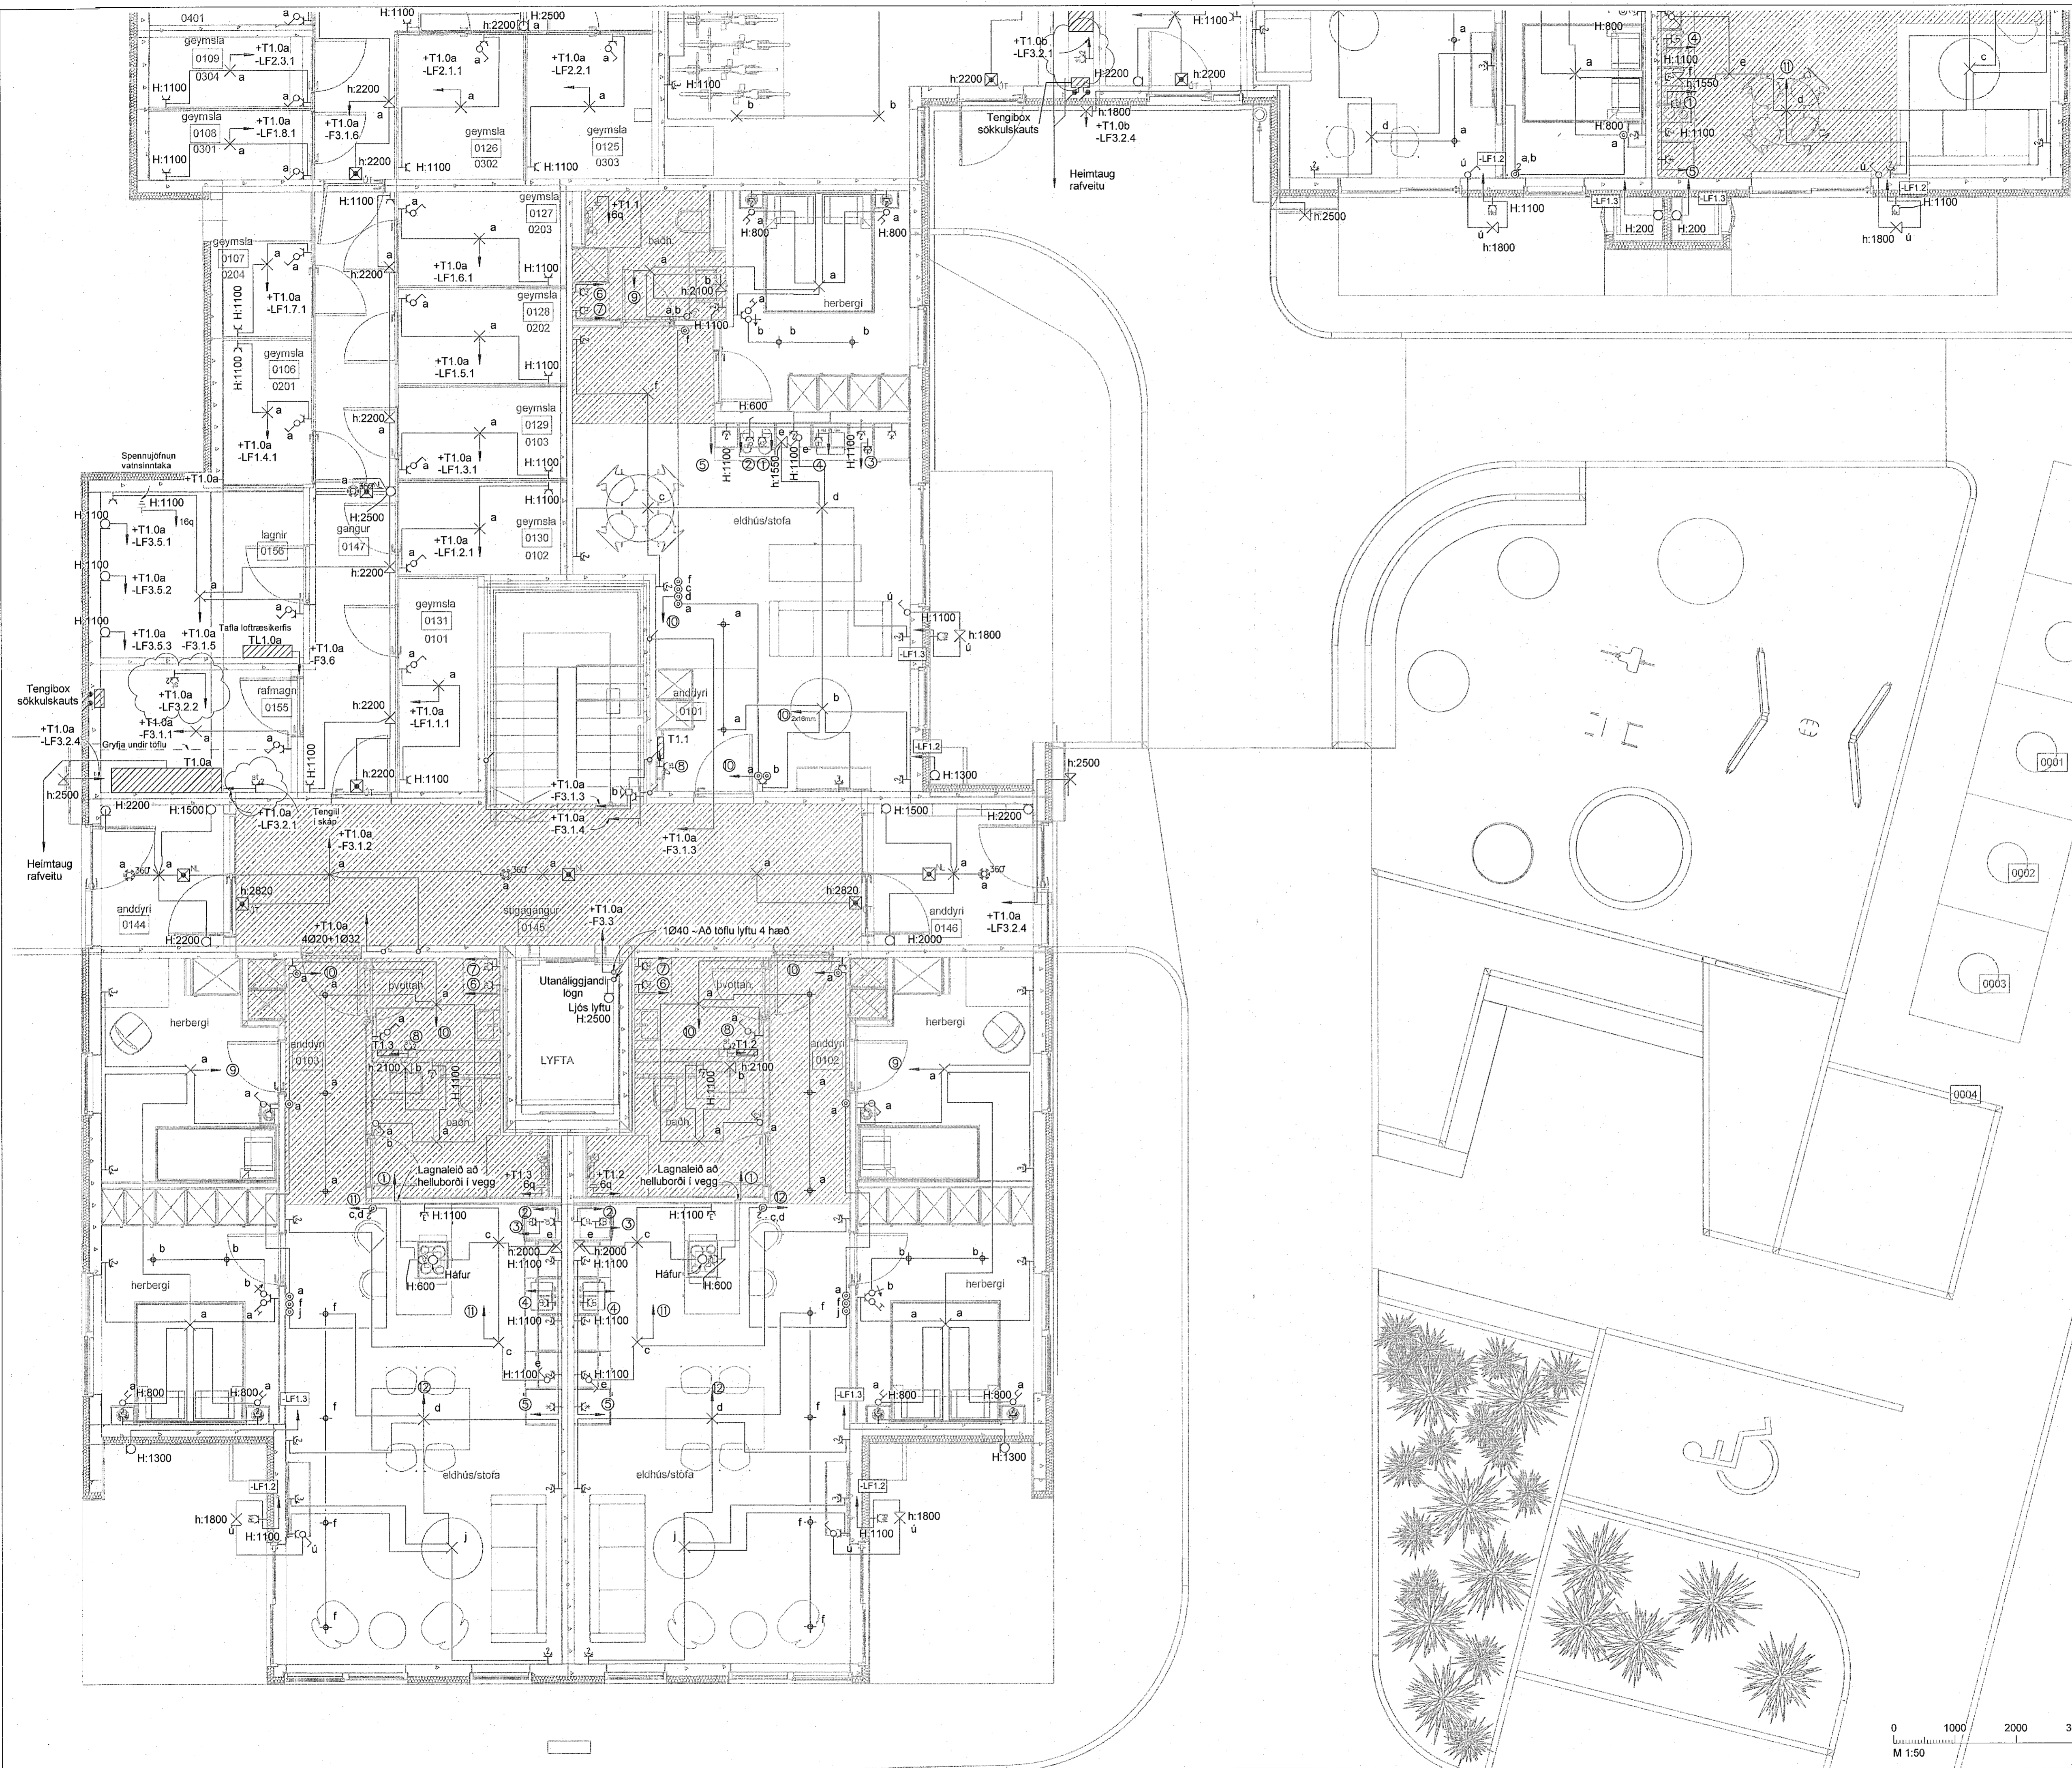

Skýringar á greinamerkingum íbúða

- | Nr. | Grein | Tæki |
|--------|----------|------------------------|
| ① | -F1.1.1 | Helluborð |
| ② | -F1.1.2 | Bakarofn |
| ③ | -F1.1.3 | Orbylgjuofn |
| ④ | -F1.1.4 | Uppþvottavél |
| ⑤ | -F1.1.5 | Tenglar eldhúsi |
| ⑥ | -F1.1.6 | Þvottavél |
| ⑦ | -F1.1.7 | Purrari |
| ⑧ | -F1.1.8 | Búnaður smáspennutöflu |
| ⑨ | -F1.1.9 | Ljós og tenglar |
| ⑩ | -F1.1.10 | Ljós og tenglar |
| ⑪ | -F1.1.11 | Ljós og tenglar |
| ⑫ | -F1.1.12 | Ljós og tenglar |
| -LF1.2 | -LF1.2 | Útíjós og úttengill |
| -LF1.3 | -LF1.3 | Loftráskerfi íbúðar |

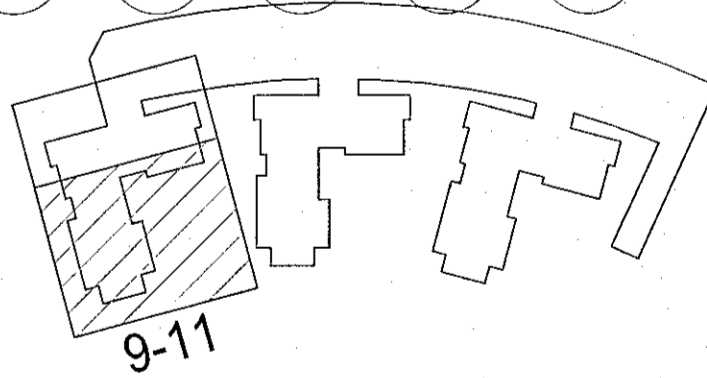

Hringhamar 9-11
221 Hafnarjörður

Rafkerfi
Almennar raflagnir, ljós og tenglar
0.hæð, hluti 2

TEKNAUMÉR	BLAÐSTÆRÐ	HANNAÐ	GES/ÞVM
9354-001	A1	TEKNAÐ: JLJ	
00_3_16_02		YFRIFARÐ: ARI	
DAGS	MELKWARÐI	ÚTGÁFA	
29.06.2022	Sýndur á teikningu	B	

Ógildunúmer og dagsetning aðalprentar: Frumútgáfa 12.04.2022
Höfundur: Gunnar Egill Sværnisson kl. 220461-5569
Hönnunartíðni: Haraldur Ingvarsson kl. 030956-3389

