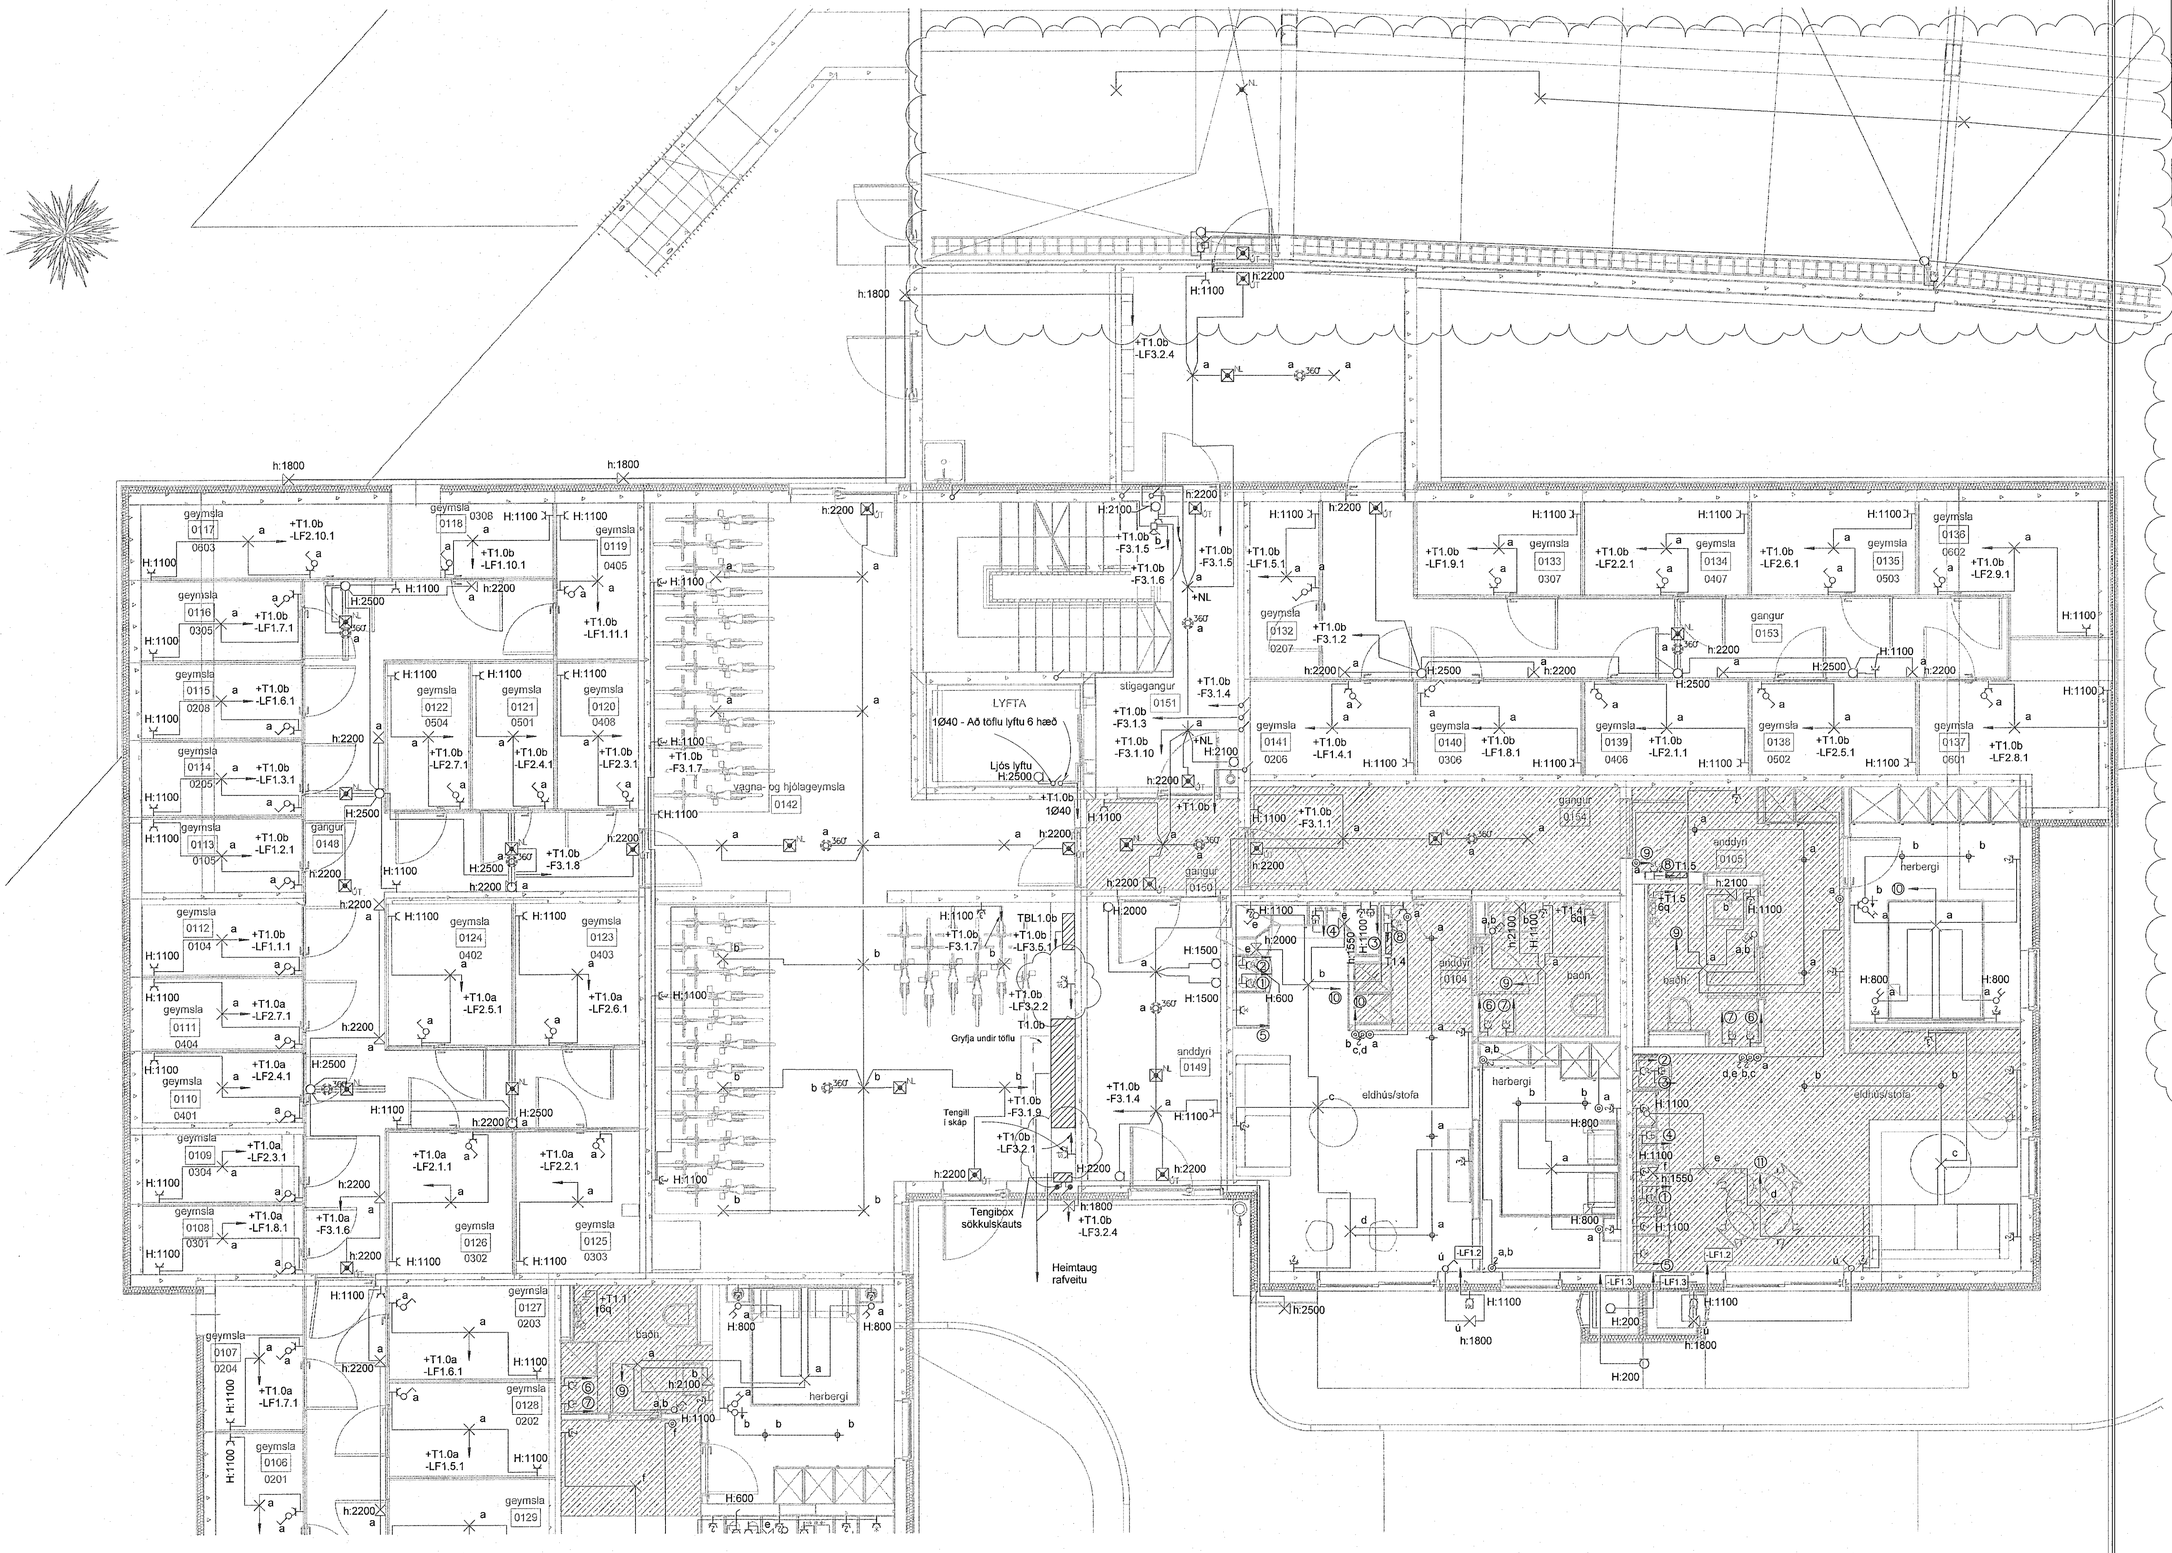

0 1000 2000 3000 4000 5000 mm

M 1:50

MÓTTEKIÐ
24. ÁGÚ. 2022
Byggingarfulltrúinn í Hafnarfirði

Vistað: 16.8.2022 13:24:17 Útprentun: 16.06.2022

Útg.	Dags.	Skýring	Br.af:	Yfirf.
A	29.06.2022		GES	Arl
B	11.07.2022	Teikning uppfærð	GES	Arl
C	16.08.2022	Teikning uppfærð	GES	Arl

Skýringar á greinamerkingum íbúða

Nr.	Grein	Tæki
①	-F1.1.1	Helluborð
②	-F1.1.2	Bakarofn
③	-F1.1.3	Örbylgjuofn
④	-F1.1.4	Uppþvottavél
⑤	-F1.1.5	Tenglar eldhúsi
⑥	-F1.1.6	Þvottavél
⑦	-F1.1.7	Þurrkari
⑧	-F1.1.8	Búnaður smáspennutöflu
⑨	-F1.1.9	Ljós og tenglar
⑩	-F1.1.10	Ljós og tenglar
⑪	-F1.1.11	Ljós og tenglar
⑫	-F1.1.12	Ljós og tenglar
-LF1.2	-LF1.2	Útiljós og útitengill
-LF1.3	-LF1.3	Loftræsikerfi íbúðar

EFLA

Hringhamar 9-11
221 Hafnafjörður

Rafkerfi
Almennar raflagnir, ljós og tenglar
0.hæð, hluti 1

TEIKNINÚMER	BLAÐSTÆRÐ	HANNAÐ:	GES/PWM
9354-001	A1	TEIKNAÐ:	JLV
00_3_16_01		YFIRFARIÐ:	Arl

DAGS.	MÆLIKVARÐI	ÚTGÁFA
16.06.2022	Sýndur á teikningu	C

Útgáfunúmer og dagsetning aðaluppdrátta: Frumútgáfa 12.04.2022
Hönnuður: Gunnar Egill Sverrisson kt. 220461-5569
Hönnunarstjóri: Haraldur Ingvarsson kt. 030956-3389