


Samþykkt þann  
 25. 08. 2022  
 Byggingafulltrúinn í Hafnarfirði

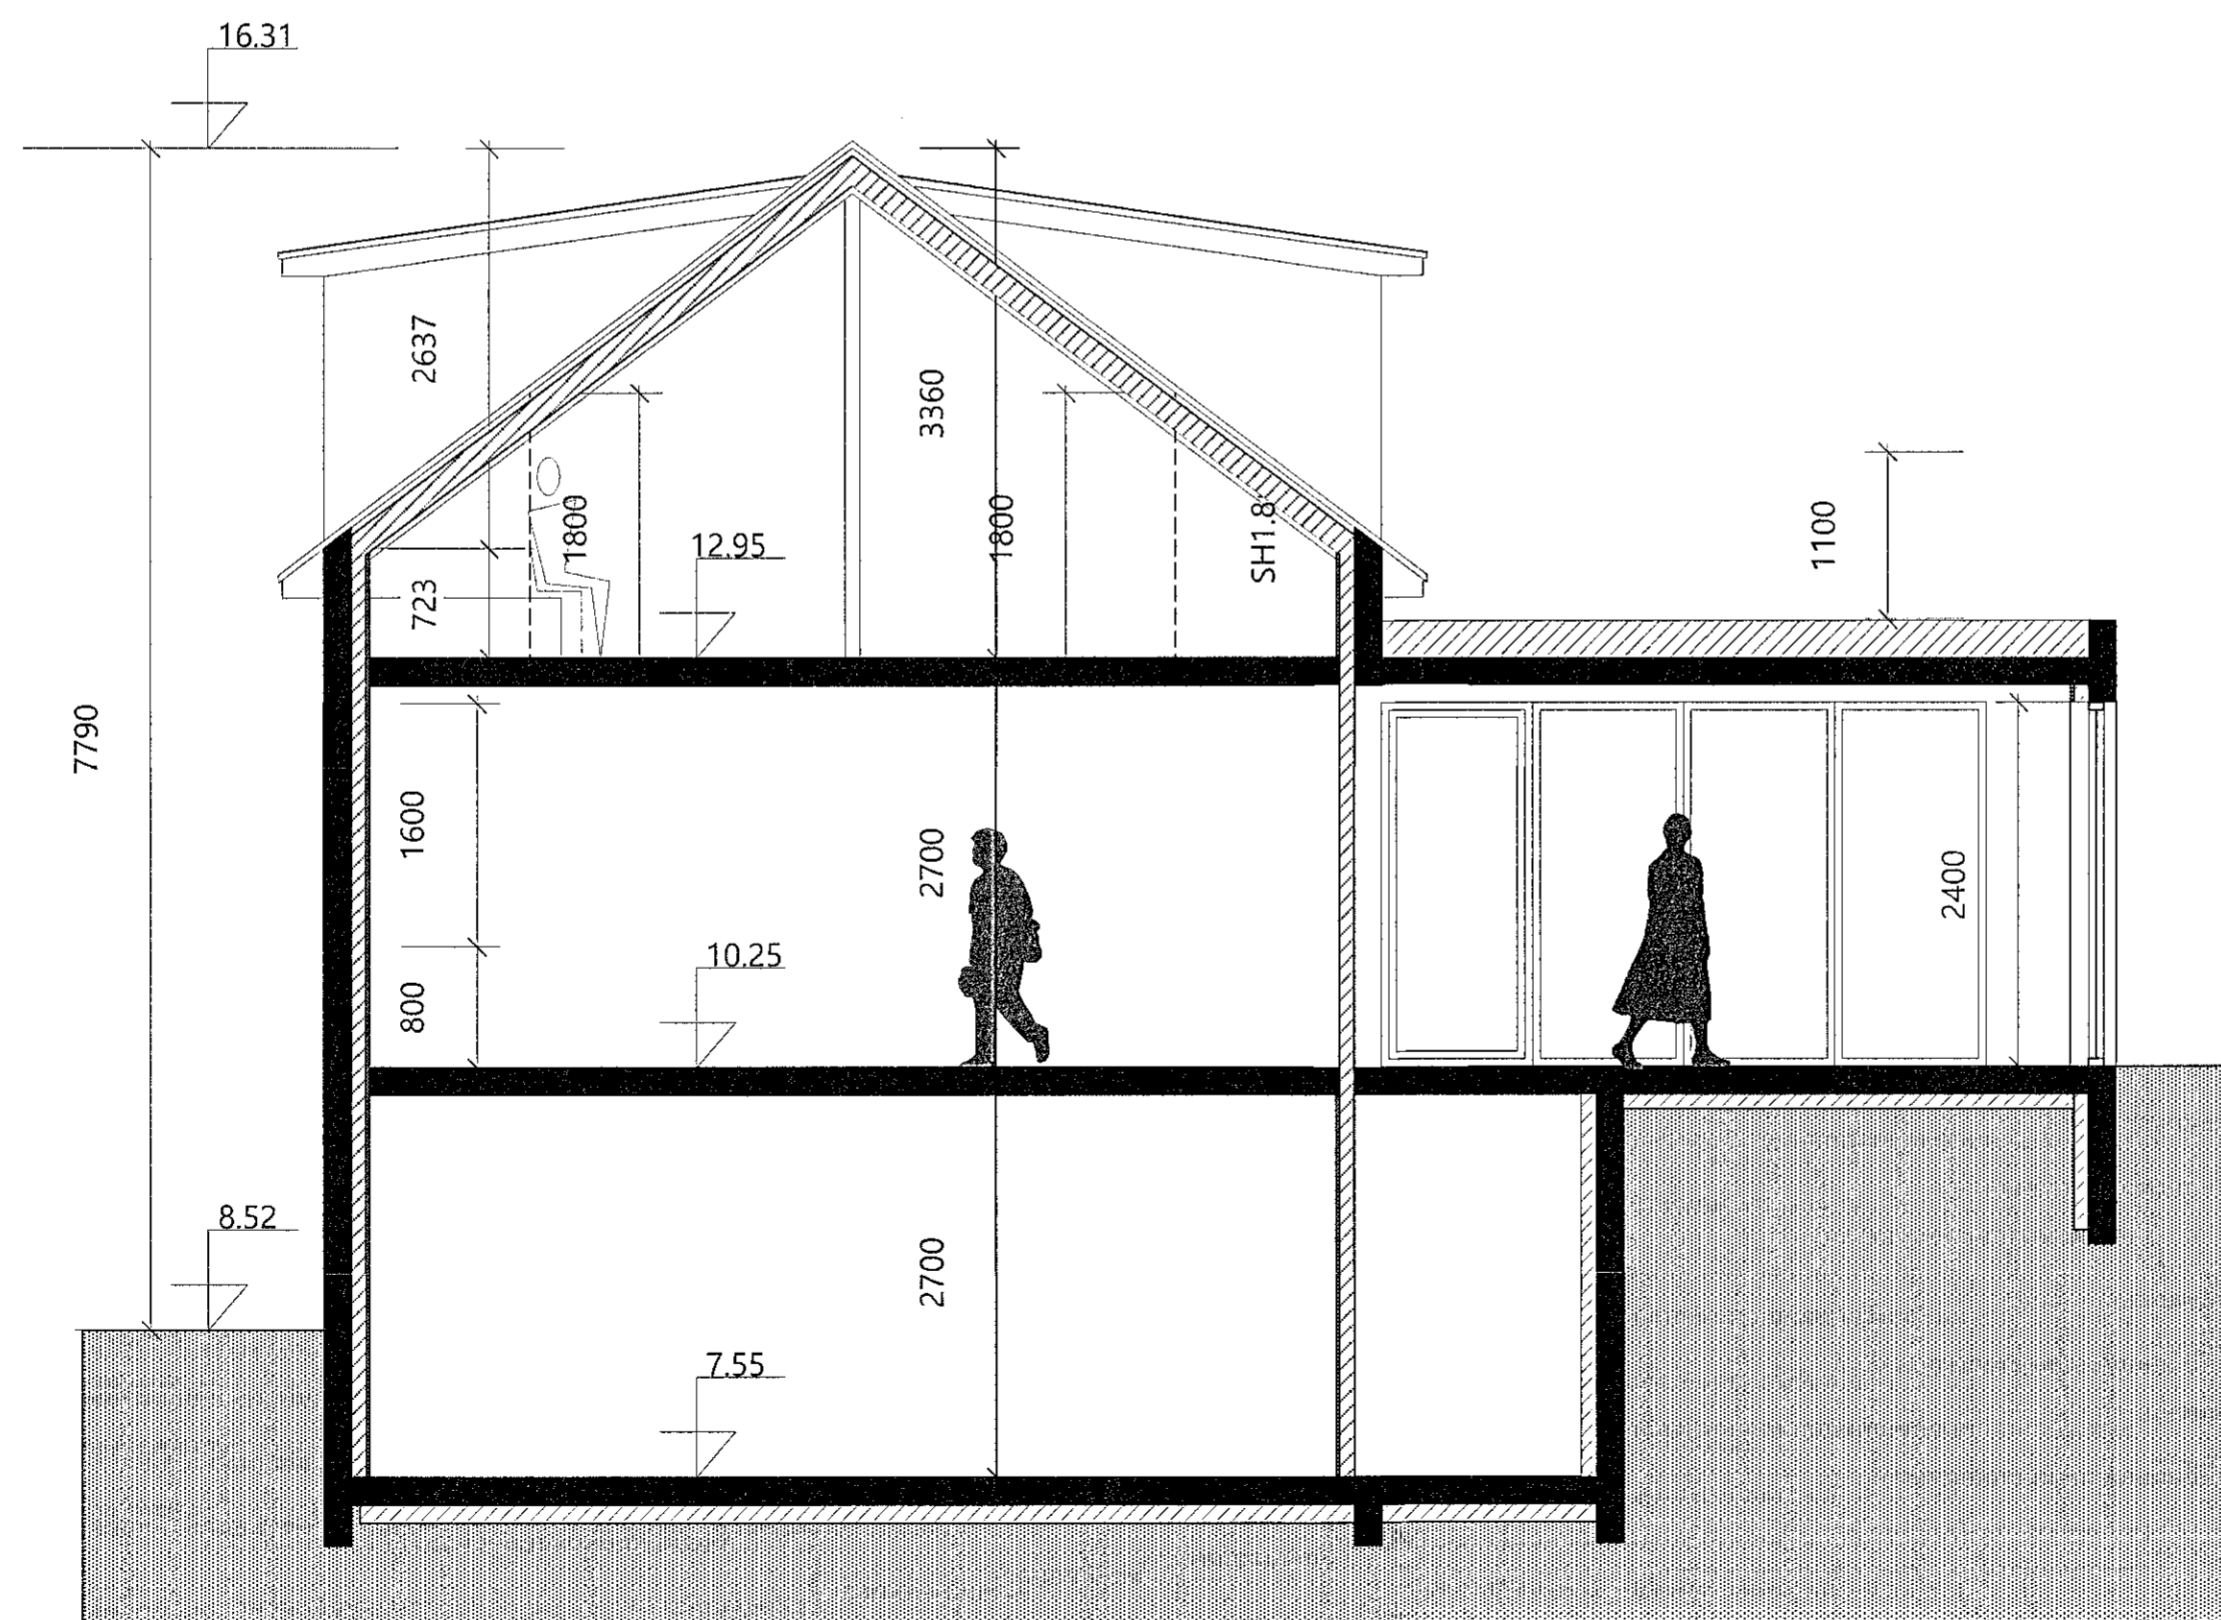

SNEIÐING B-B

VERK

AUSTURGATA 36  
 REYNDARTEIKNINGAR

TEIKNING

SNEIÐING B-B

VERKKAUPI


INGVAR ARASON

MÆLIKVARÐI:  
 1:50 (m.v. A2)

TEIKNING NR:

DAGSETNING:  
 19.8.2022

TEIKNAD:  
 GÓJ

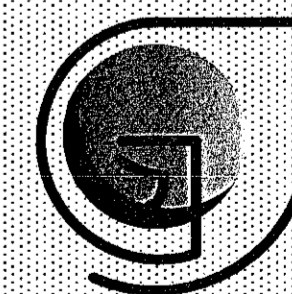

*GÓJ*

GUNNLAUGUR Ó. JOHNSON  
 arkitekt faf  
 ÁRBOT 270 MOSFELLSBÆ  
 KT. 080657 7819  
 S. 864 2625  
 E. goj@centrum.is