


Samykkkt þann
 25. 2022
 Byggingafultrúinn í Hafnarfirði

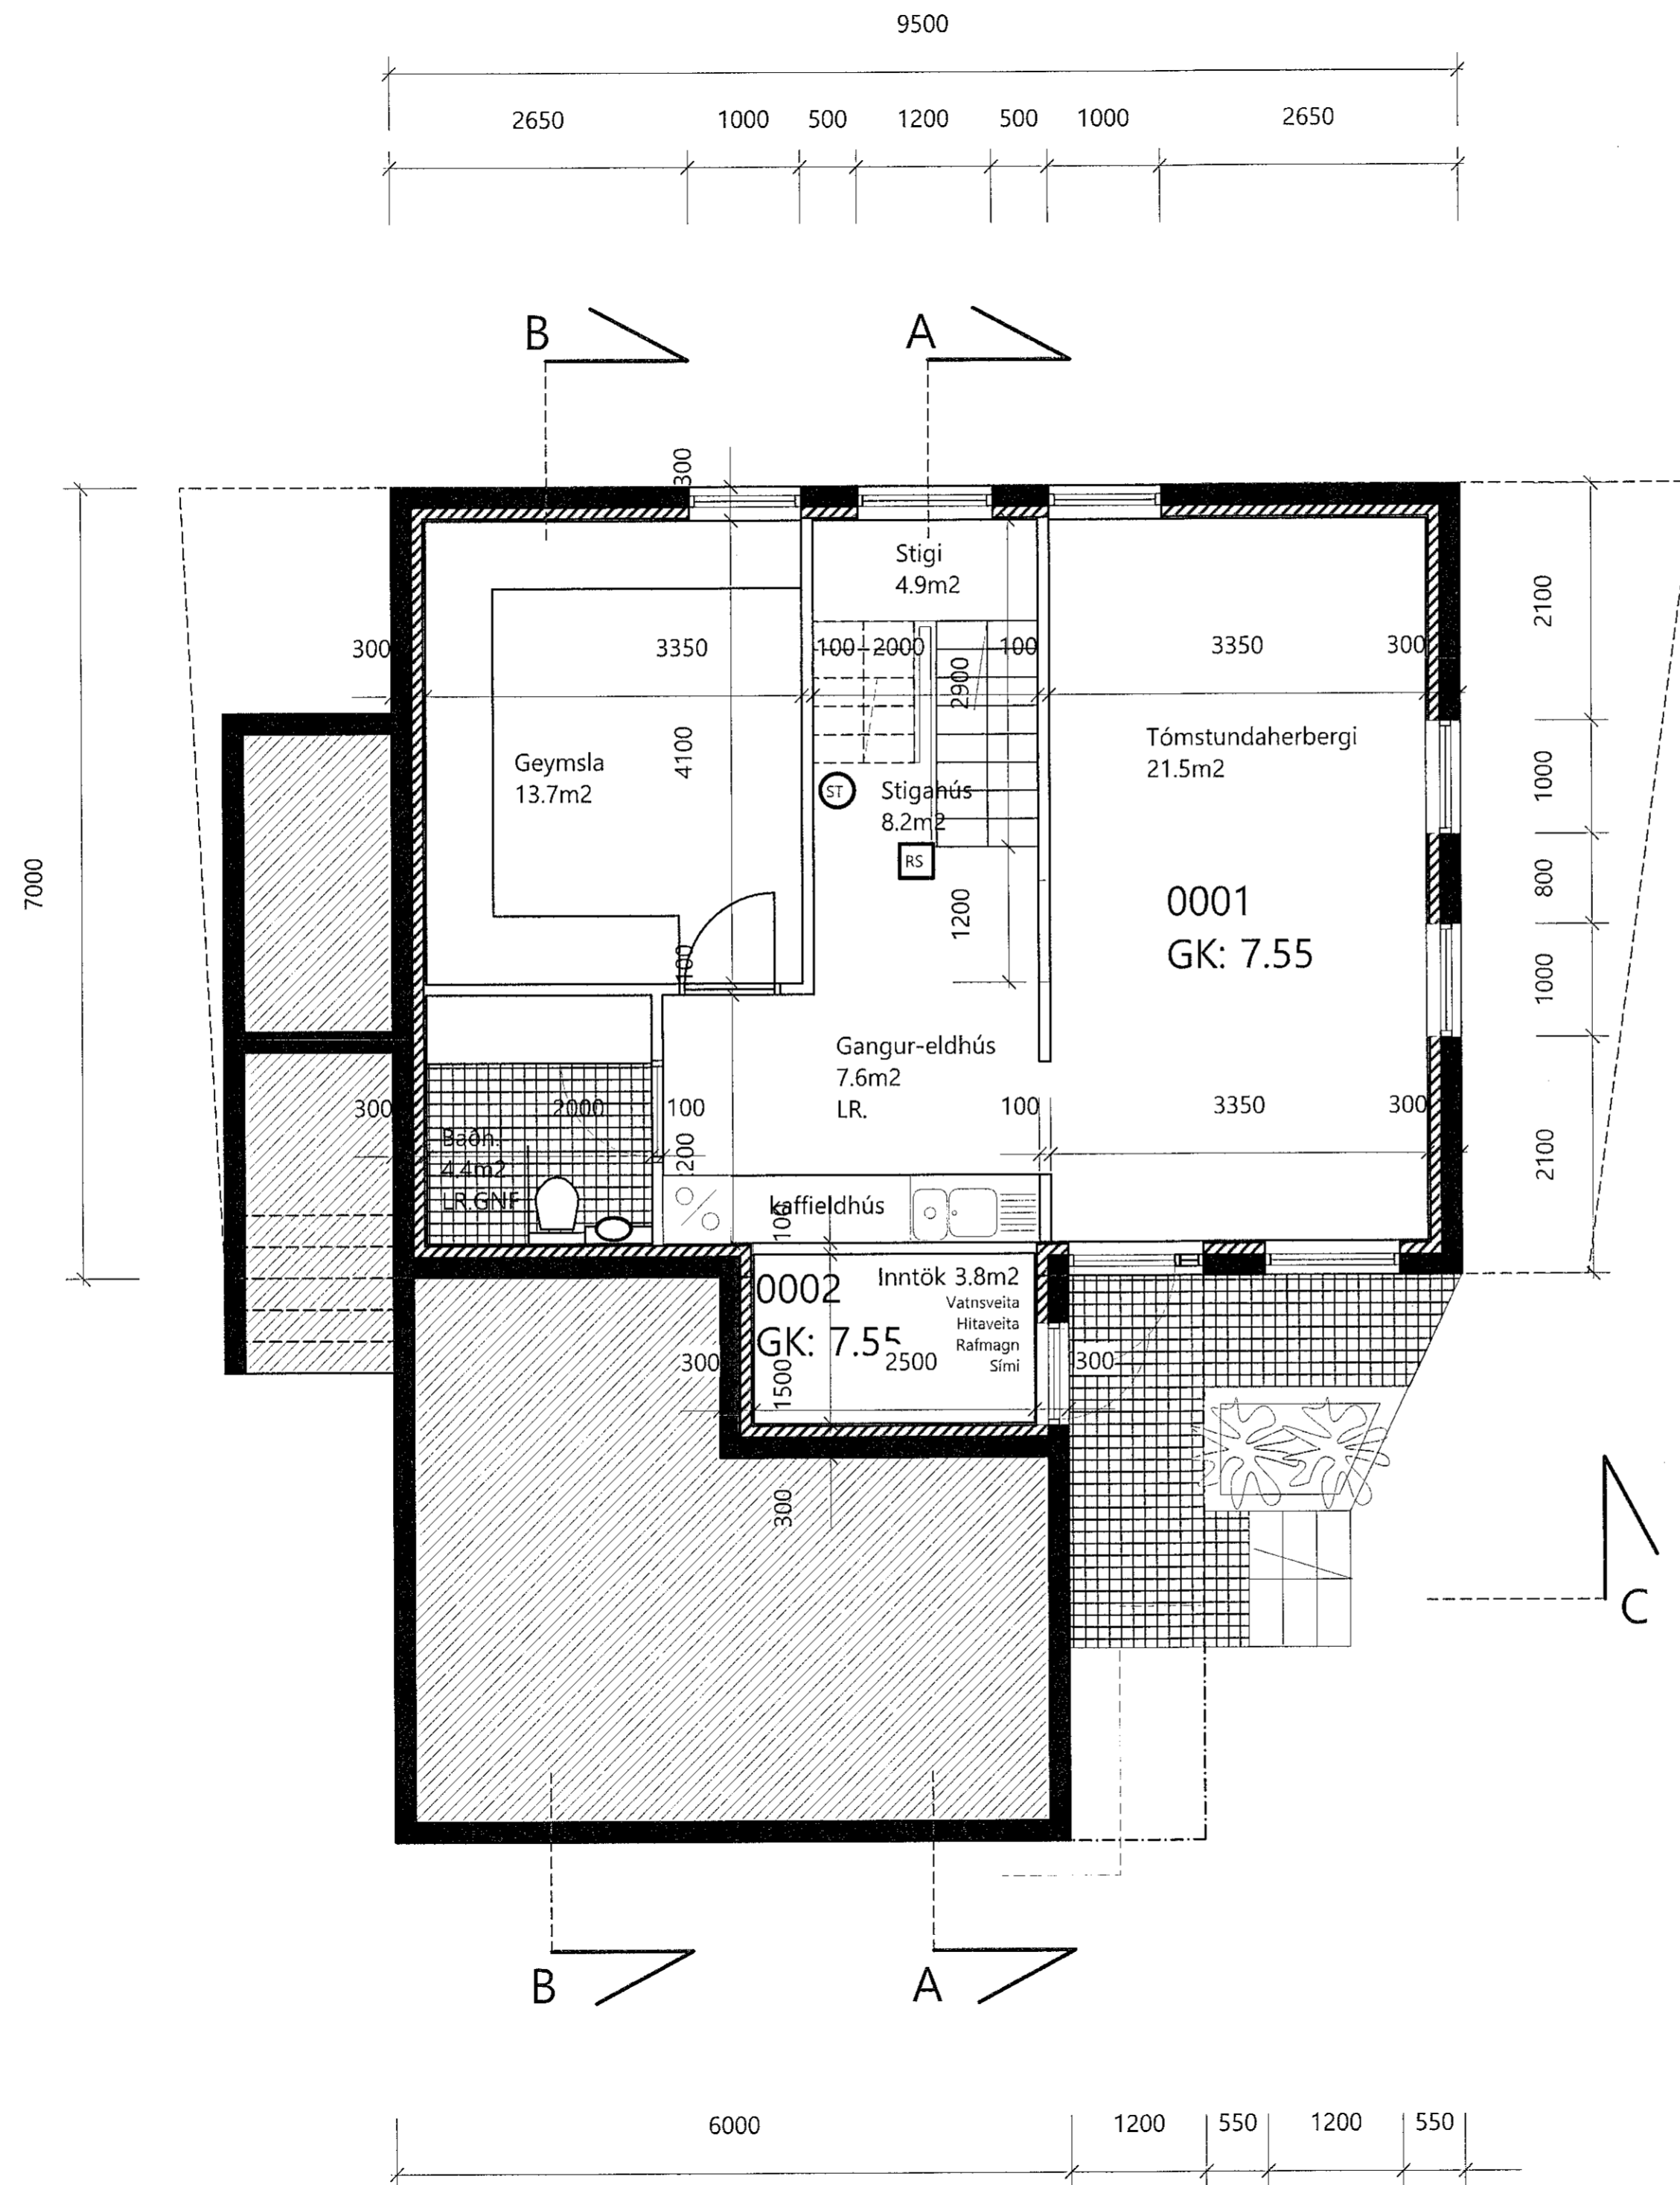


VERK
 AUSTURGATA 36
 REYNDARTEIKNINGAR

TEIKNING
 GRUNNMYND KJALLARA

VERKKAUPI
 INGVAR ARASON

MÆLIKVARÐI: 1:50 (m.v. A2)	TEIKNING NR: GÓJ
DAGSETNING: 19.8.2022	TEIKNAD: GÓJ

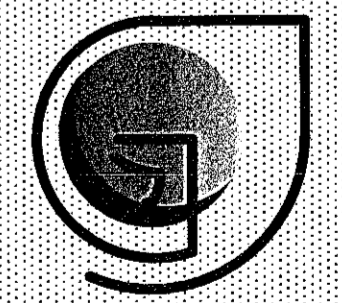

Gunnlaugur Ó. Johnson
 GUNNLAUGUR Ó. JOHNSON
 arkitektið
 ÁRBÓT 270 MOSFELLSBÆ
 KT. 080657 7819
 S. 864 2625
 E. goj@centrum.is