


Sambýkt þann
25. ágúst 2022
Byggingafultrúinn í Hálfaríði

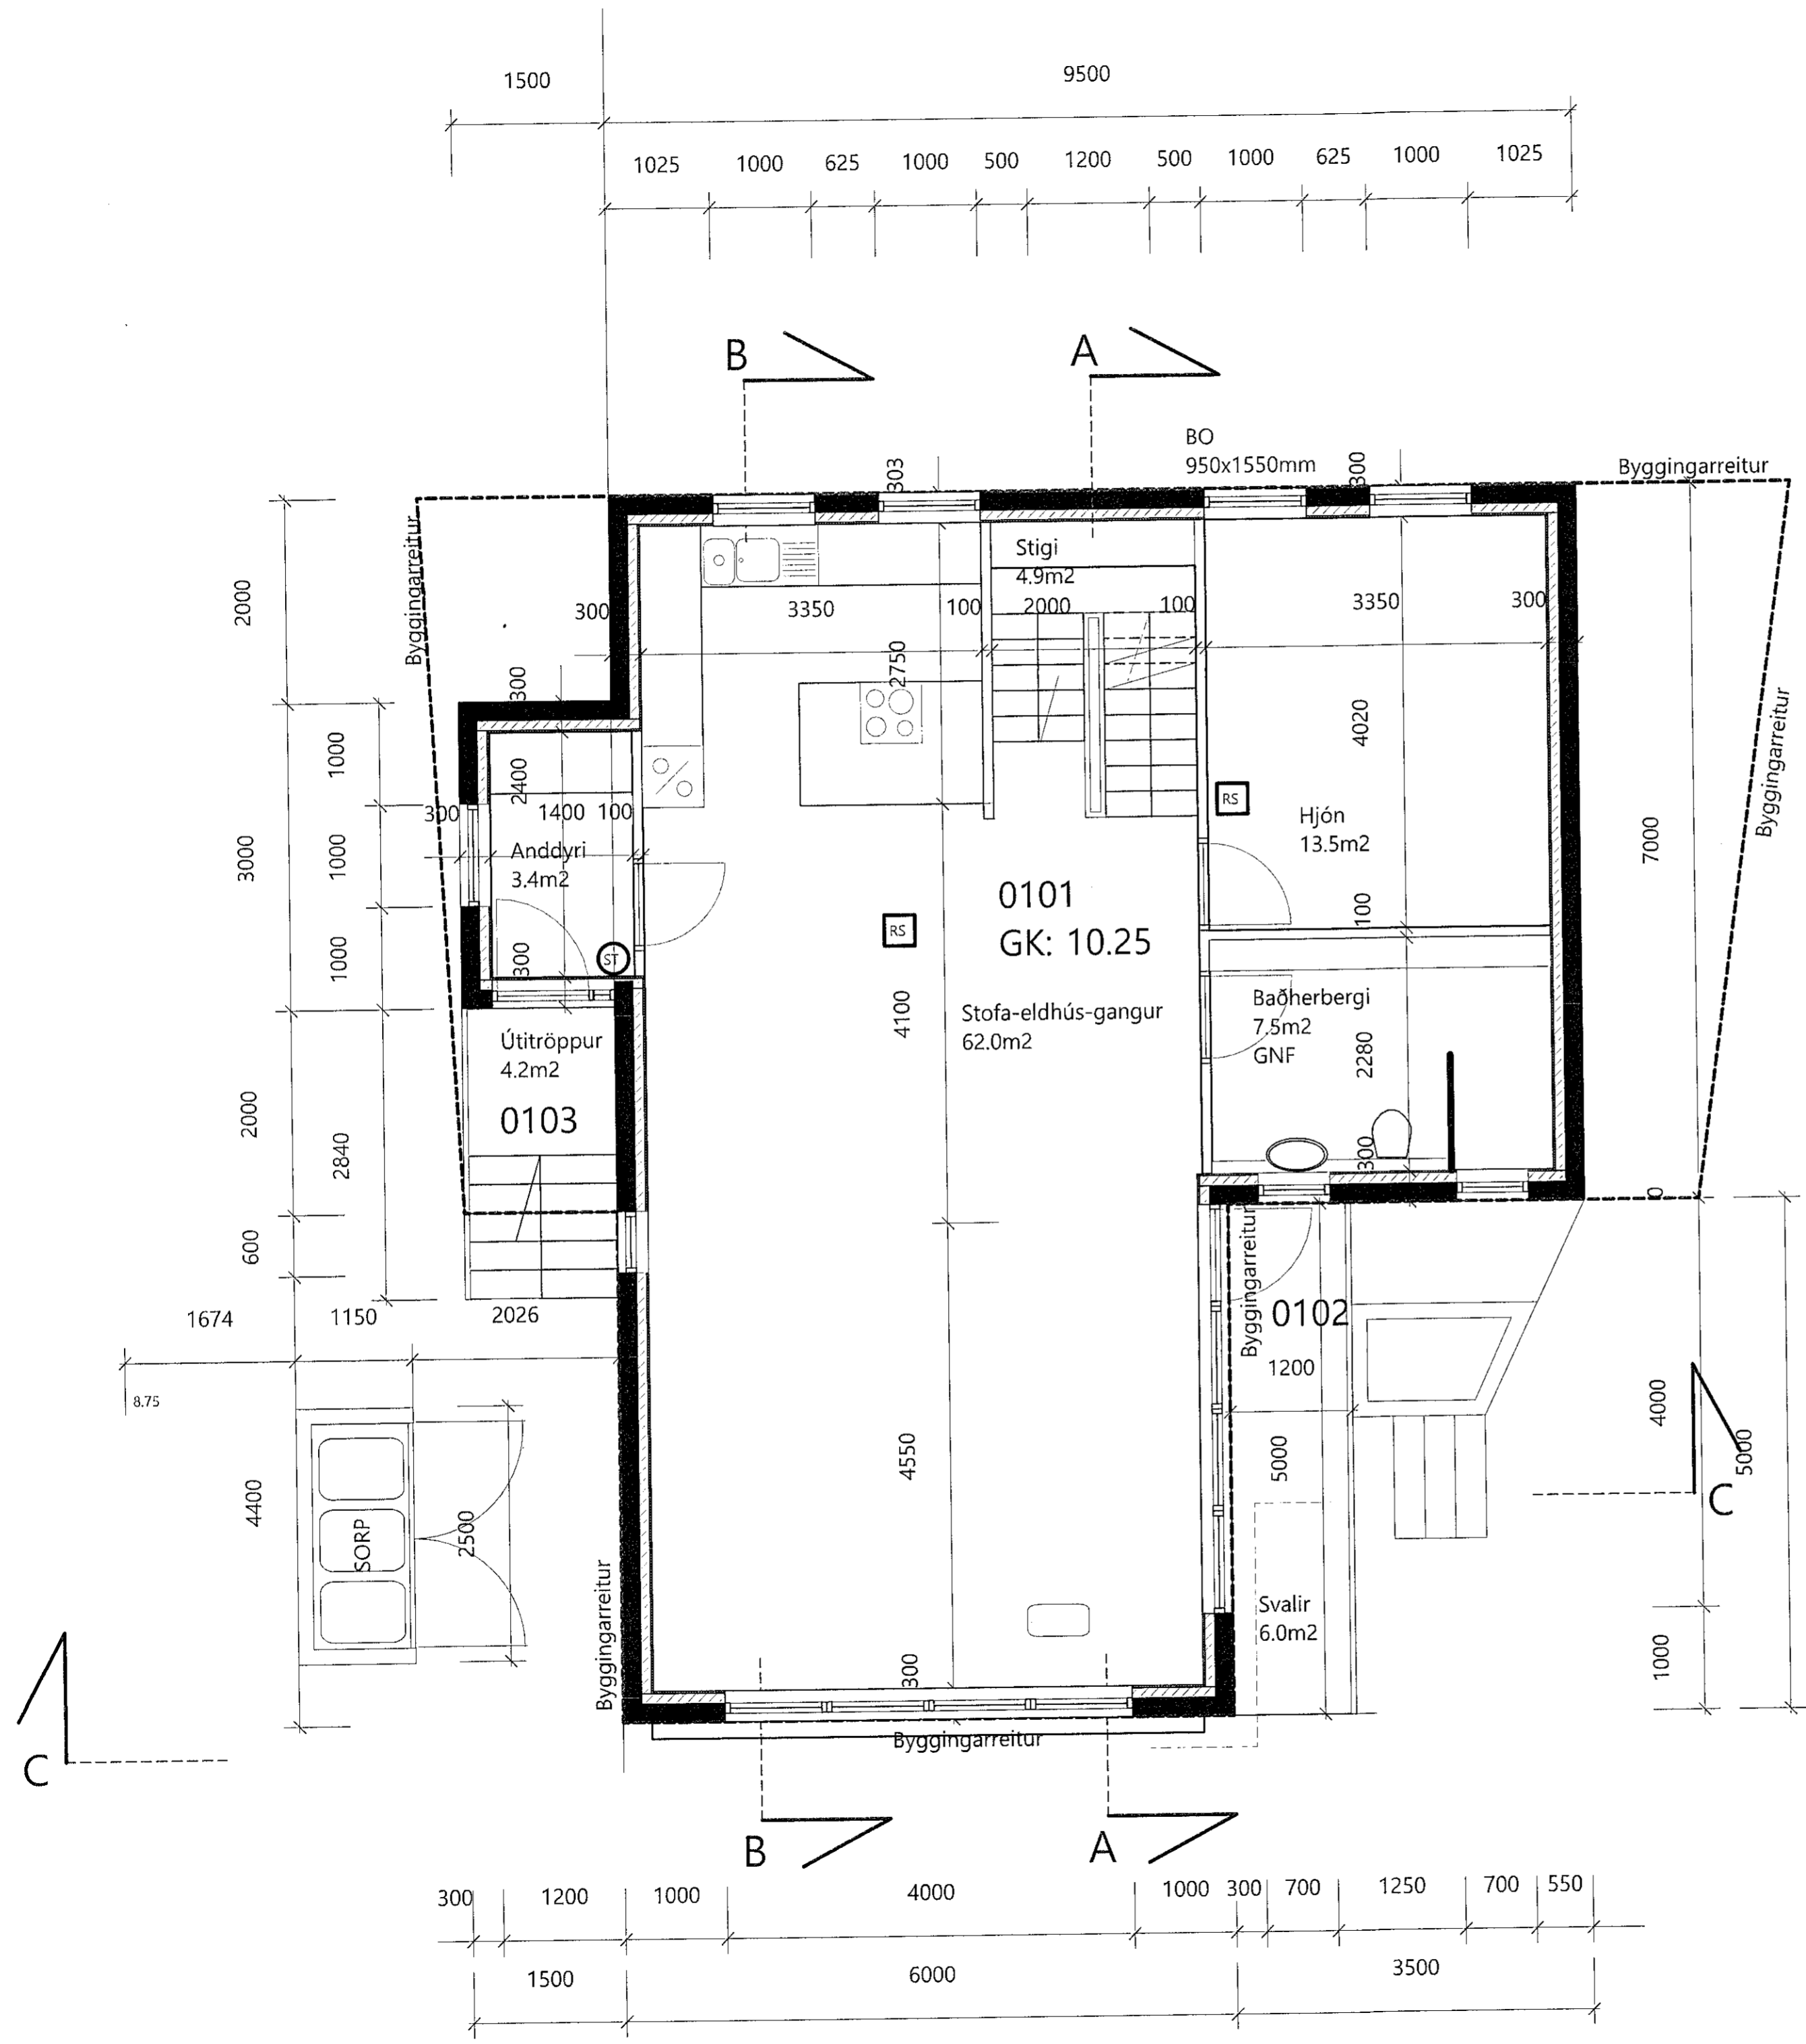

VERK
AUSTURGATA 36
REYNDARTEIKNINGAR
TEIKNING
GRUNNMYND 1. HÆÐ
VERKKAUPI
INGVAR ARASON

MÆLIKVARÐI: 1:50 (m.v. A2)	TEIKNING NR.:
DAGSETNING: 19.8.2022	TEIKNAD: GÓJ

GUNNLAUGUR Ó JOHNSON
arkitekt fal
ARBOT 270 MOSFELLSBÆ
KT 080657 7819
S 864 2625
E.goj@centrum.is