


Samþykkt þann
25. 2022
Byggingafræðingur í Hálfarfirði

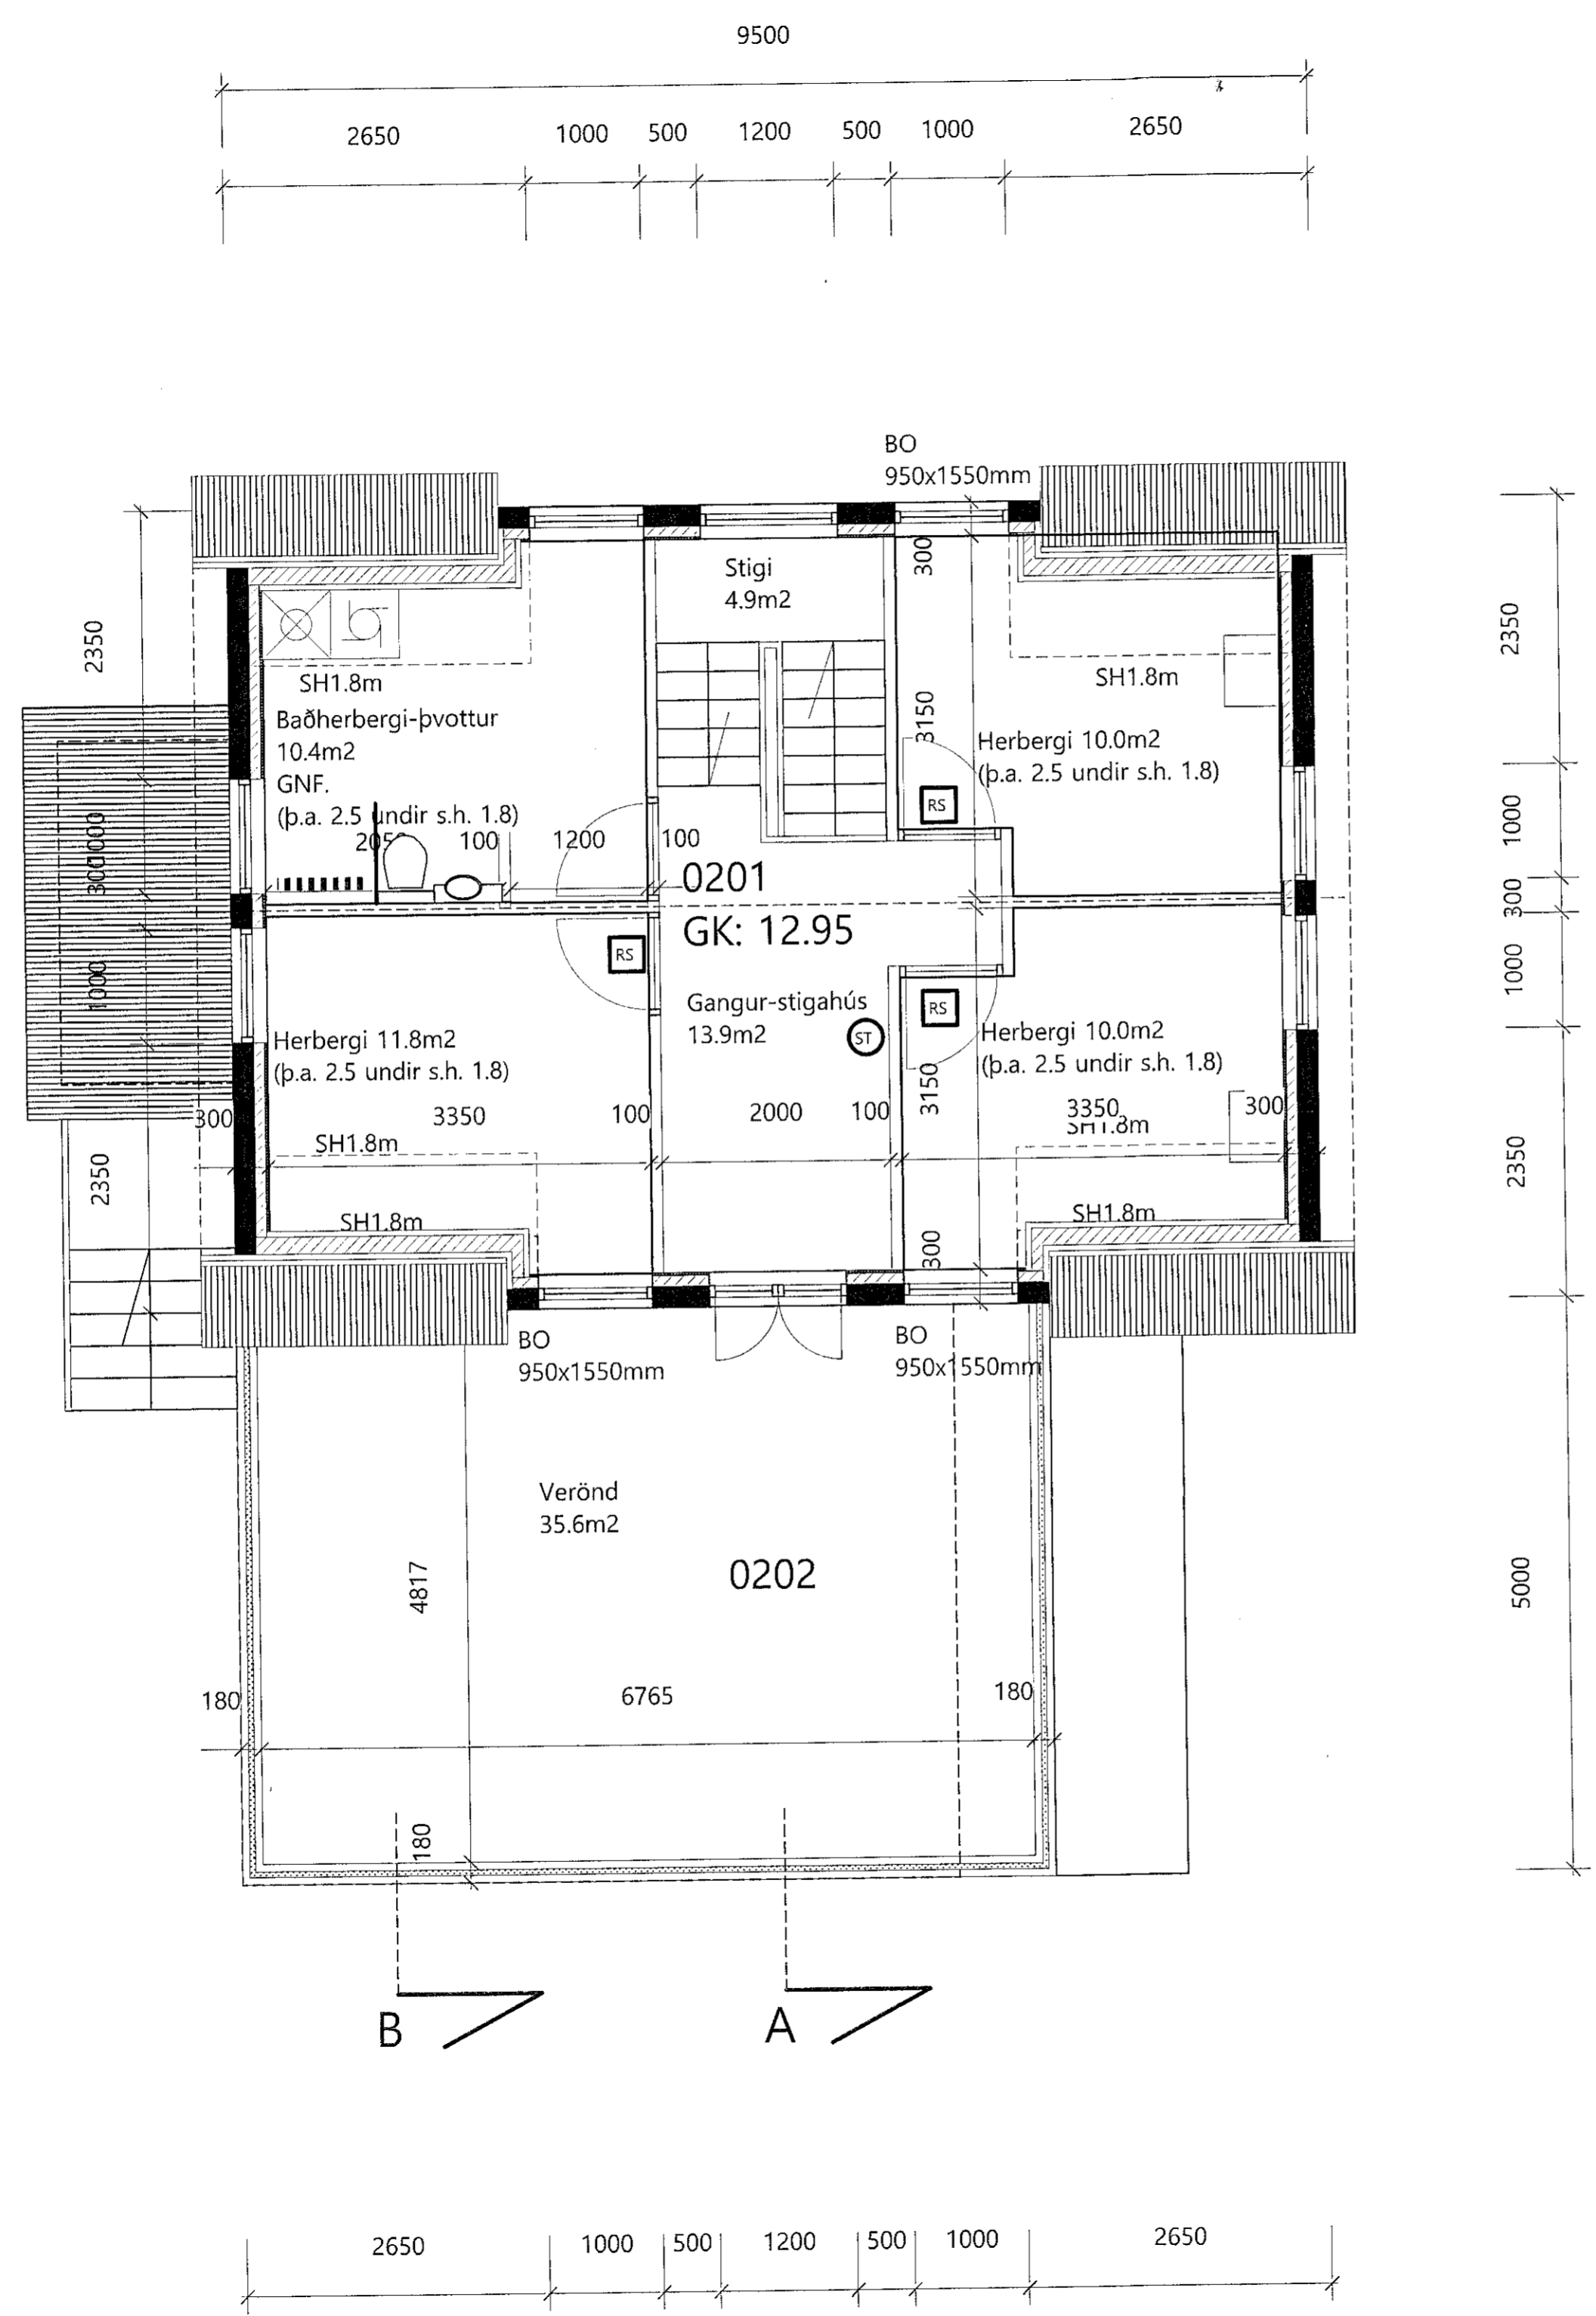

VERK
AUSTURGATA 36
REYNDARTEIKNINGAR
TEIKNING
GRUNNMYND 2. HÆÐ
VERKKAUPI
INGVAR ARASON

| | |
|-------------------------------|-----------------|
| MÆLIKVARÐI: 1:50 (m.v. A2) | TEIKNING NR: |
| DAGSETNING: 19.8.2022 | TEIKNAD: GÓJ |



Gunnlaugur Johnson

GUNNLAUGUR JOHNSON
arkitekt í hl.
ARBOT 270 MOSFELLSBÆ
KT.0806577819
S. 864 2625
E.goj@centrum.is