


Útg.	Dags.	Verkefning	Skýring	Br.raf. Yfir.
A	01.07.2022	Verkefning		ÓIB
B	12.08.2022	Uppfærðar lagnir og merkingar		HSG

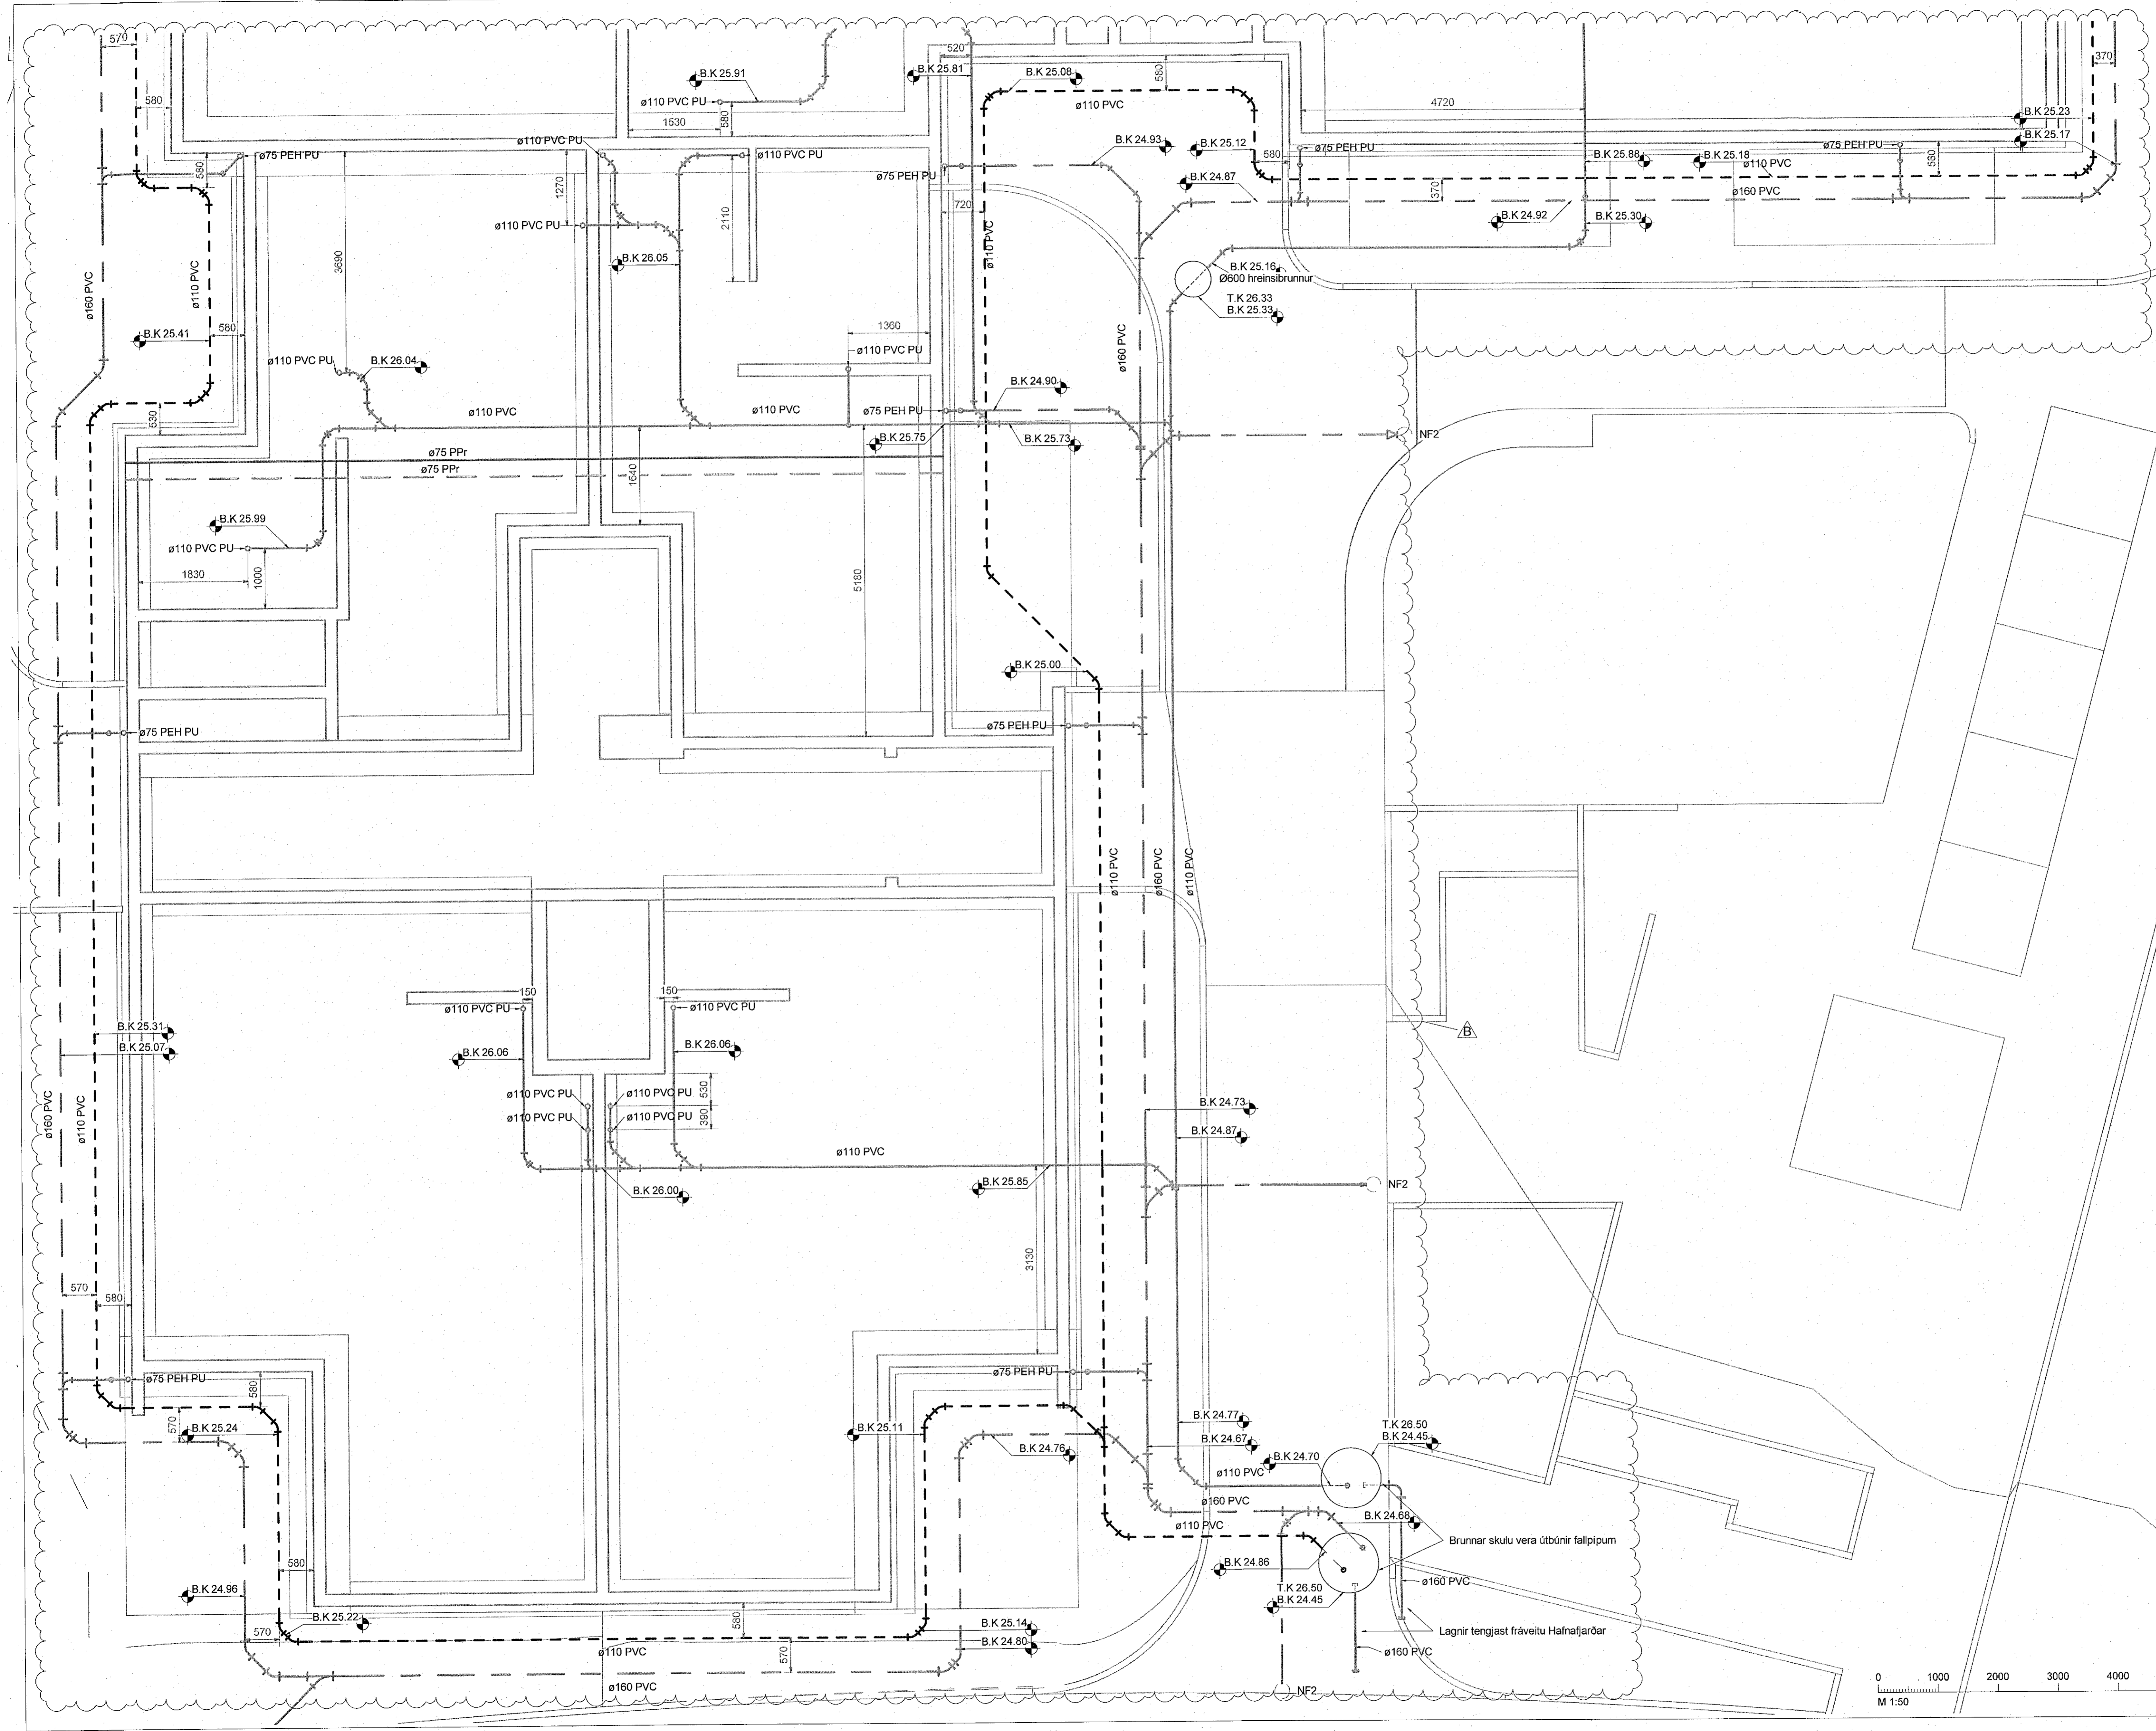

————— Frárennslí skólp  
 - - - - - Frárennslí regnvatn  
 - - - - - Frárennslí dren

Almennt eru skóplagnir í 20% halla og regnvatnslagnir í 10% halla, nema annað sé tekið fram á teikningu.


Ómerktur hringur táknar að lagn færast upp eða niður innan hæðar.  
 Hringur merktur PU, PN eða PUPN táknar að lagn færast upp eða niður á milli hæða.

T.K. - Áætlaður topp kóti  
 B.K. - Botnkóti

GN1 - DN50, Sturtuníðurfali, hlíðarvisandi tengistútur  
 GN2 - DN50, Öryggisníðurfali, hlíðarvisandi tengistútur, með lyktariöku.  
 GN3 - DN50, Öryggisníðurfali, niðurvisandi tengistútur, með lyktariöku.  
 GN4 - DN100, Niðurfali í bílakjallara með grófsílu, niðurvisandi tengistútur

NF1 - DN70, Niðurfali með hlíðarvisandi tengistút.  
 NF2 - DN100, Niðurfali með niðurvisandi tengistút með sandfangi.


————— Snjóbræðsla framrás  
 - - - - - Snjóbræðsla bakrás

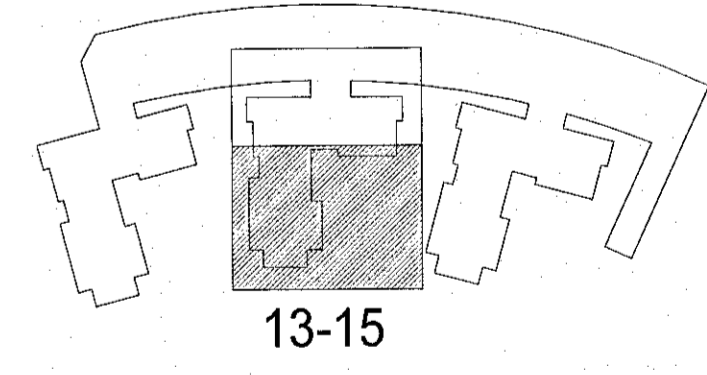

**Hringhamar 13-15**  
221 Hafnarfjörður

Lagnir og loftræsikerfi  
Fráveitukerfi  
Grunnmynd sökklar

TEKNIJÓMÉR	BLAÐSTÆRÐ	HANNAÐ	ÓIB
9354-001	A1	TEKNAÐ	UBB
-1_2_23_32		YRFERARÐ.	HSG
DAGS	MELKVARÐI	ÚTGÁFA	
01.07.2022	1 : 50	B	

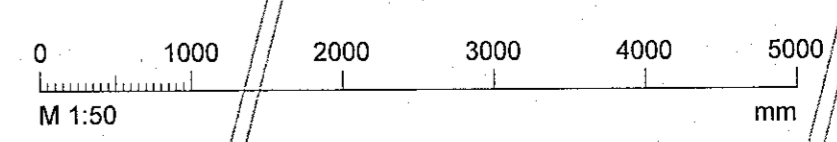

Hönnuð og dagaþingun á milli: Frumútgáfa 12.04.2022  
 Hönnuð: Harpa Sif Gísladóttir kt. 040190-2959 Hönnuð: Harpa Sif Gísladóttir  
 Hönnuð: Haraldur Ingvarsson kt. 030956-3389